

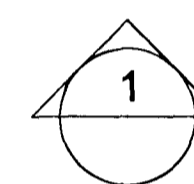
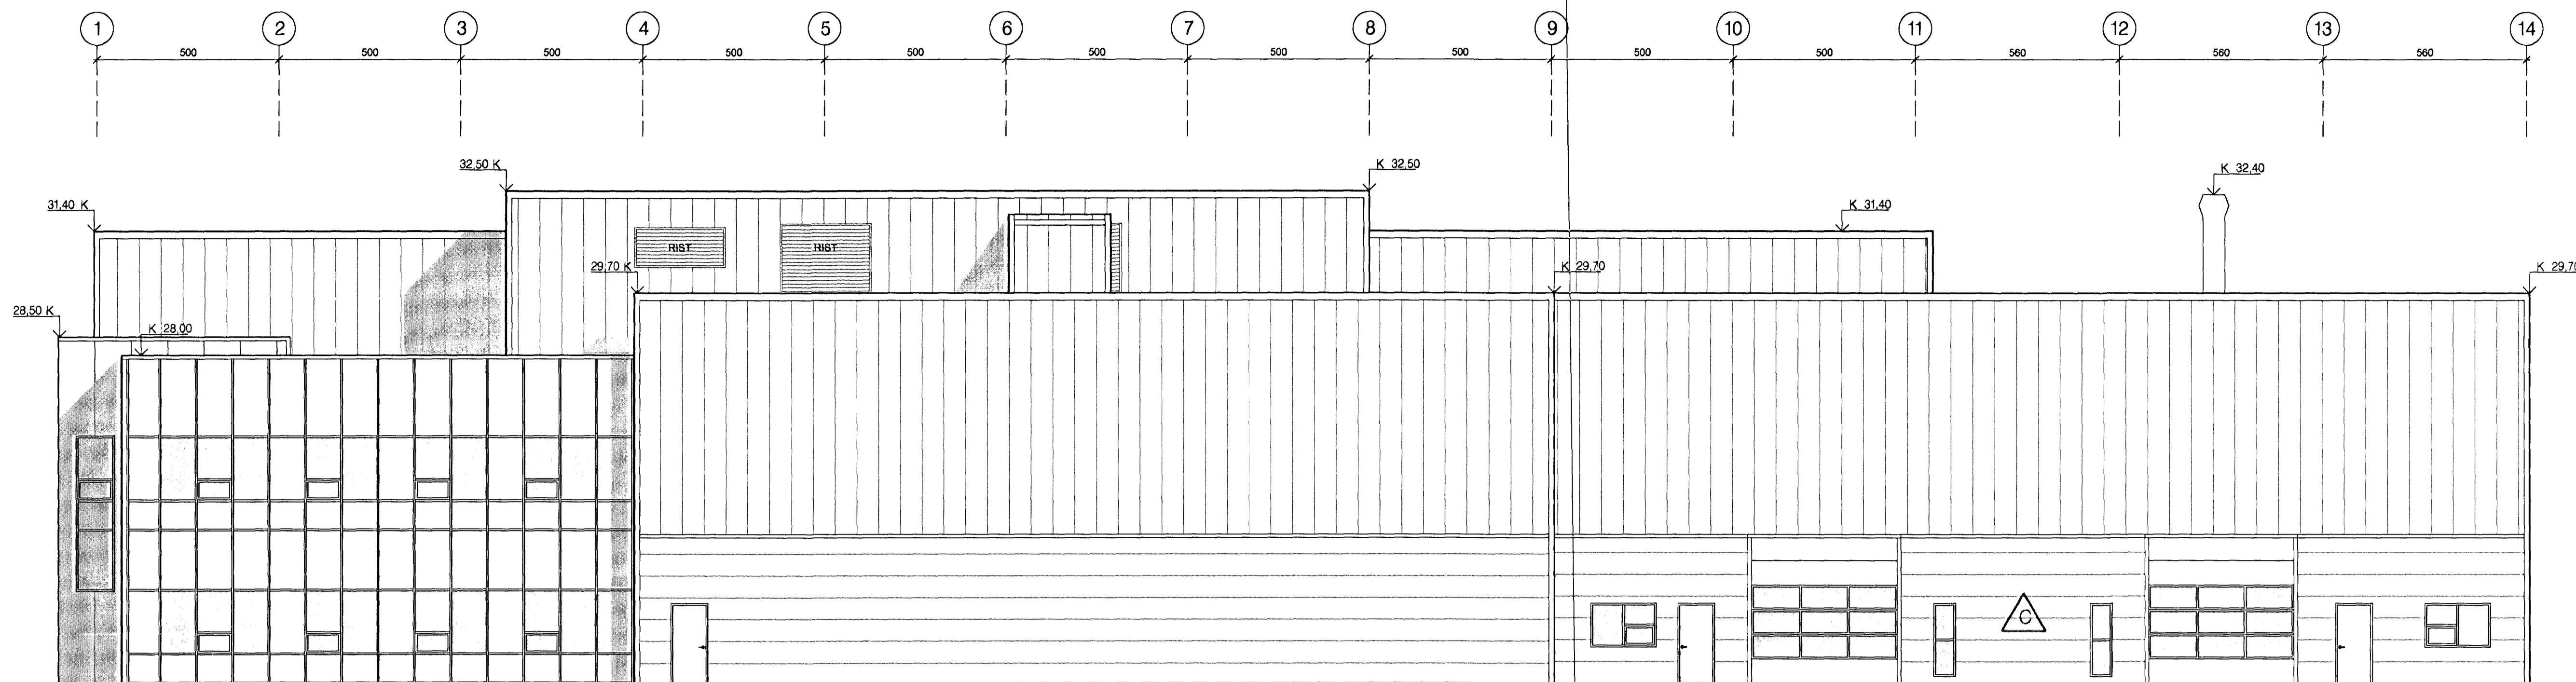


Ártun aðalhönnuðar

Úr Gildi

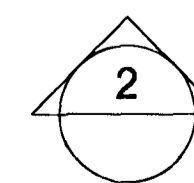


ÚTLIT 1:100
ÚTLIT VESTUR

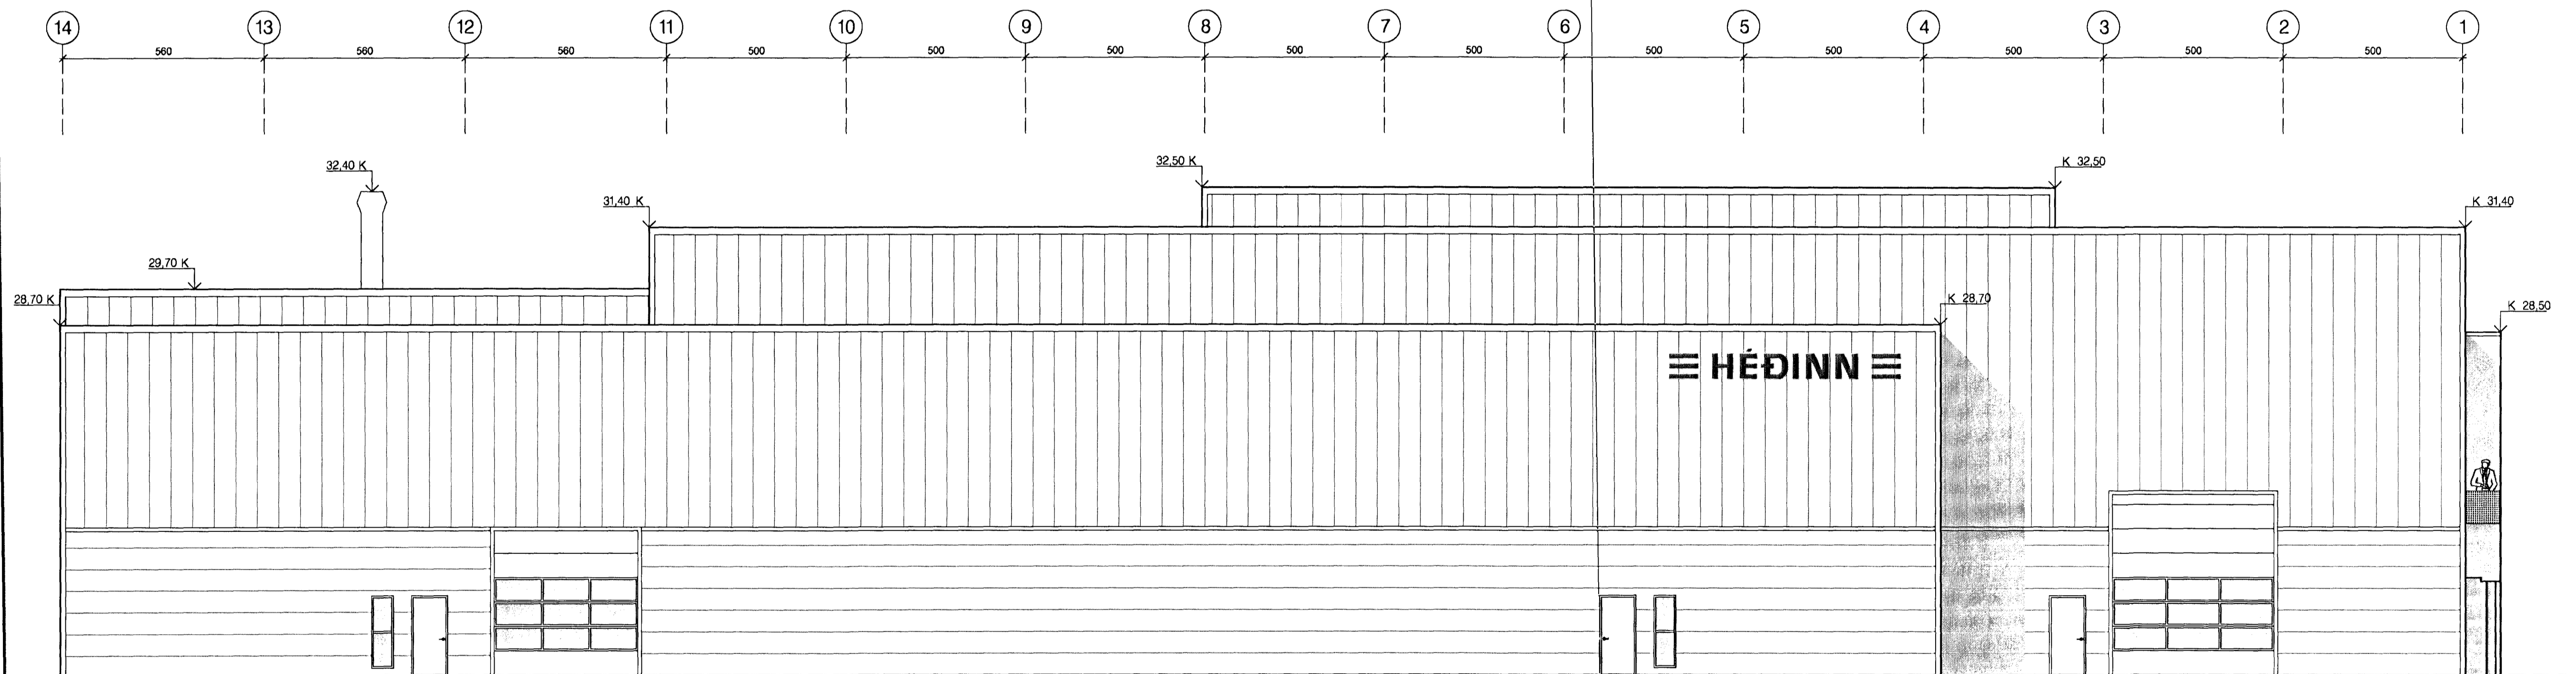

ÚTLIT 1:100
ÚTLIT AUSTUR

C OI HMH 27.04.2012
Teikningunúmeri breytt úr 10-10-101 10-11
Stækun húsa. Húsa stækkað milli modulanna G og L frá 9 að modulnum 14
9 OI HMH 13.01.2009
Bætt inn útblástursrör frá plötuáskurðarörum ca. í skurðarpunkti modul L og 9
Lagnaáskurður, skýflúttur loftæðingur við tækisrými 3h bætt inn á teikn
Loftæðingum bætt inn á teikningu
Skilið bætt inn á suðurhlé meðalstærðar hliðadælar
Gönguherd og gl. við vörubúð milli modul 11 og 12 spjald yfir hurd að modul 13
A OI HMH 01.02.2008
Skifluflúttur flúttur til um 30mm til vesturs og norðurs
Gluggum bætt við á vörubúðunum, við og í vörubúð. Gluggi glugga breytt
Portveggi & lagatennivarkastöð hákkjað um 200mm
Portveggi & plötuáskurðar rými hákkjað um 200mm
Portveggi & plötuáskurðar hákkjað um 400mm

ÚTGÁFA | TEIKNAD | SAMÞYKKT | DAGS

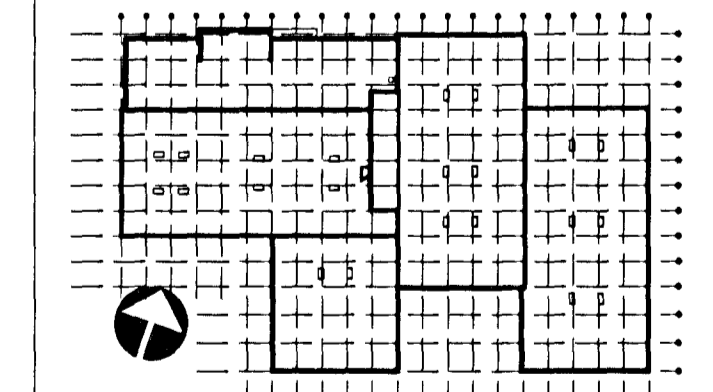

ASK Arkitektar
Geirgötu 9
101 Reykjavík
Sími 515 0300
Fax 515 0319
www.ask.is



Ártun aðalhönnuðar:

Heiðir Halldósson arkitekt FAI, hl. 301256-7049

GJÁHELLA 4, HAFNARFIRÐI
HÉDINN

HEITIR TEIKNINGAR
ABÁL TEIKNINGAR
ÚTLIT VESTUR
ÚTLIT AUSTUR

VERK NÚM. 06124
NÚMÉR TEIKNINGAR 01 10-11
ÚTGÁFA C

SKV. T. A1
1:100
TEIKNAD HMH / OI
DAGS 10.10.07