

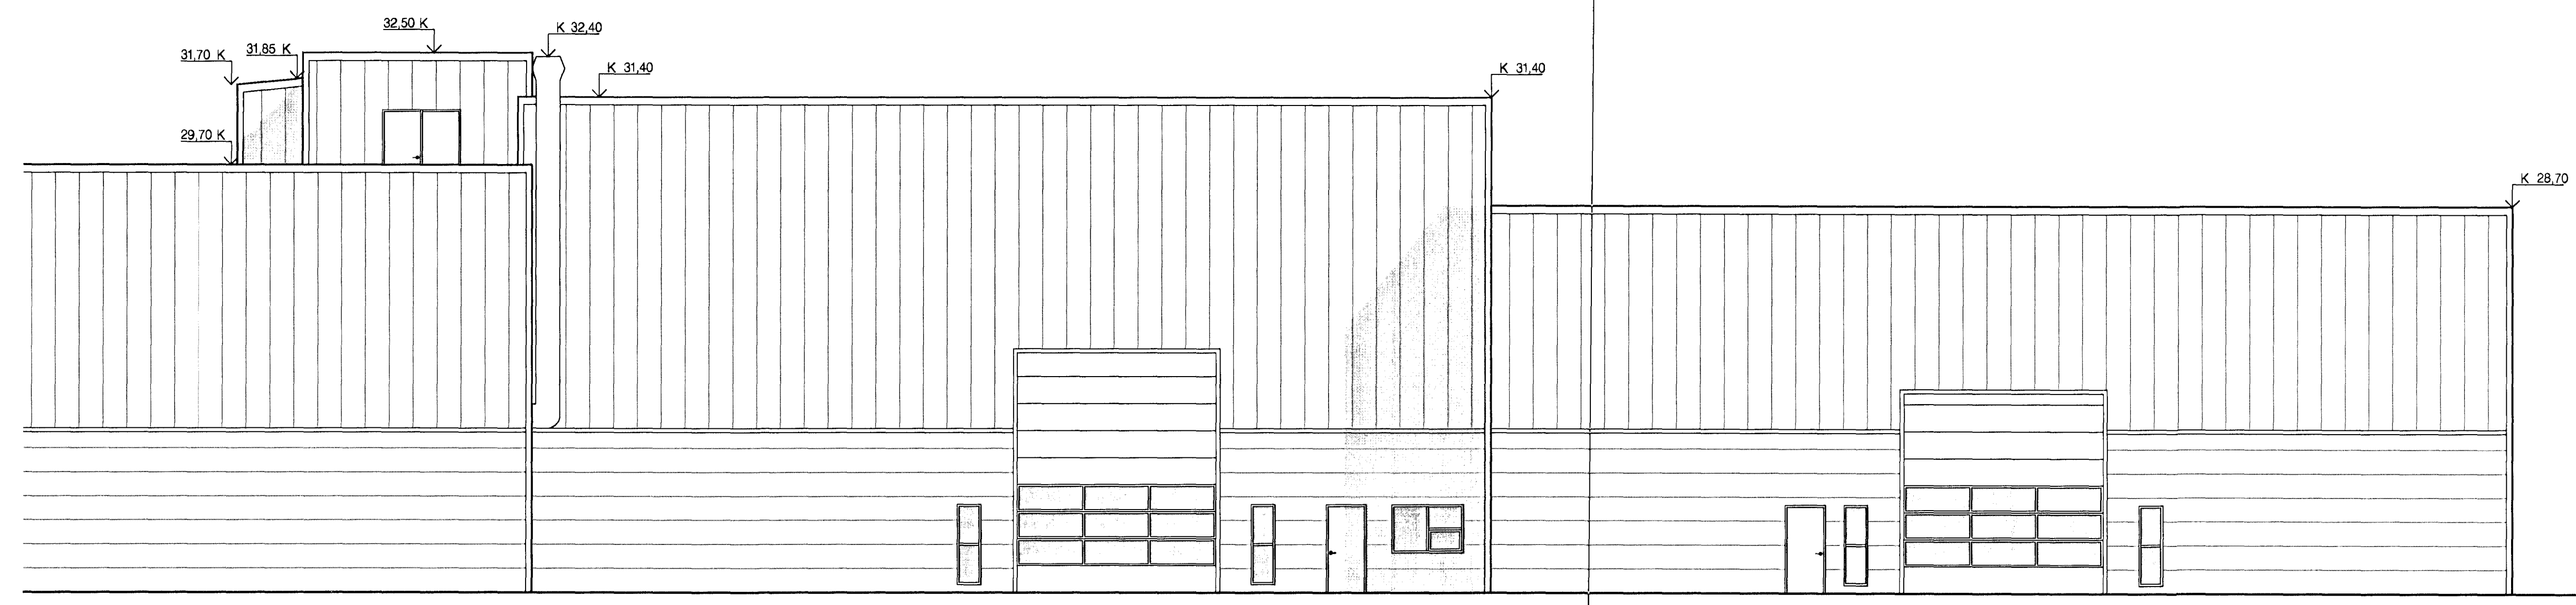


Árinn aðhönnuður


# Úr Gildi

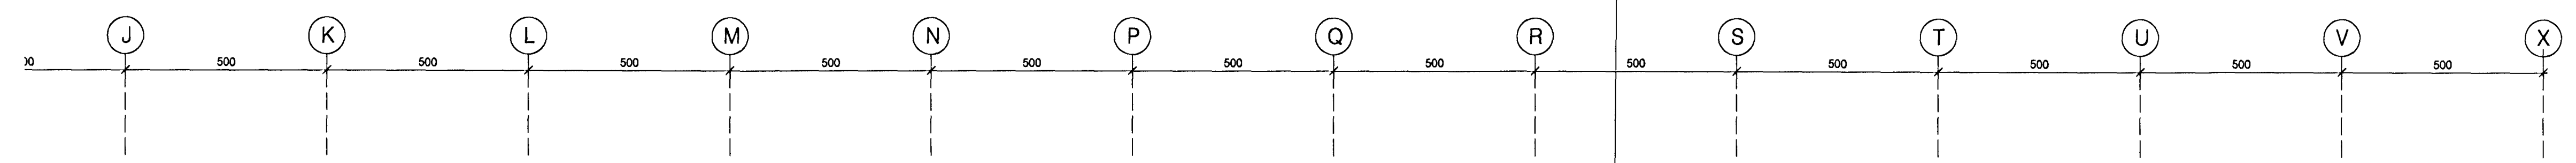

1 ÚTLIT 1:100  
 ÚTLIT SUÐUR (hluti)

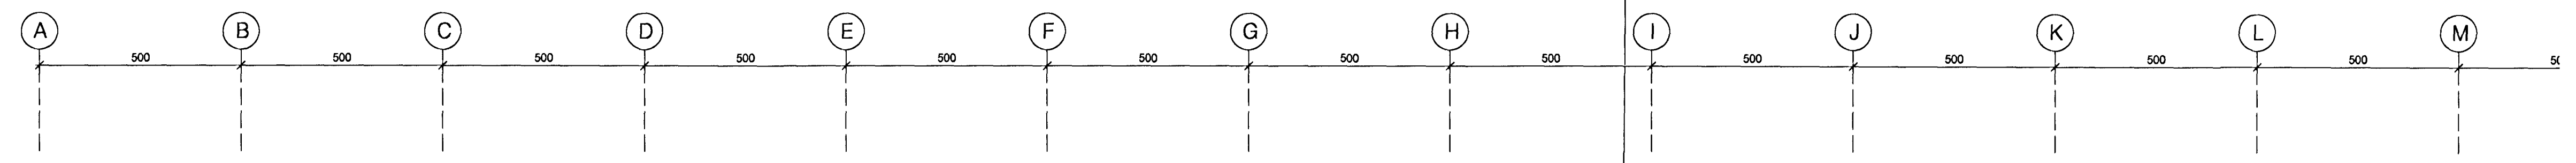


2 ÚTLIT 1:100  
 ÚTLIT SUÐUR (hluti)

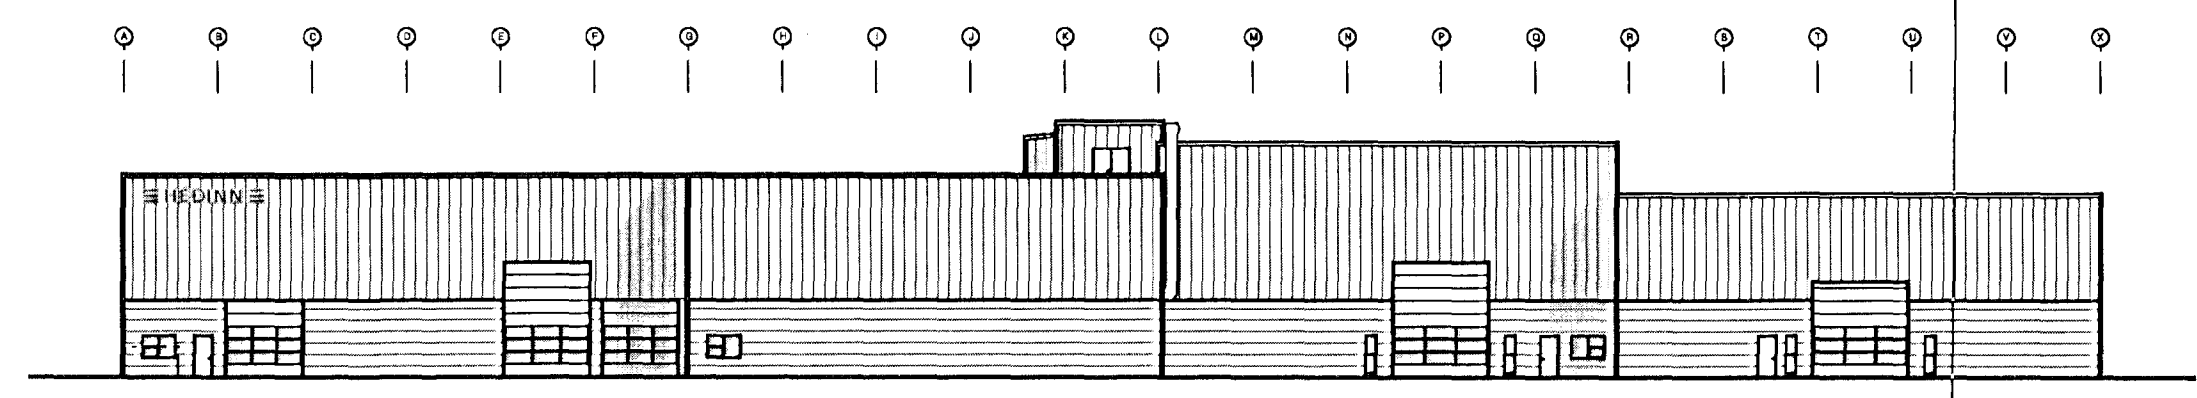

3 ÚTLIT 1:400  
 ÚTLIT SUÐUR (heild)

C	OI	HMH	27.04.2012
Takkvangurinn breytt úr 10-09-01 10-10			
Stækun hösa. Húsa stækun milli modulanna G og L frá 9 að modulnum 14			
B	OI	HMH	13.01.2009
Bætt inn útblástursör frá plötuskrúðrum ca. 1 skurðpunkt modul L og 9			
Döngubúur, vöndurur og gluggar færir til um 70 um að modul 9			
Lagastokkur, skýll útanum loftstæðing við takrymi 3h bætt inn á tekin			
Skilti bætt inn á suðurhlid suðvesturhúsa yfir vöndurur inná lagar			
A	OI	HMH	01.02.2008
Gluggur bætt við á vöndurhúsa, við og í vöndurur			
Portveggir á lagerinnviðskotið hækkað um 200mm			
Portveggir á plötusteypublað ryðfritt hækkað um 200mm			
Portveggir á plötusteypublað hækkað um 400mm			

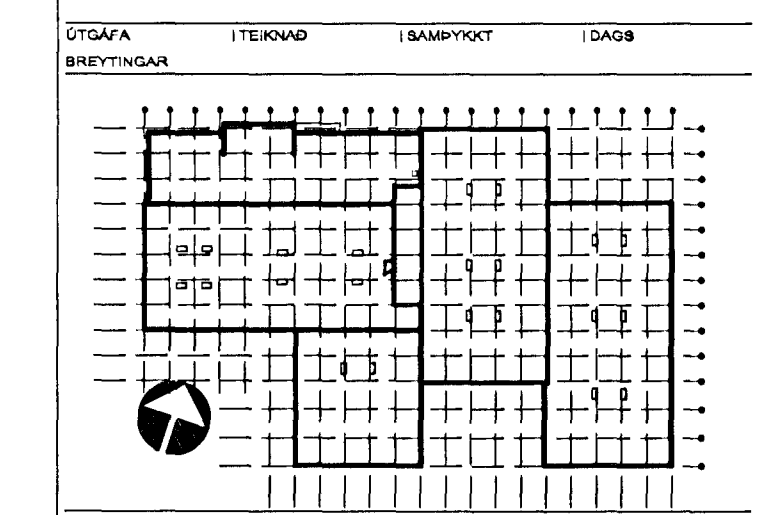

ASK Arkitektar  
 Geisgötu 9  
 101 Reykjavík  
 Sími 515 1000  
 Fax 515 0319  
 www.ask.is



Árinn aðhönnuður  
*H. Steinar Jónsson*

Helgi Már Halldórsson arkitekt FAI, kt. 301258-7049

GJÁHELLA 4, HAFNARFIRÐI  
 HÉÐINN

HEITI TEIKNINGAR	1:100
ADALTEIKNINGAR	TEIKNAD
ÚTLIT SUÐUR	HMH / OI
VERK NR.	06124
NÚMÉR TEIKNINGAR	01 10-10
ÚTGÁFA	C