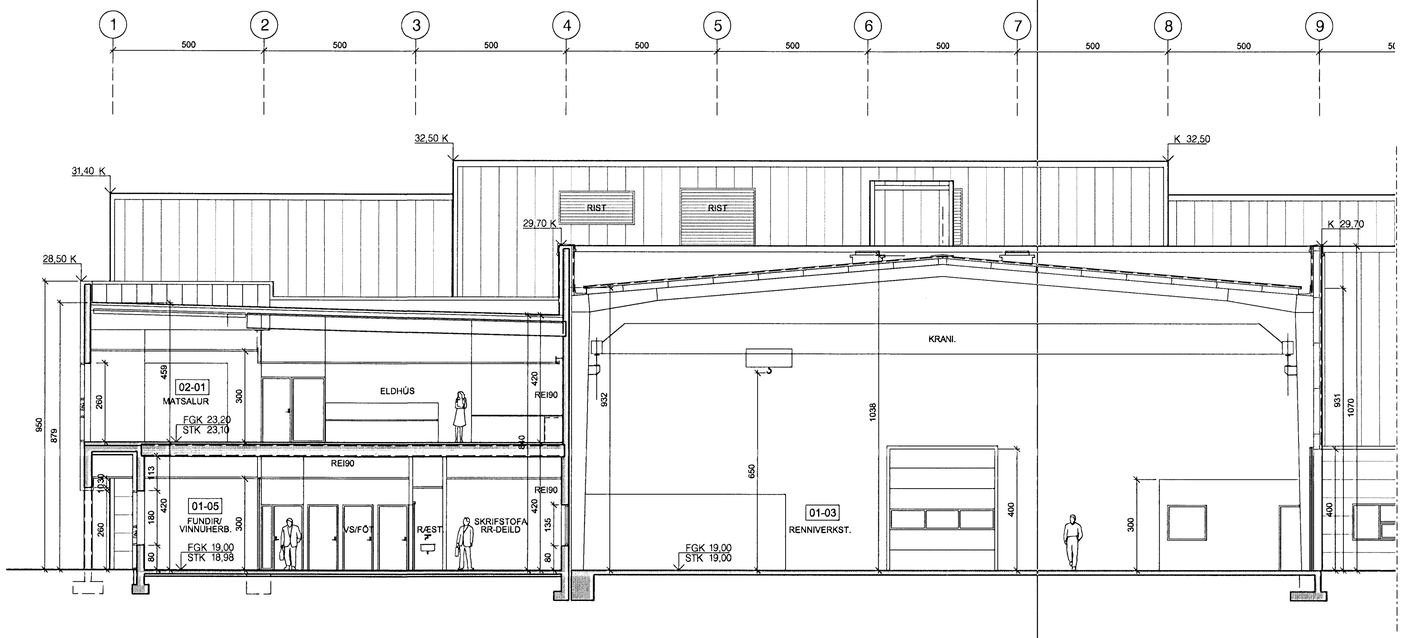

1
10-03

SNEIÐING 1:100

10-04, 10-07

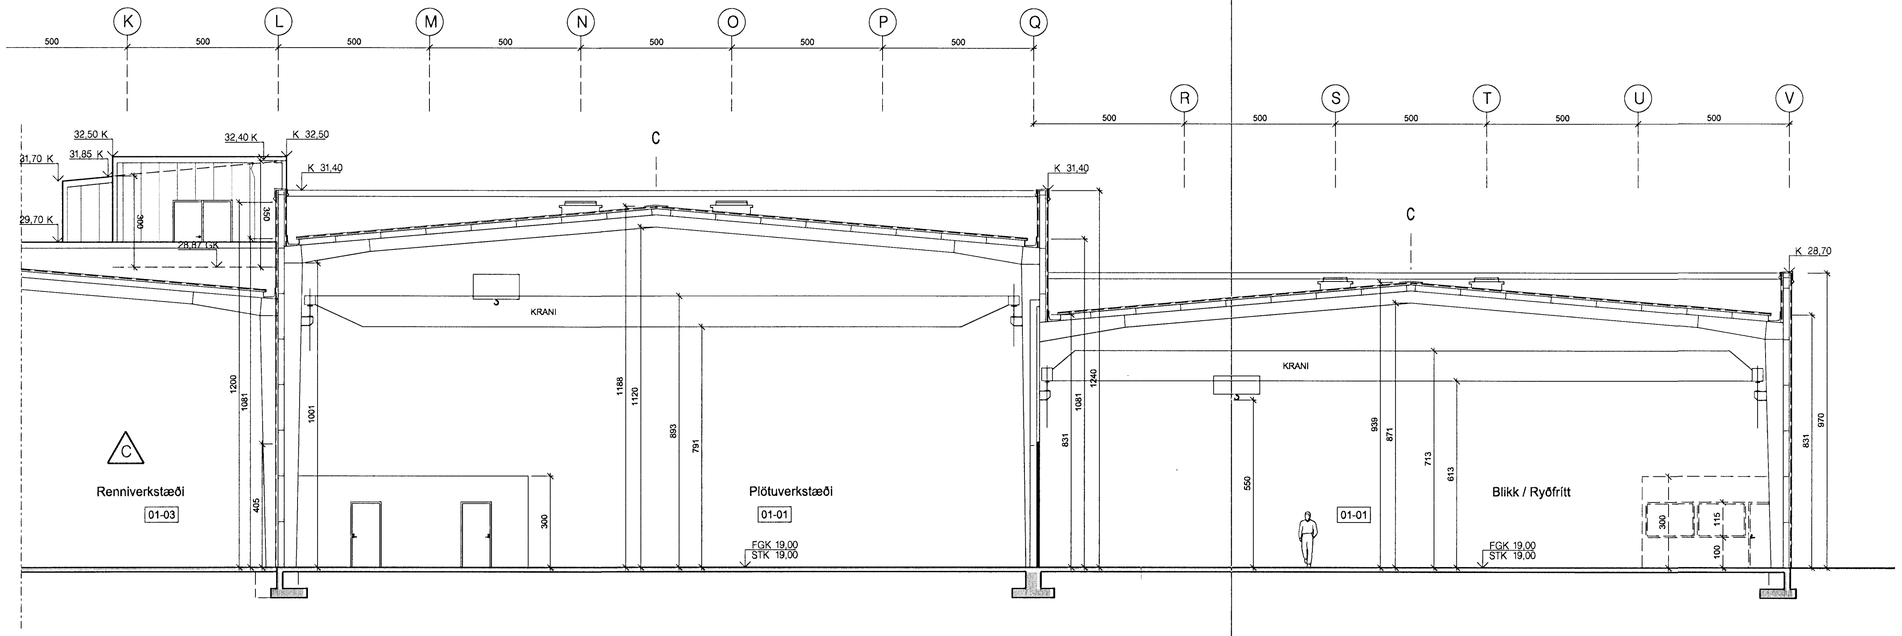

2
10-03

SNEIÐING 1:100

10-06

Samþykkt þann
14 JUN 2012
Byggingafulltrúinn í Hafnarfirði
F.h. Sigurður Steinar Jónsson

Áritun brunahönnuðar
f.h. Verks, P.h. VERKÍS

Úr Gildi

HEILBRIGÐISEFTIRLIT
26 2012

C	ÓI	HMH	27.04.2012

Teikninganúmeri breytt úr 10-08 í 01 10-09
Stækkun húss. Hús stækkað milli modulina G og L frá 9 að modulinu 14

B	ÓI	HMH	13.01.2009

Bætt inn útblástursrör frá plötuskurðarrörum ca. í skurðarpunkti modul L og 9
Loftræstistrstum bætt inná teikningar
Lagnastokkur, skýtt utanum loftræstilögn við tæknirými 3h bætt inn á teikn
Sneiðing í eldhúsi uppfærð
Rými verkstjóra og inntaka lækkuð í 3000mm

A	ÓI.	HMH	01.02.2008

Skrifstofujarni færður til um 30mm til vesturs og norðurs og þakhalla snúið.
Þaki breytt úr holplötum með einangrun og þaspa í Lettlak einingar
Berandi langveggir á 2.hæð mjókkaðir úr 250mm í 200mm
Portveggir á lager/renniverkstæði hækkaðir um 200mm
Portveggir á plötuteyju/blikk ryðfrítt hækkaðir um 200mm
Portveggir á plötuverkstæði hækkaðir um 400mm

ÚTGÁFA	ÍTEIKNAD	ÍSAMÞYKKT	ÍDAGS

BREYTINGAR

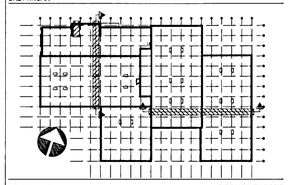

ASK Arkitektar
Geirsgötu 9
101 Reykjavík
Sími 515 0300
Fax 515 0319
www.ask.is

ASK ARKITEKTAR

Áritun aðalhönnuðar:

Helgi Már Halldórsson arkitekt FAÍ, kt. 301258-7049

SJÓVÁ-ALMENNAR HÖFUÐBORGARSVÆÐISINS ehf.
12/4/12 BK.

GJÁHELLA 4, HAFNARFIRÐI
HÉÐINN

VERKHEITI

HEITI TEIKNINGAR	MKV. Í A1
AÐALTEIKNINGAR SNEIÐINGAR	1:100
	TEIKNAÐ HMH / ÓI
	DAGS 10.10.07

VERK NR.	NÚMER TEIKNINGAR	ÚTGÁFA
06124	01 10-09	C