


Ártun brunahönnuðar

Úr Gildi

HEILBRIGÐISSTJÓFT
HAFNARFIRÐI
GJÁHELLA 4
14.06.2012

D	OÍ	HMH	27.04.2012
Stækun hósa. Hósa stækkað milli modulna G og L frá 9 að modulnu 14. Salerniskjúrnum breytt. Tækningsámenning breytt úr 10-04 í 01 10-04			
C	OÍ	HMH	30.06.2009
Stigi frá lagerföngu að lager á 2. hæð uppfarður samkvæmt mynd			
B	OÍ	HMH	13.01.2009
Reykgluggar yfir algjafstúlaþer fluttur úr modúl A-B í B-C. Bætt við brunasíngum og staðsetningu einnar síngu breytt. Húrd milli lagars og véladeildar breytt úr vörður í helðbundna tvöf. gönguhúrd. Milliveggur milli andrýms og fundarherbergis fluttur til á kostnað andrýms. Milliveggur milli R-R deildar og mottóku breytt. Húrd færður og setur í hann gluggar. Rými verkjóna uppfarð til samræmis verktafninga.			
A	OÍ	HMH	01.02.2008
Störmótó skikkvélta ferð yfir á mottagan vegg við fyrri staðsetningu. Gluggum bætt við á vélsmúrhluta, við og vörður. Stigi í starfsmannangangi breikkaður úr 1300 í 1390mm. Bætt við lokadri skrifstofu við starfsmannangang.			

DTGÁFA BREYTINGAR

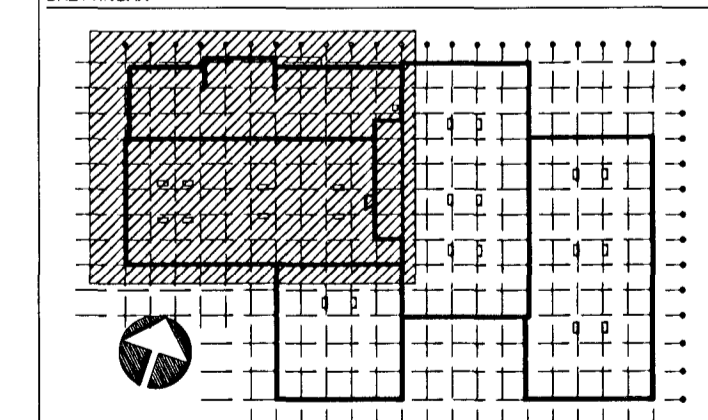


ASK Arkitektar
Geisgötu 9
101 Reykjavík
Sími 515 0300
Fax 515 0319
www.ask.is




Ártun aðalhönnuðar:
Hönnuð: Hög Mær Halldósson arkitekt FAI, tel. 301258-7049

GJÁHELLA 4, HAFNARFIRÐI
HÉÐINN
ADALTEIKNINGAR
GRUNNMÝND 1. HÆÐ (hluti)

VERK NÚM.	06124
NUMER TEIKNINGAR	01
DTGÁFA	10-04
VERK NÚM.	06124
NUMER TEIKNINGAR	01
DTGÁFA	D

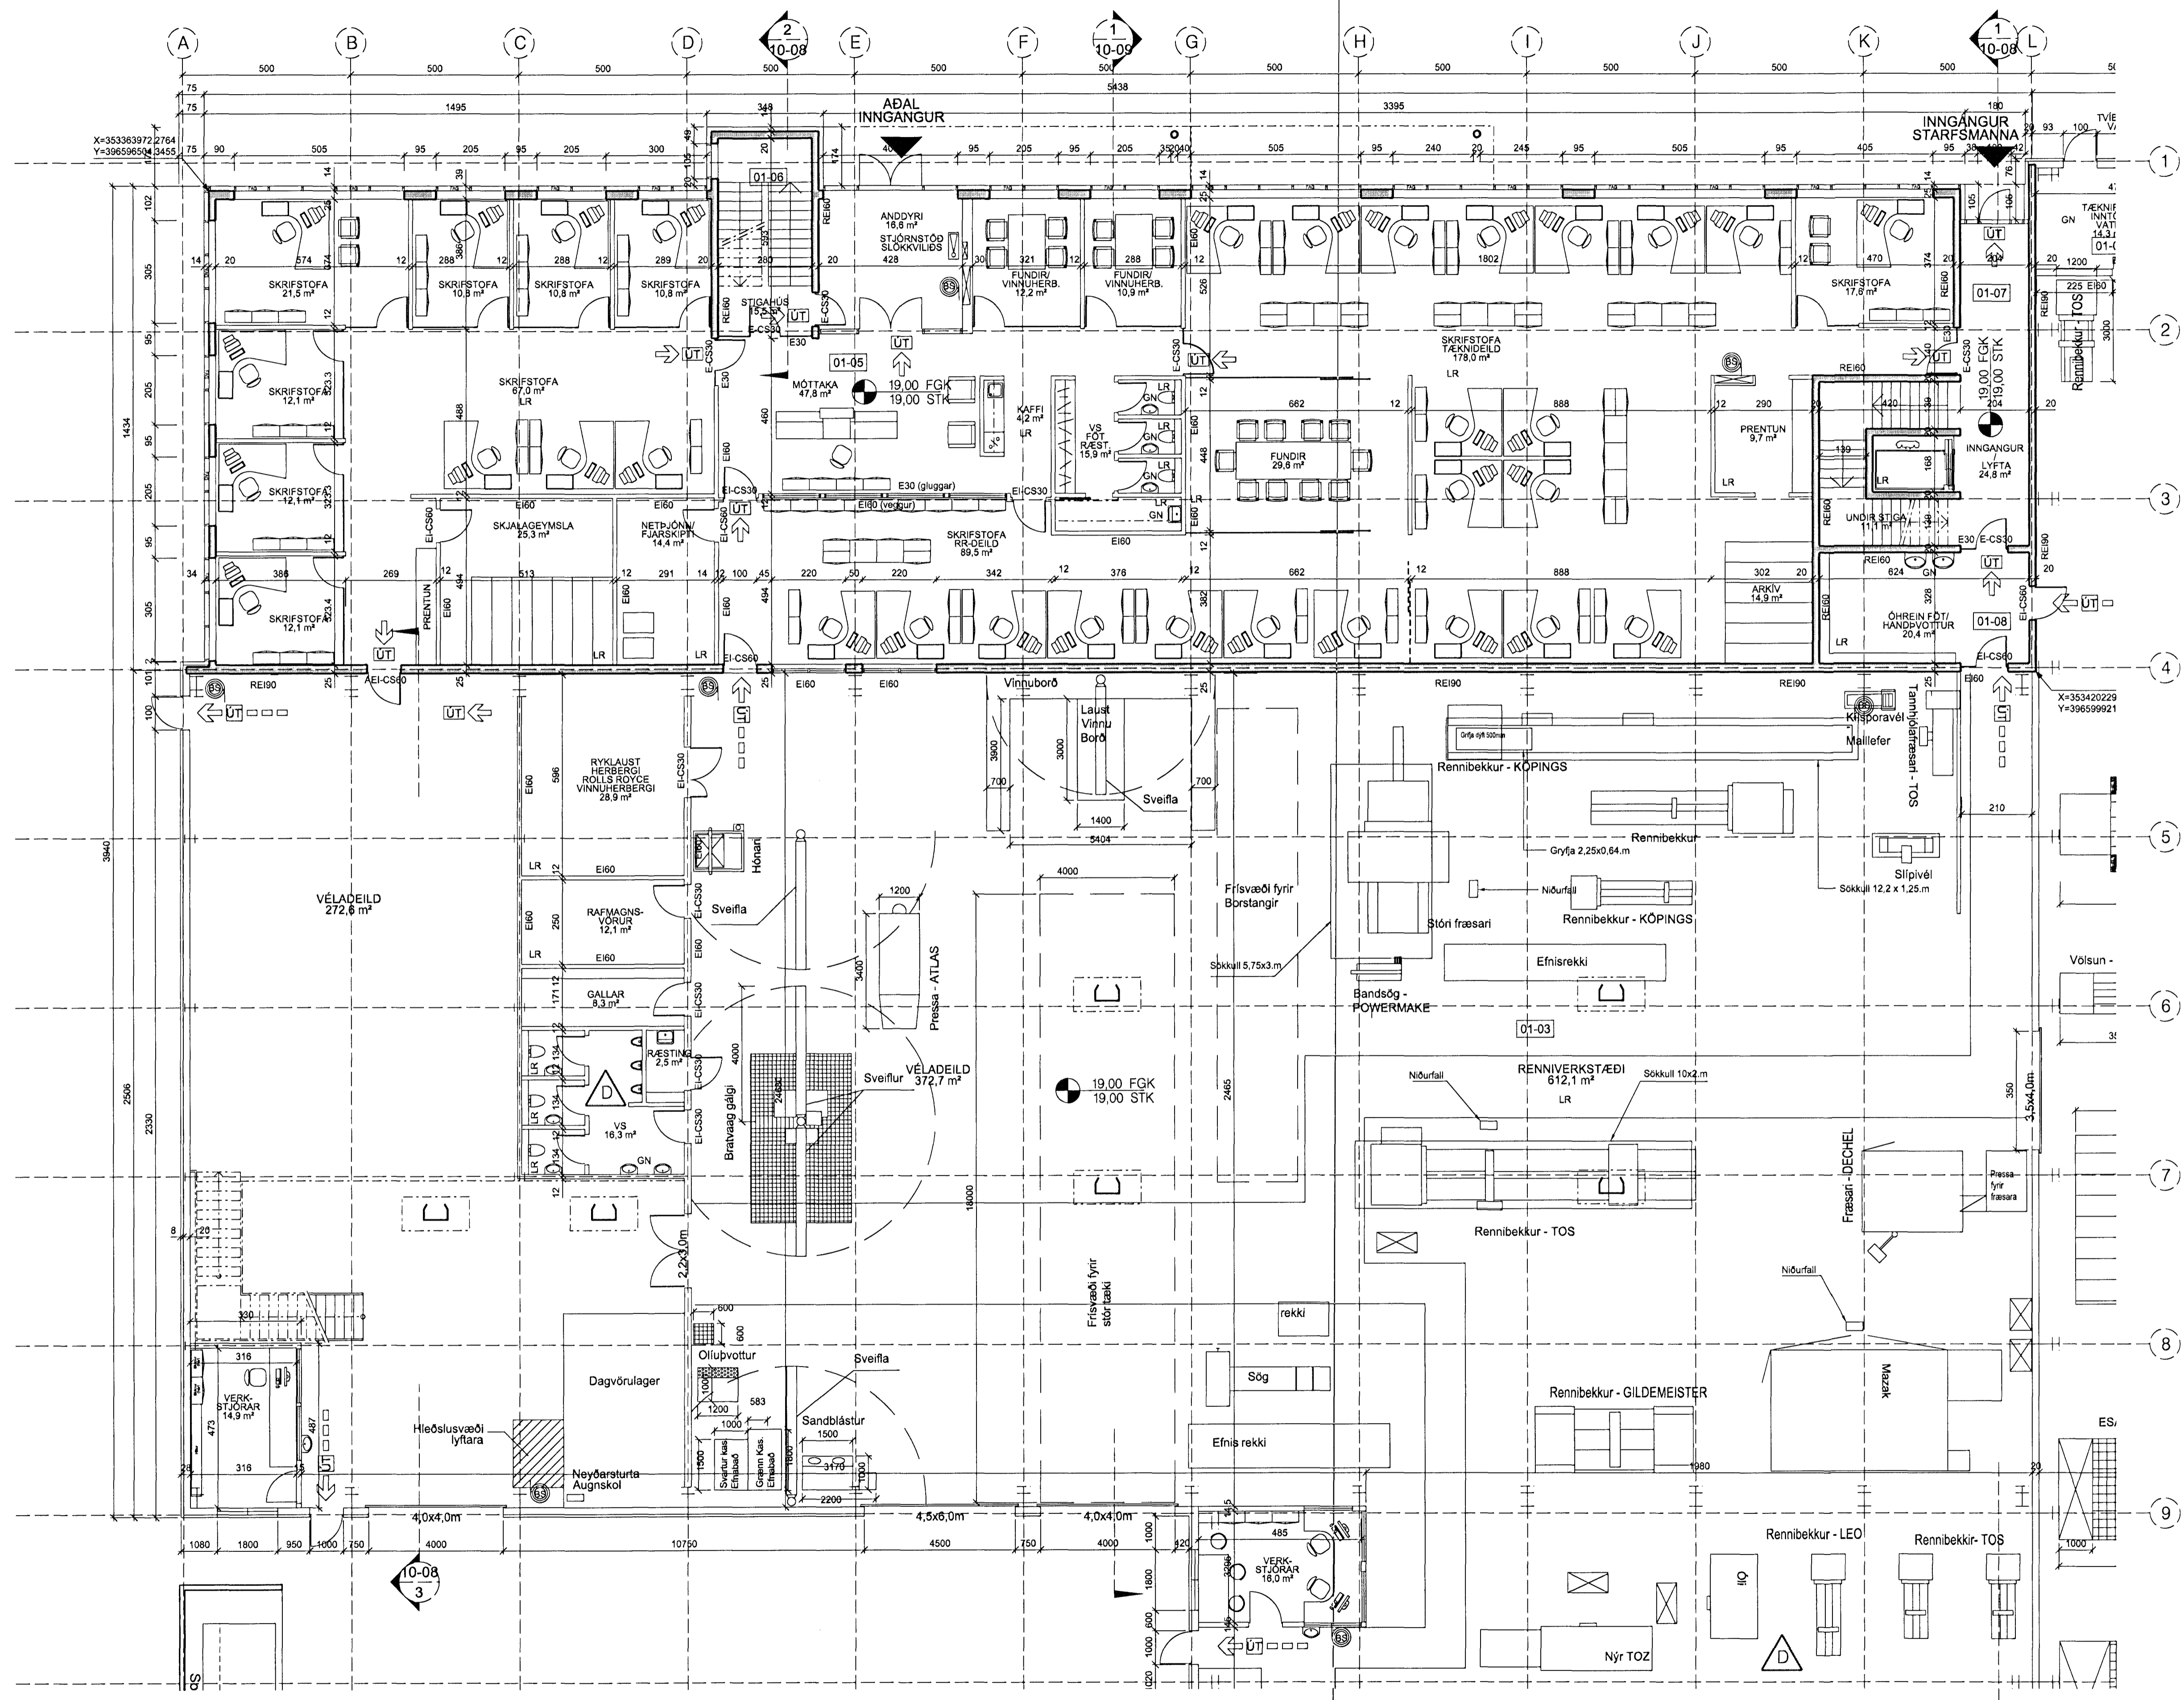

1 GRUNNMÝND 1.HÆÐ (hluti) 1:100
Skrifstofur, tæknideild, afgreiðsla, véladeild, renniverkstæði

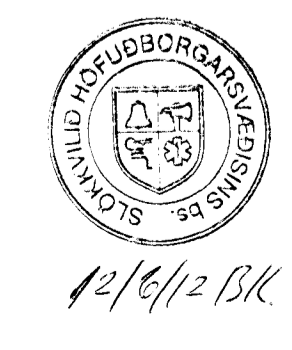

12/6/12 BSK