

Samþykkt
 18 APR 2012
 Byggingafulltrúi
 F.h. Sigurdur Steinar Jónsson

HÚSLÝSING:

ALCAN á Íslandi
 680466-0179
 Straumsvík,
 222 Hafnarfjörður

Landsnúmer 123154
Vinnubúðir vegna orkuvirkja við hlöð
þjónustuhúss Steypuskála


Lýsing mannvirkja:

Vinnubúðirnar eru settar saman úr foðsmíðuðum timbureiningum sem hvíla á stáldregurum. Einingarnar eru settar niður á láréttu 400 mm háa l bita sem hvíla beint á jörðinni. Um er að ræða einnar hæðar hús, 209m².
 Vinnubúðirnar tengjast við þjónustuhúsið með gangi sem er 55m² að stærð. Tengingangurinn er gerður úr vinnuskúrágámum sem settir eru saman enda í enda í láréttu plani. Fyrir sitt hvorum enda gangsins er sérsníðað skýli klætt að utan og innan með klæðningu í klassa 1.

Brunavami:

Vinnubúðirnar standa í 7m fjarlægð frá þjónustuhúsinu og er það í samræmi við ákvæði byggingarreglugerðar um bil milli húsa. Þjónustuhúsið uppfyllir að vera með að minnsta kosti E160 útveggi og skrifstofurnar ásamt gangi að minnsta kosti E130 með klæðningu í fl. 1. Flóttaleiðir eru út úr báðum endum skrifstofanna annarsvegar beint út og hinsvegar út í ganginn sem tengist þjónustuhúsinu. Gangurinn er hólfaður þannig að flóttaleiðir annarsvegar úr skrifstofunum og hinsvegar úr þjónustuhúsinu eru óháðar. ÚT og neyðarlýsing er í flóttaleiðum. Handslökkvitæki eru við báða útganga úr skrifstofunum og í elahúsi. Reykskynjarar og handboðar sem tengdir eru brunavíðvörðunarkerfi þjónustuhússins eru í skrifstofunum og á ganginum.

28.03.2012
 (Signature)

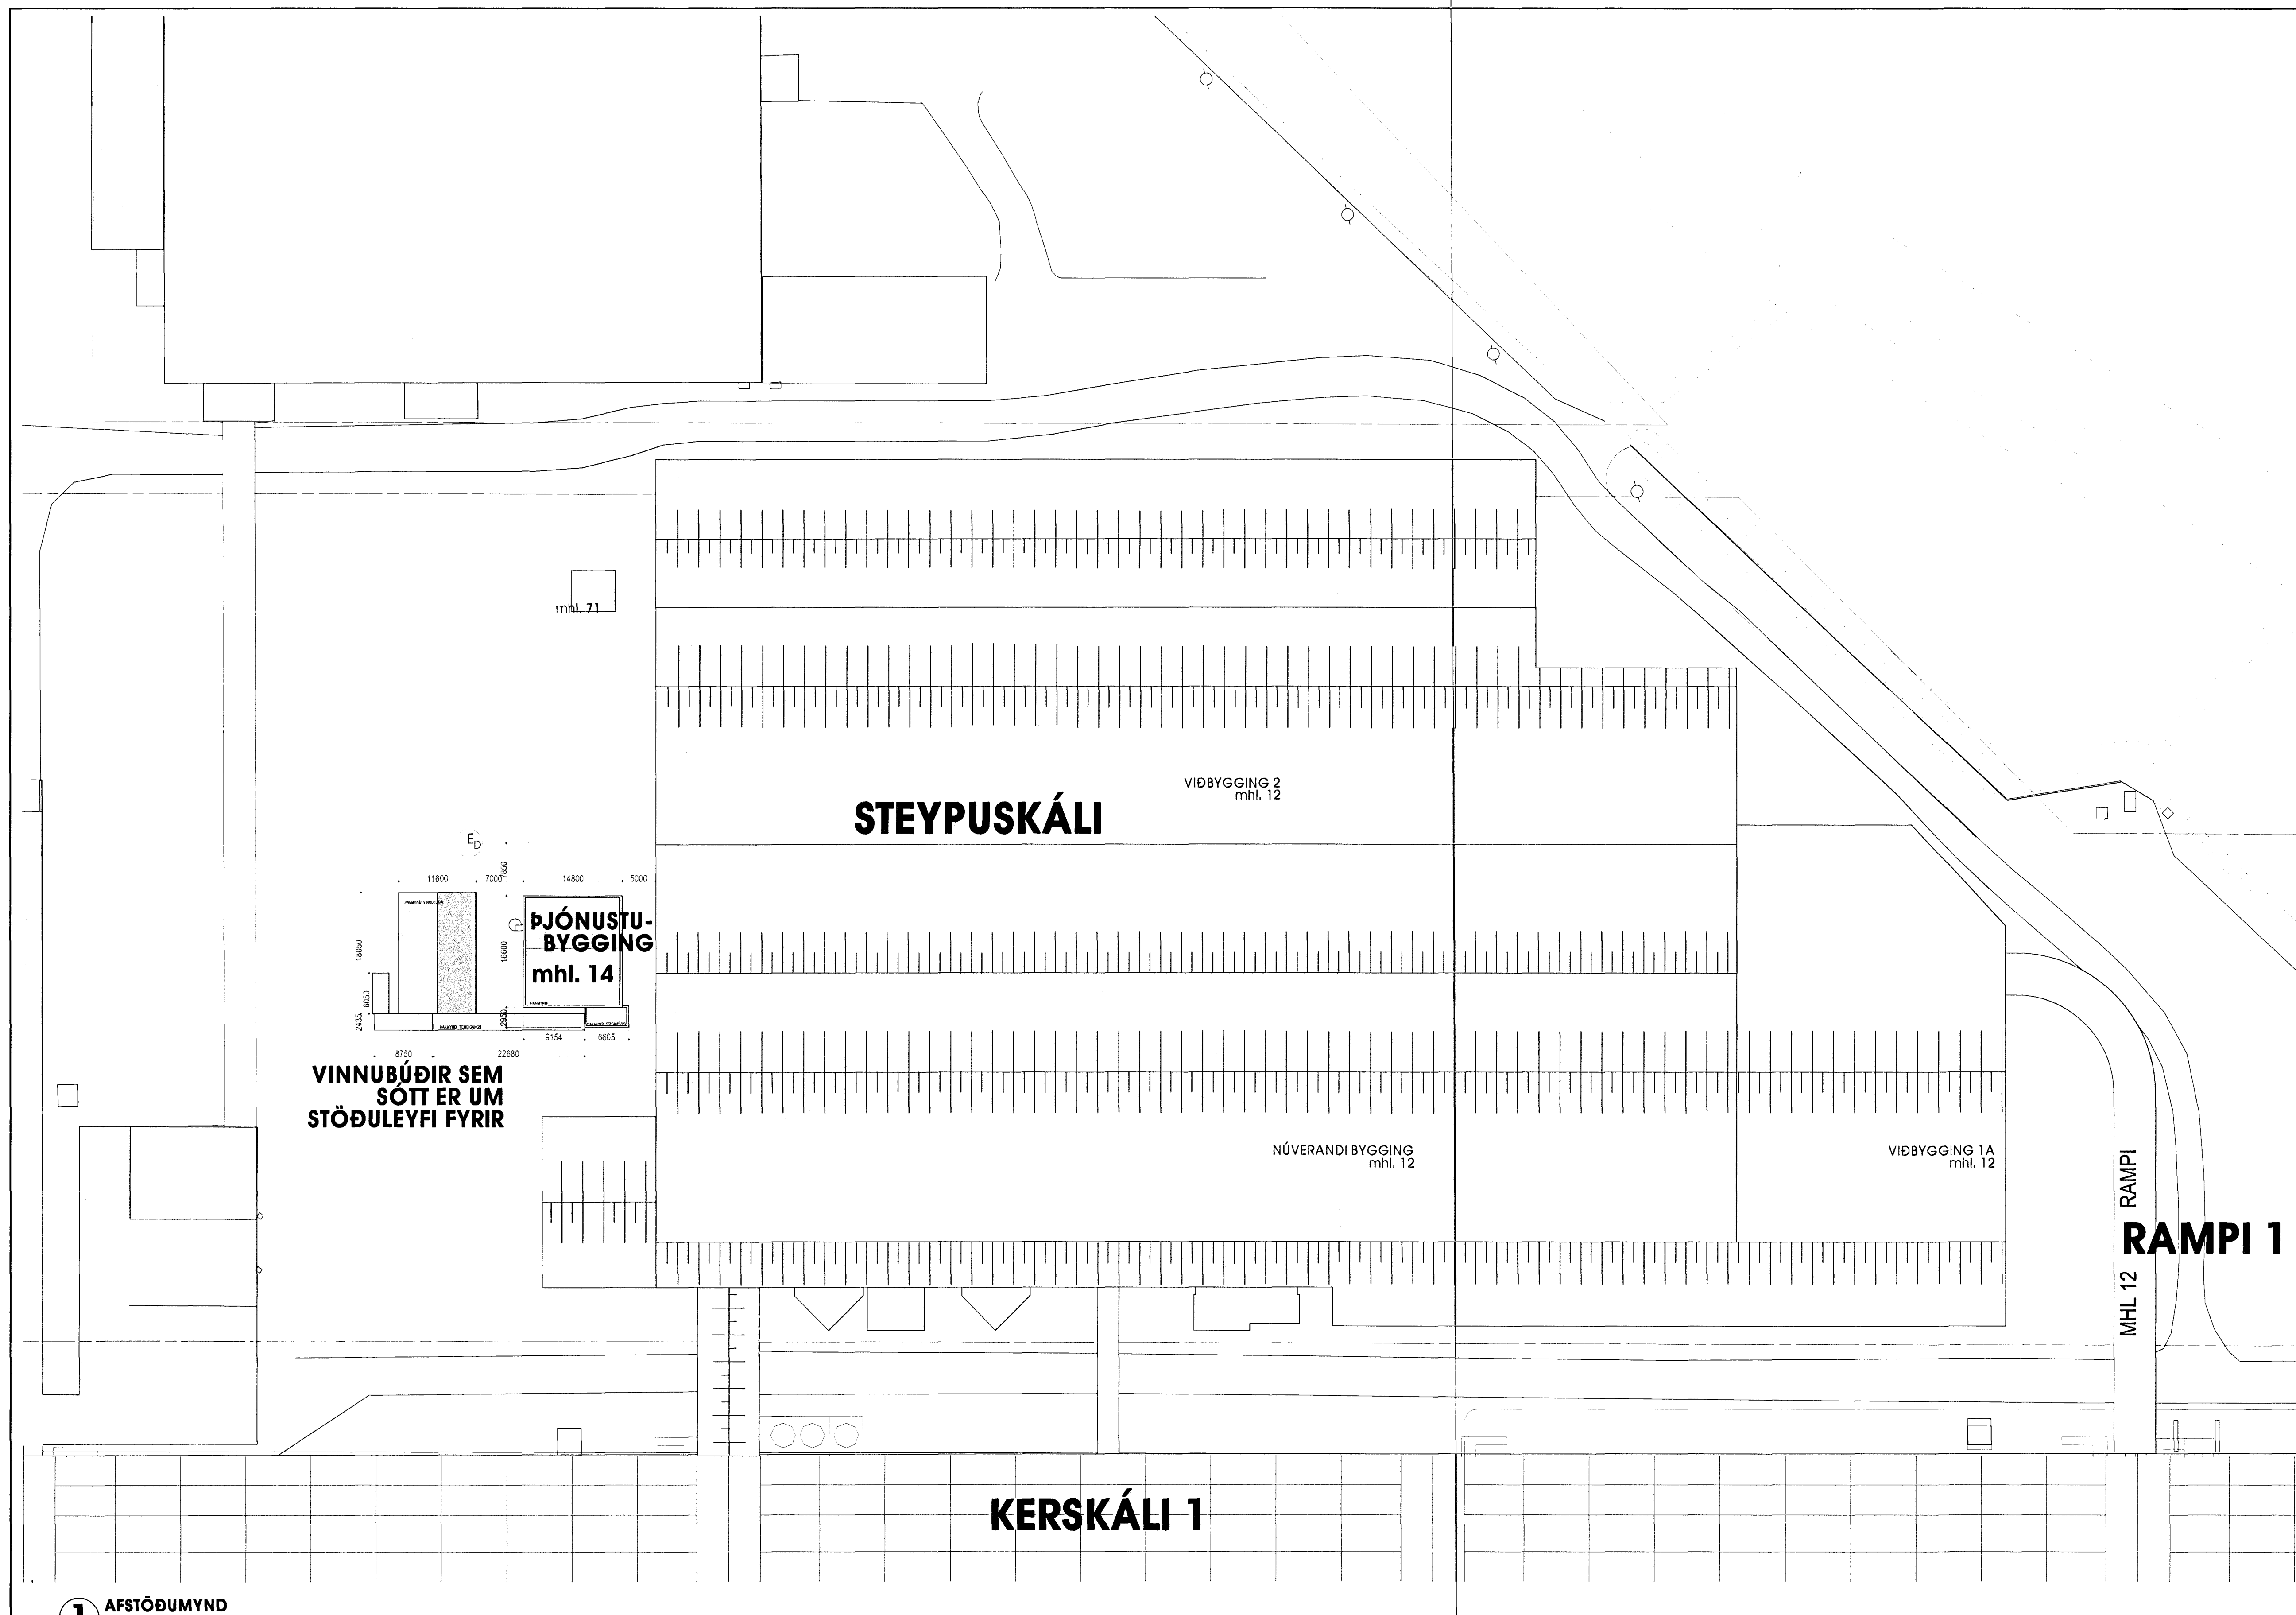

1 AFSTÖÐUMYND
 mkv. 1:500

Skýringar: Legend:		Dagsetning / Date 25.10.2011		Tökn / Drawn SK KA		STEYPUSKÁLI, VINNUBÚÐIR VEGNA ORKUVIRKJA AFSTÖÐUMYND		Flokkur nr.:	Bláð nr.:	Næsta bl. nr.:	
		Hannað / Designed SK		Tökn / Drawn KA		Teg. teikningar / Dwg. type ADALUPPRÁTTUR Architectural Building Application		Kostn. nr.-Cano. / Bám.nr.-Eq.no	AKS		
Vertakali / Supplier Teikn nr. vertakala / Supplier drw.no. Samþykkt / Approved Yfir / Chkd Hluti af / Part of:		GLAMA-KÍM A01.01		RioTintoAlcan ISAL Alcan Ísland Ltd Straumsvík IS-222 Hafnarfjörður Ísland		Teikn.nr. ISAL / Drw.no. of ISAL Breyt./Rev A		ISAL Yfirfærð og skráð, dags / ISAL Checked, date ISAL Samþykkt, dags / ISAL Approval, date			
A As Built Útg. nr. / Rev. no. Lýsing / Description		07.02.2012 Dagsetning / Date		SK SK Hæf. / Des. / Drawn Yfir / Chkd		Notk. heim. / Notk. heim. ISAL, RAI		This drawing is the property of Rio Tinto Alcan Iceland Ltd. and handed out for personal use only. It may neither be copied nor made available to others without permission of Rio Tinto Alcan Iceland Ltd. The receiver is liable for any misuse. Starð: A1 Mkv.: 1:100 Formát: Scale: Dimensions without tolerances according to ISO 2768-1 medium.		C:\Users\lilja\Desktop\As built teikningahaus.dwg	