
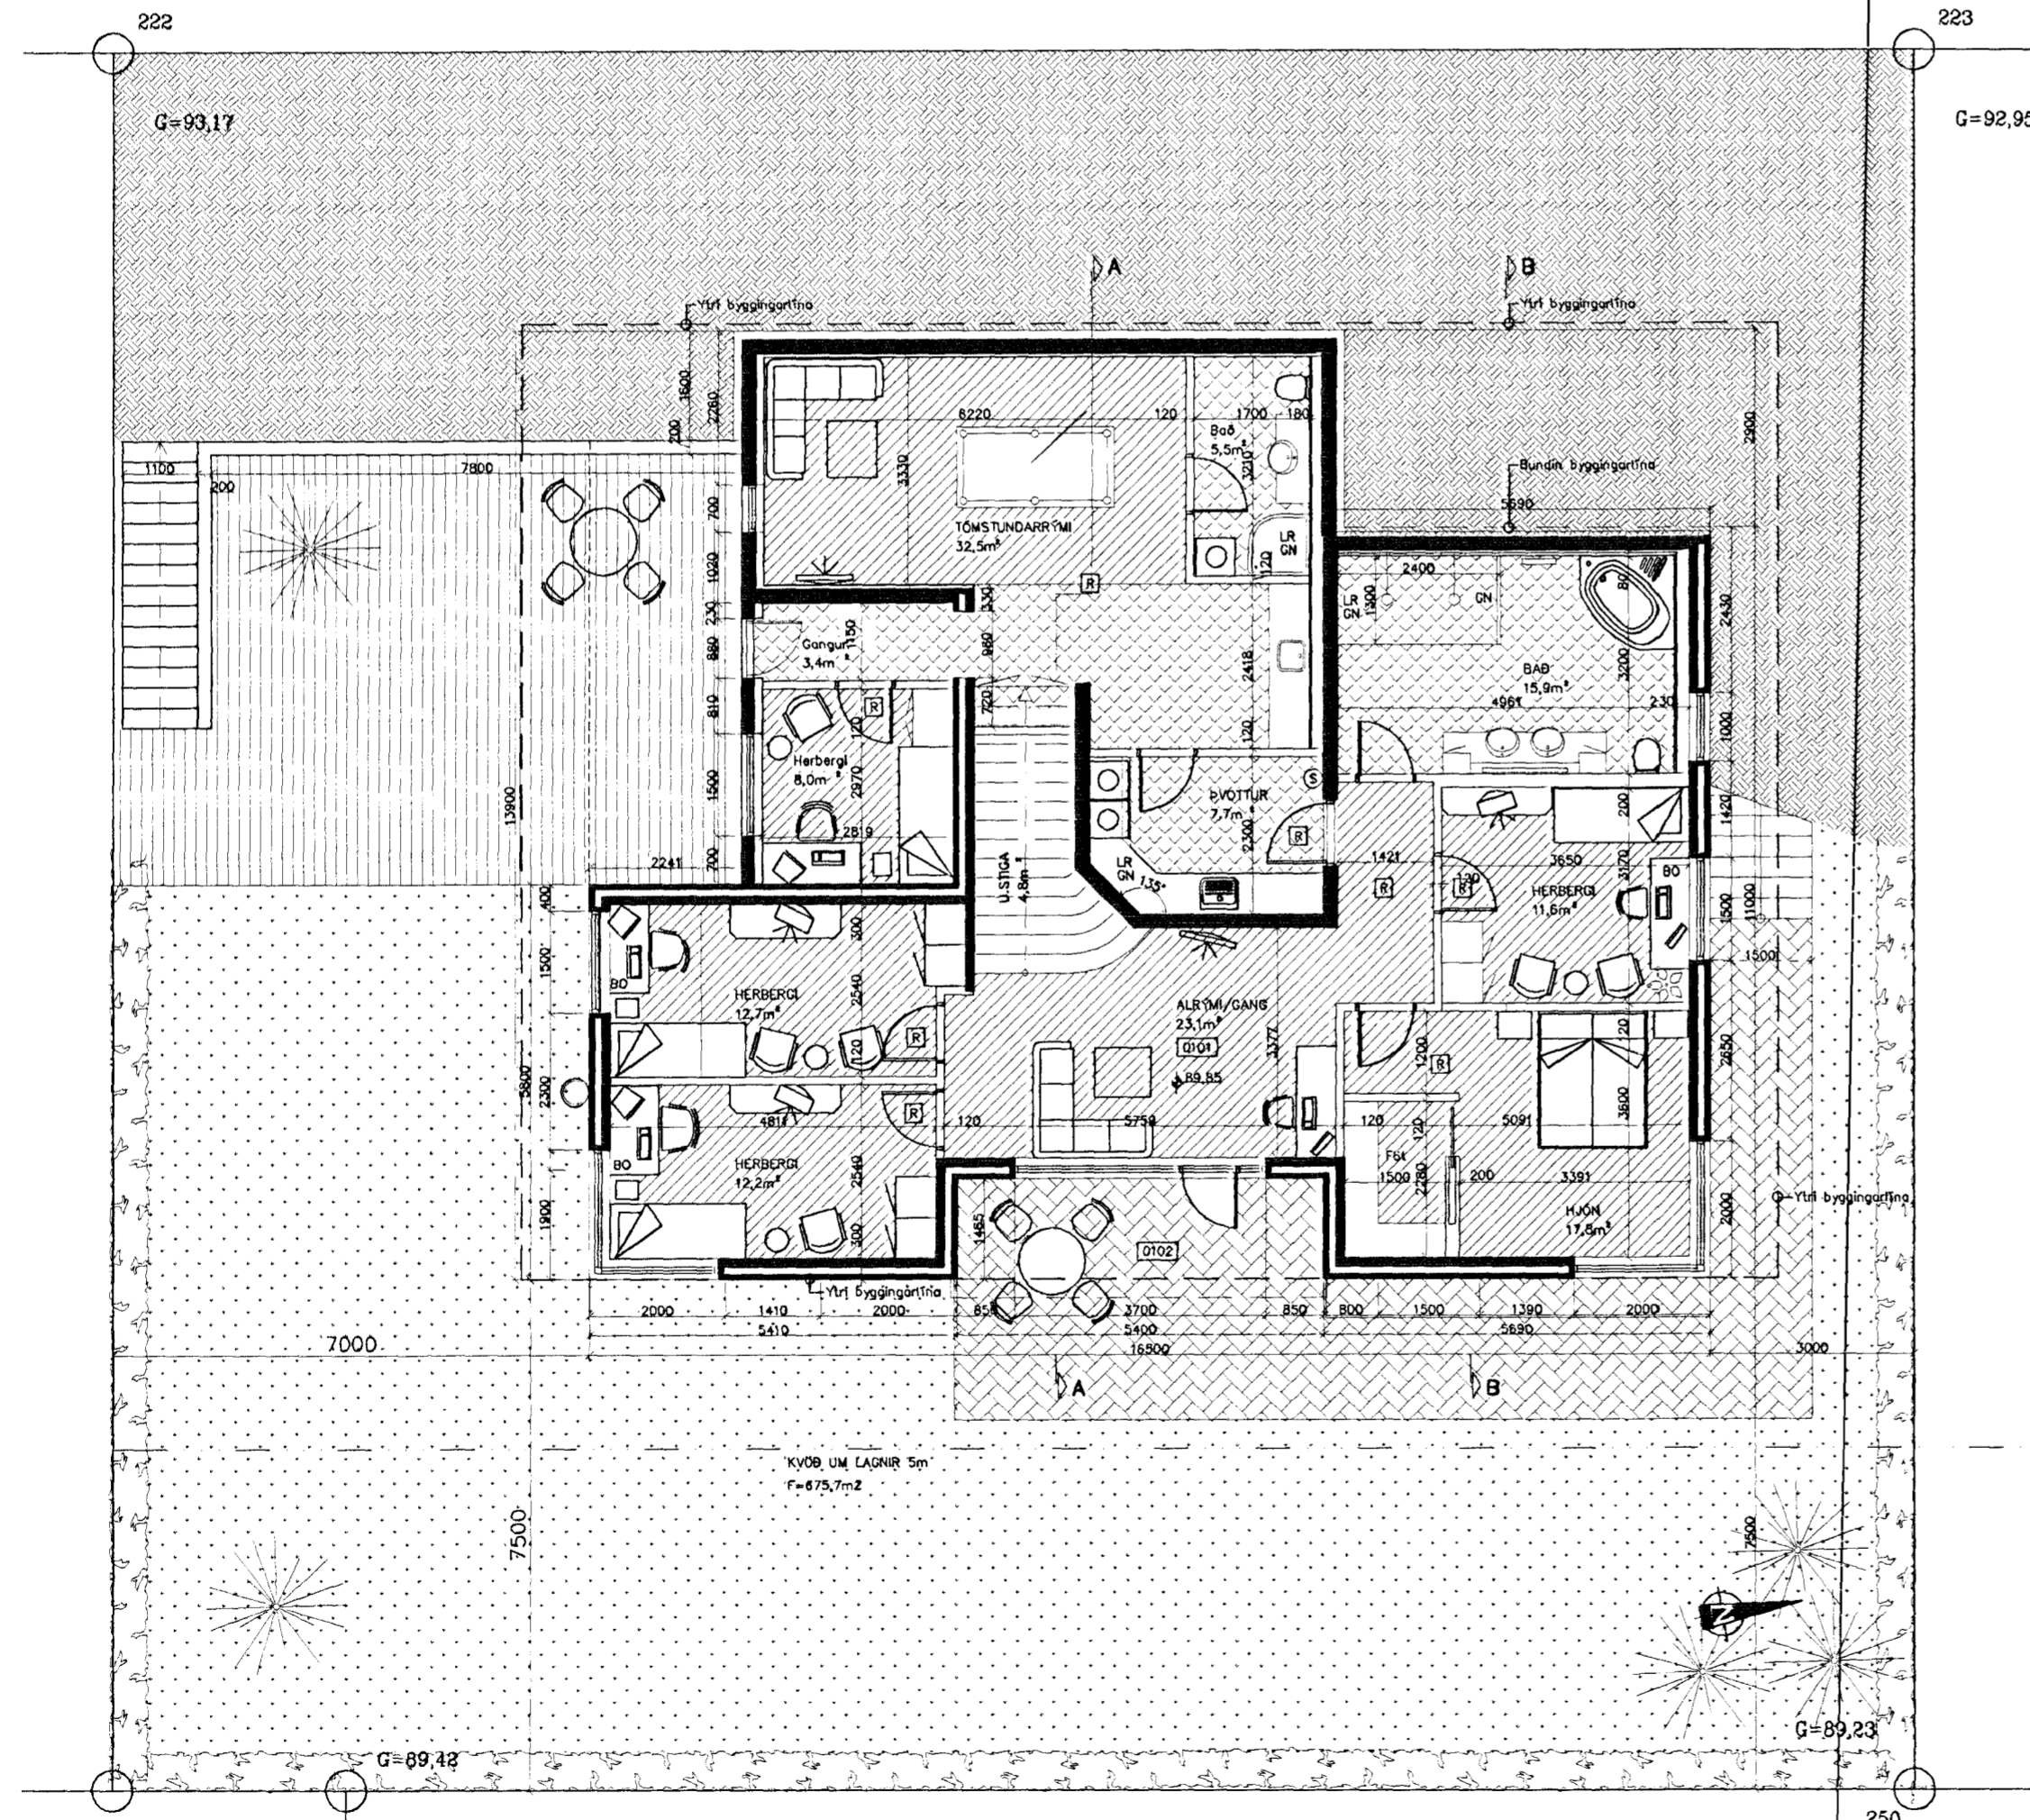


Samþykkt þann
18 JUL 2012
 Byggingafulltrúinn / Hafnarfróð
 F.h. Sigurður Steinar Jónsson

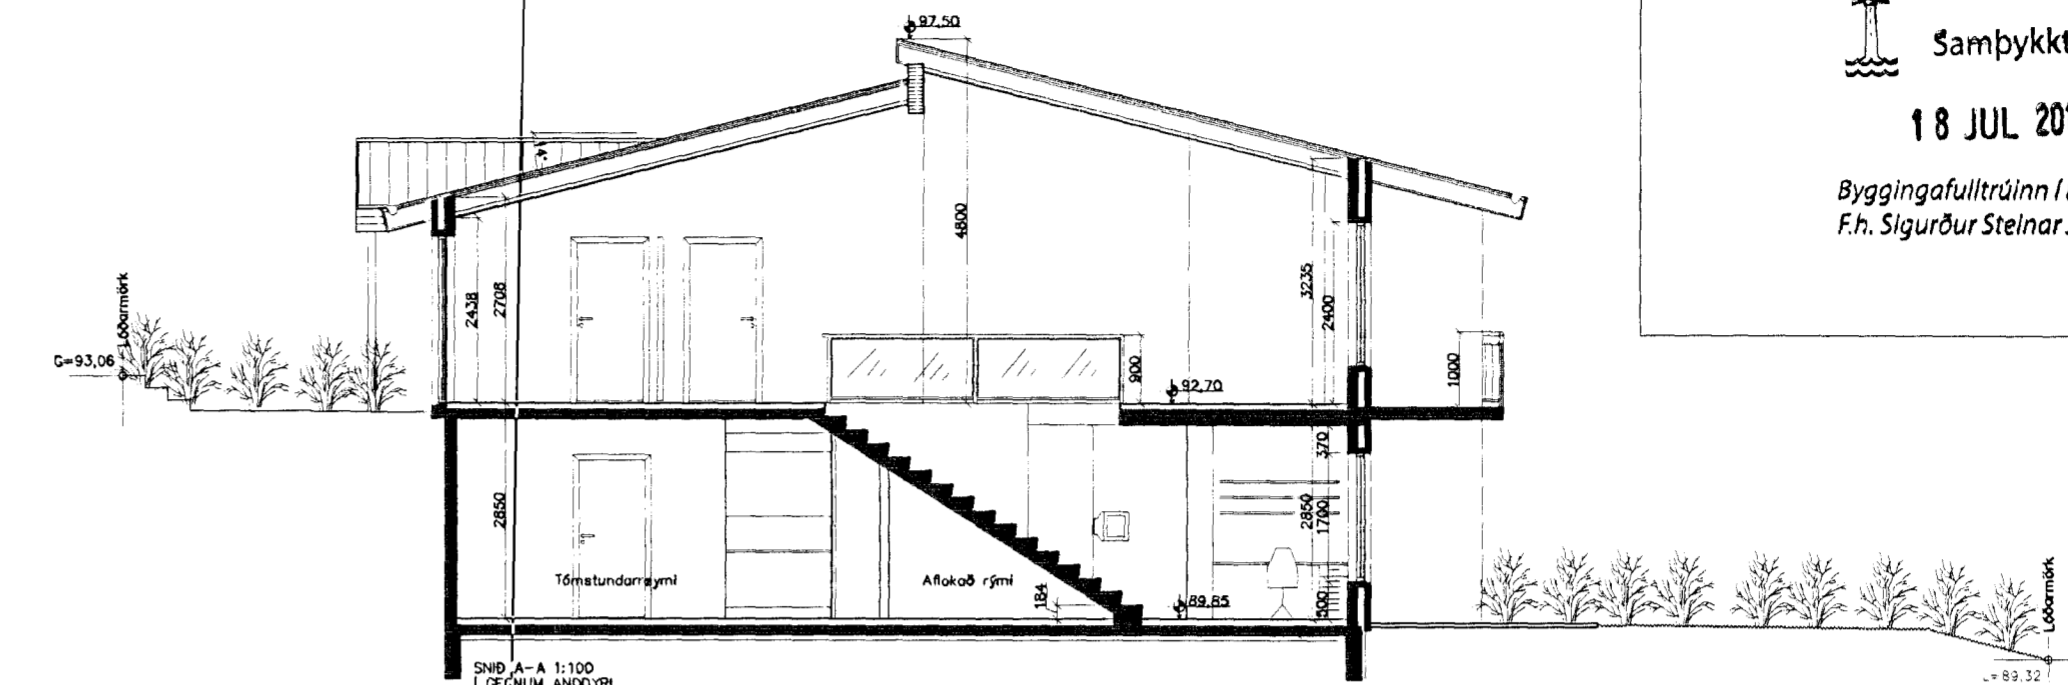

Skýringar
 BO: Björgunarop
 LR: Loftþræsing
 S: Slökkvitaki
 R: Reykskjómjari
 GN: Gólfniðurfall

5* = Rýmisnúmer upplæð.
 4* = Hús sækkað sem nemur skoti á suðurhlíð, settur gluggi á tómstundarrými, og snyrtiaostaða, baðh. stækkað.
 3* = Breytt innraskipulag, þvottahúsi fært og Tóstundarrými bætt við.
 2* = gólfplata fjarlægðu úr úppfylltu lagnarými.
 1* = sökkjar á suðvesturhlíð hækkaðir, úppfyllt lagnarými myndast.

Önyx ehf		Brynjar Danielsson Byggingafr. Skjólslun 9 201 Kópavogi Sími. 861 5655 Fax. 587 2610 Netfang. onyx@simnet.is	
nr.	Breyting	af dags	VERKEFNI
1	1*	BD 23.02.07	BREKKUÁS 27 HF
2	2*	BD 08.03.07	TEIKNING <i>Grunnmynd neðri hæð Sneiðing A-A</i>
3	3*	BD 27.03.08	
4	4*	BD 19.06.12	YFIRFARIN OG SAMÞYKKT. <i>[Signature]</i>
5	5*	BD 06.07.12	
6			Kt. 09.04.67-5229
7			M.E.L.K.V.A.R.D.I. 1:100
8			Öll mál á teikningunni eru í mm

