


Samþykkt þann


18 JUL 2012

Byggingafulltrúinn / Hofnarhlíð  
F.h. Sigurður Steinar Jónsson

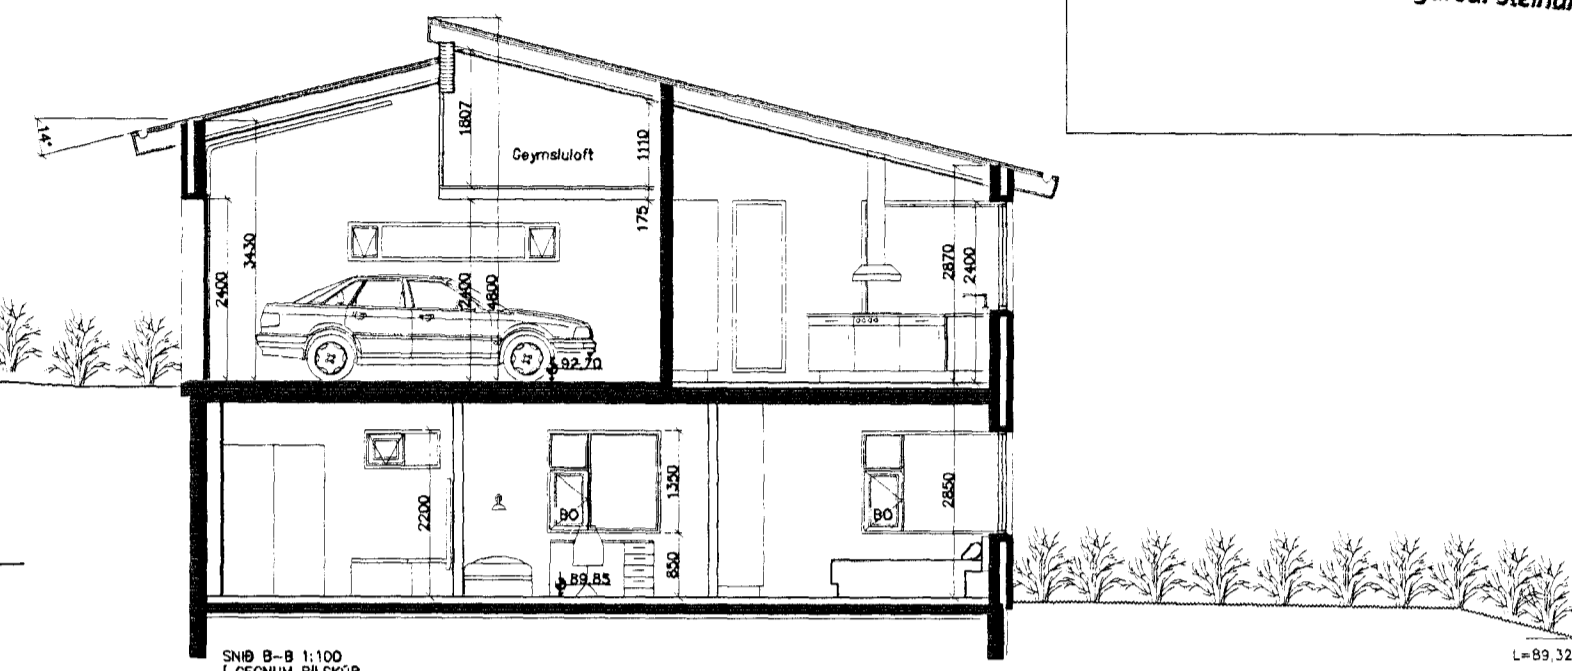

SNB B-B 1:100  
I ÖGNUM BILSKUR

L=89,32

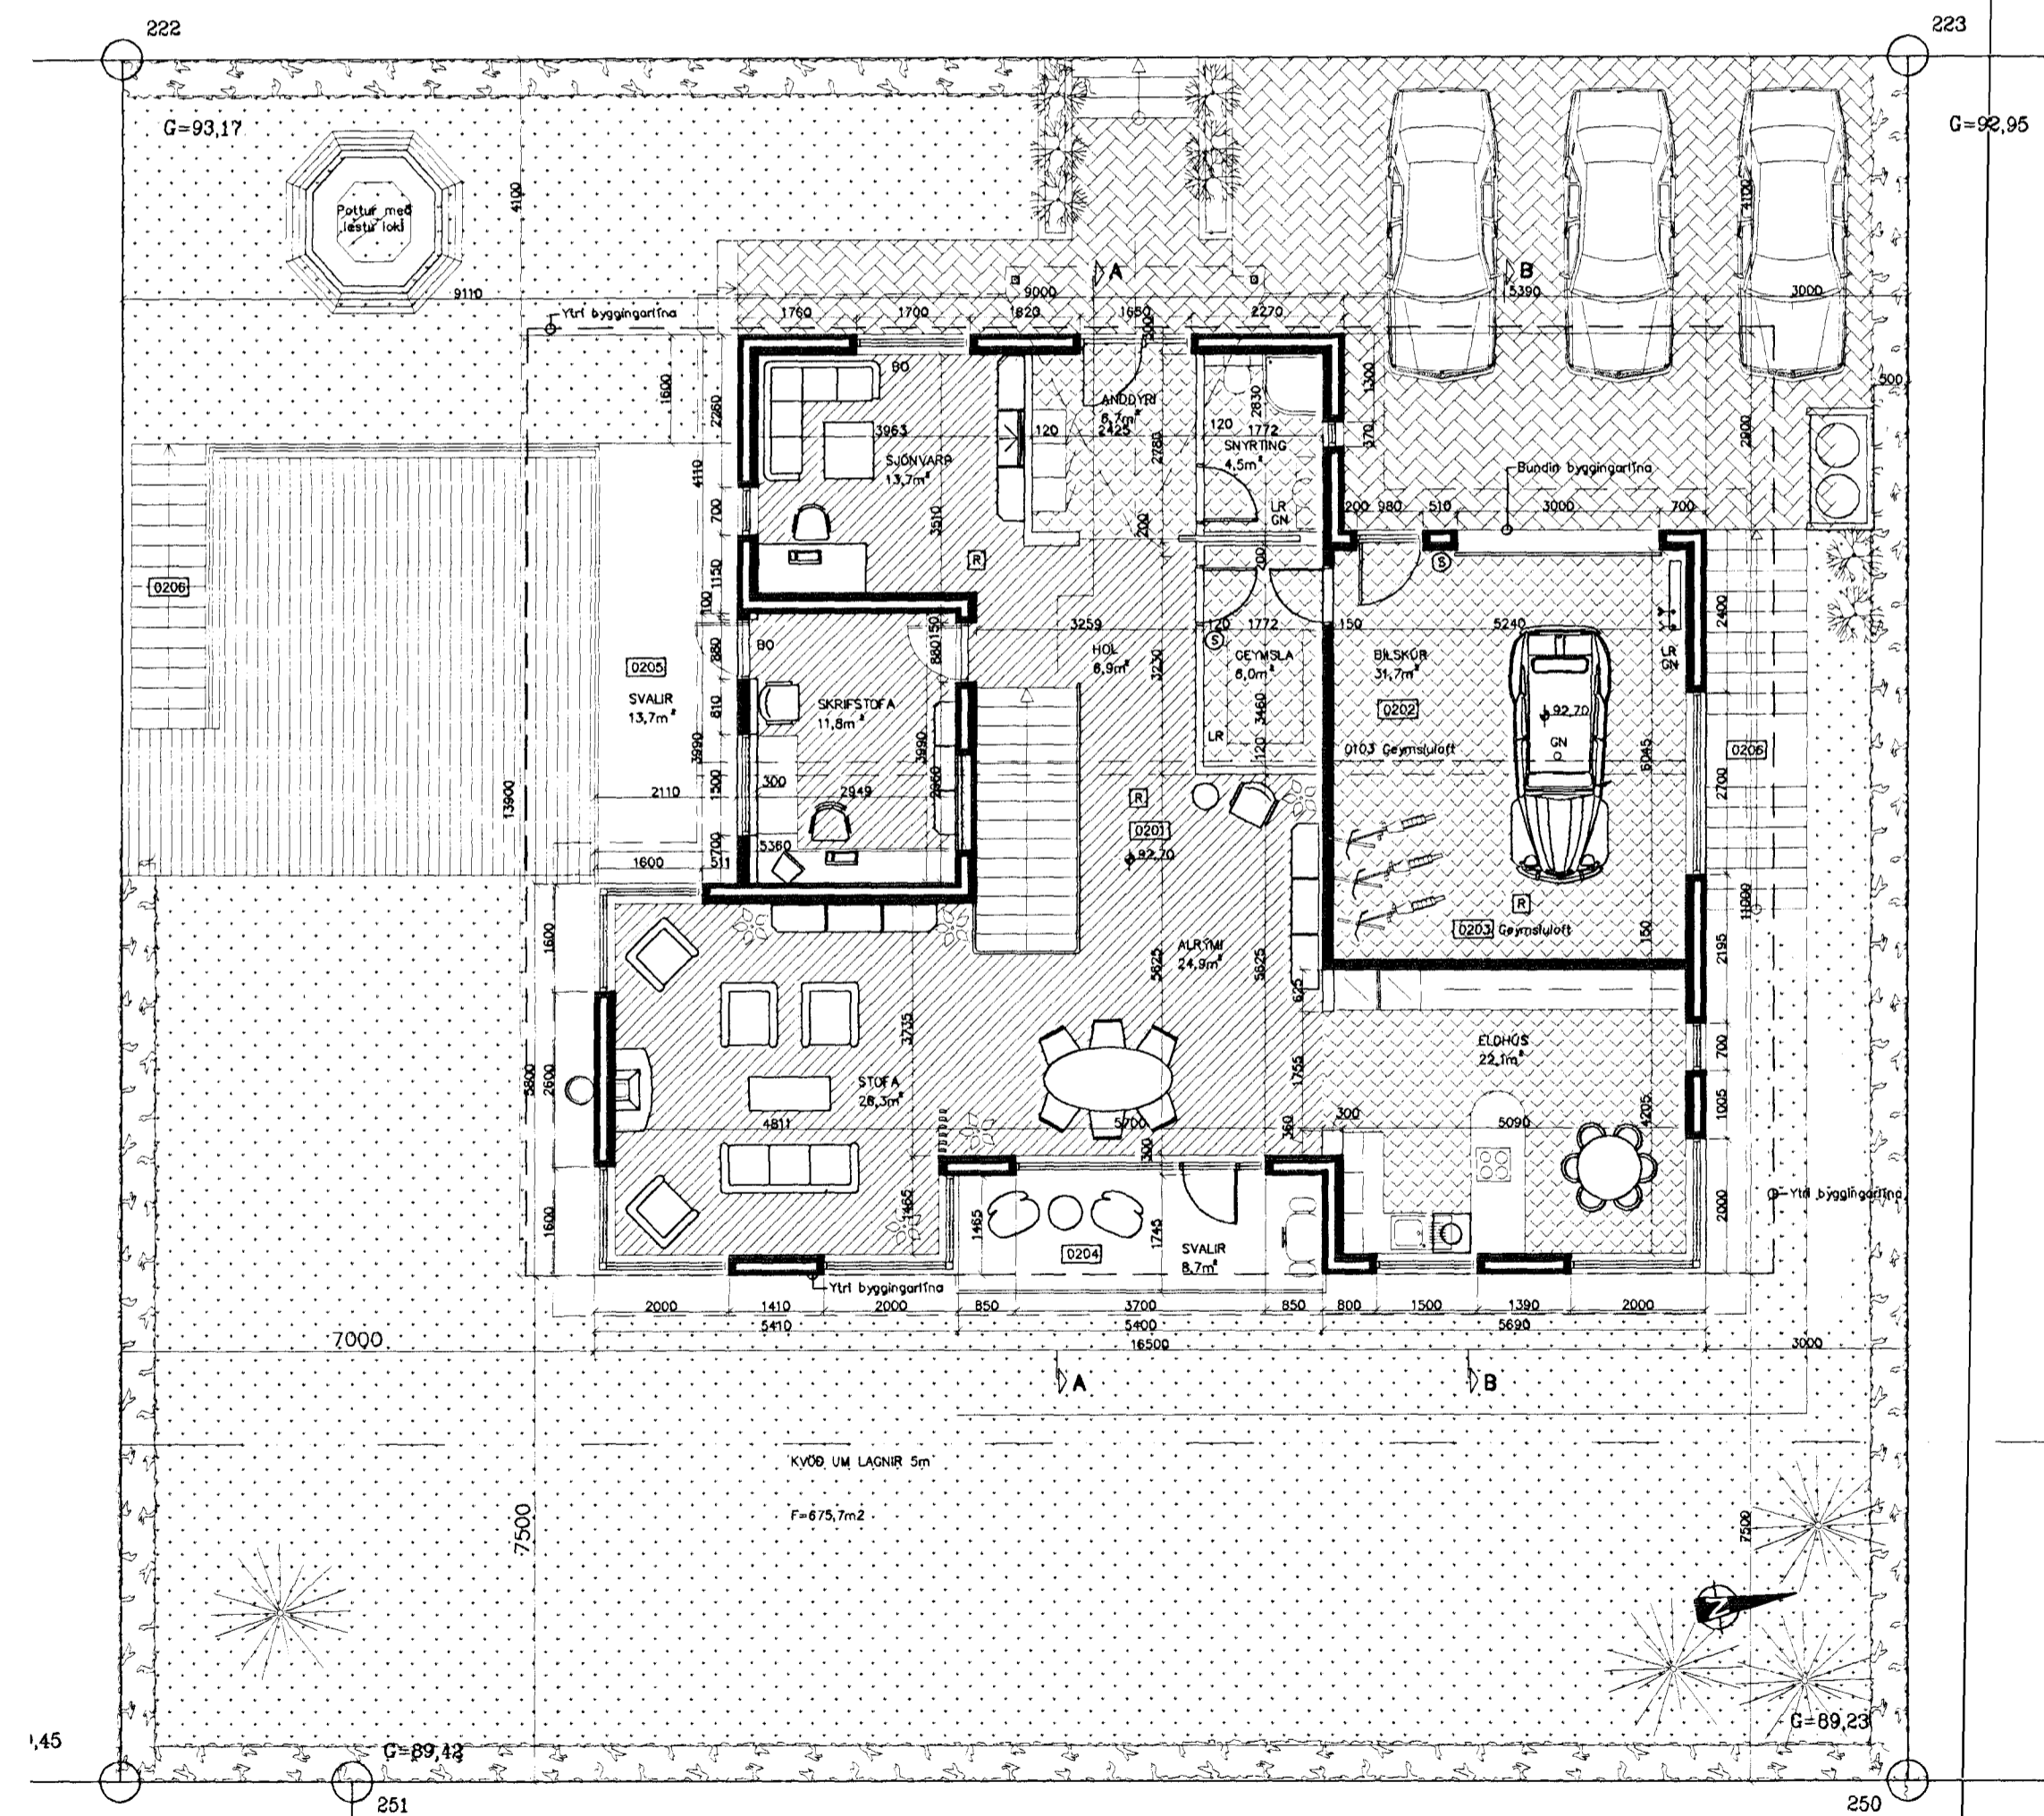

**Stæringar**

- BO: Björgunarpopp
- LR: Lofttrésing
- S: Síkkvitakli
- R: Reykskynjari
- GN: Gólfmúrfall

2\* = Rýmisnúmer uppferð.

1\* = Útliti breytt í samræmi við tillögu af stækkun og breyttu innraskipulagi.

<b>Ónyx ehf</b>				Brynjart Danielsson Byggingafr. Skjólslum 9 201 Kópavogi Sími. 861 5655 Fax. 587 2610 Netfang. onyx@simmet.is	
nr.	Breyting	af	dags	VERKEFNI	DAGS.
1	1*			<b>BREKKUÁS 27 HF</b>	Nóv 06
2	2		06.07.12	TEIKNING.	TEIKNAD AF. BRYNJAR
3				Grunnmynd efri hæð Sneiðing B-B	TEIKN nr. A101
4				YFIRFARIN OG SAMÞYKKT.	Kt. 09.04.67-5229
5				M.E.L.I.K.V.A.R.D.I. 1:100	
6				Öll mál á valtingummi árs í num.	
7					
8					