




Samþykkt þann
 18 JUL 2012
 Byggingafulltrúinn í Hafnarfíði
 F.h. Sigurður Steinar Jónsson

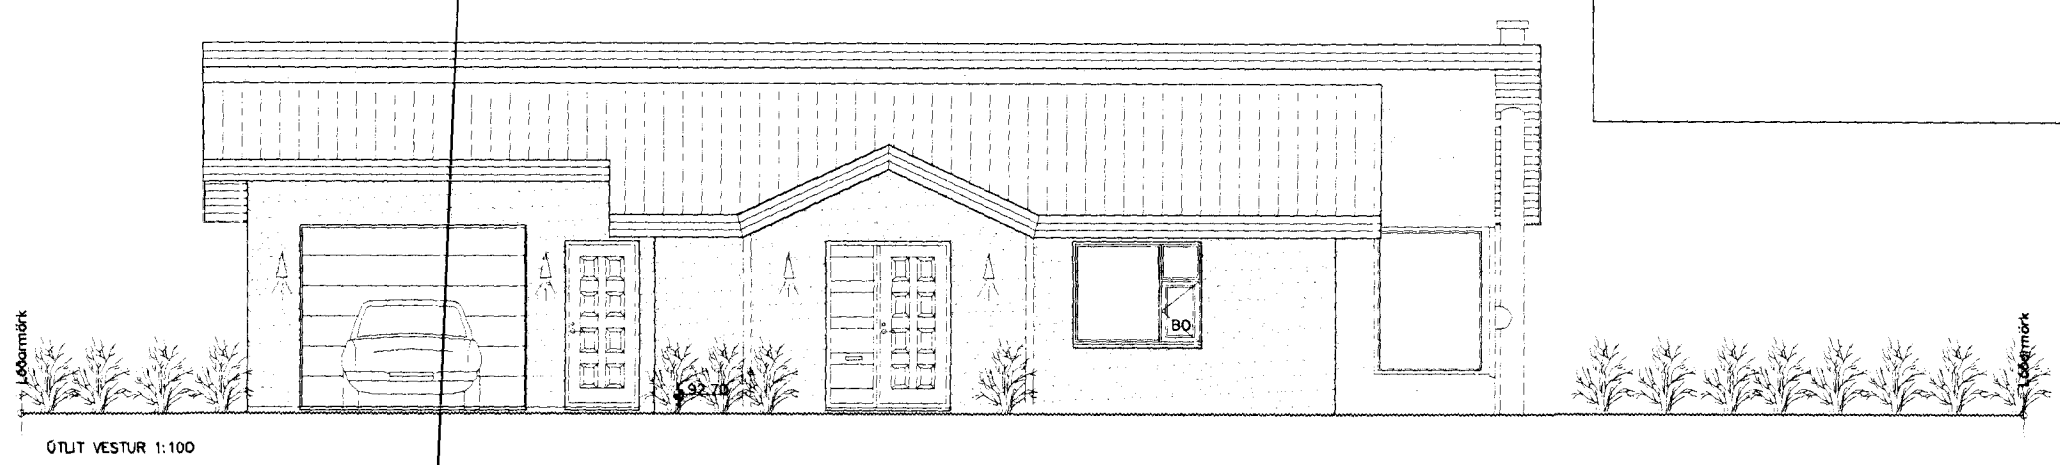


ÓTLIT VESTUR 1:100

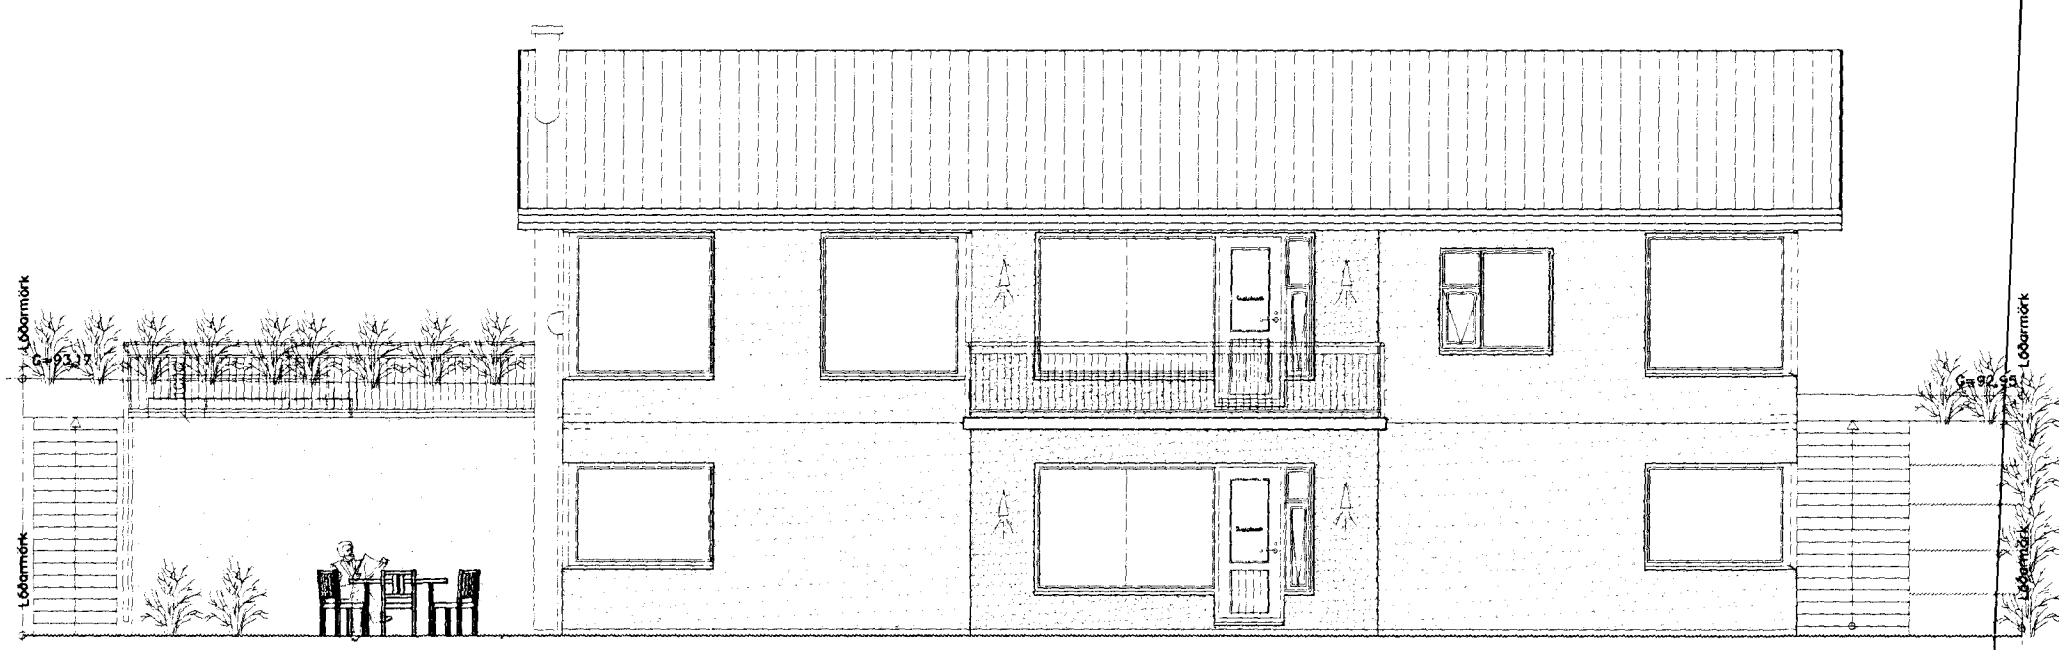

ÓTLIT AUSTUR 1:100

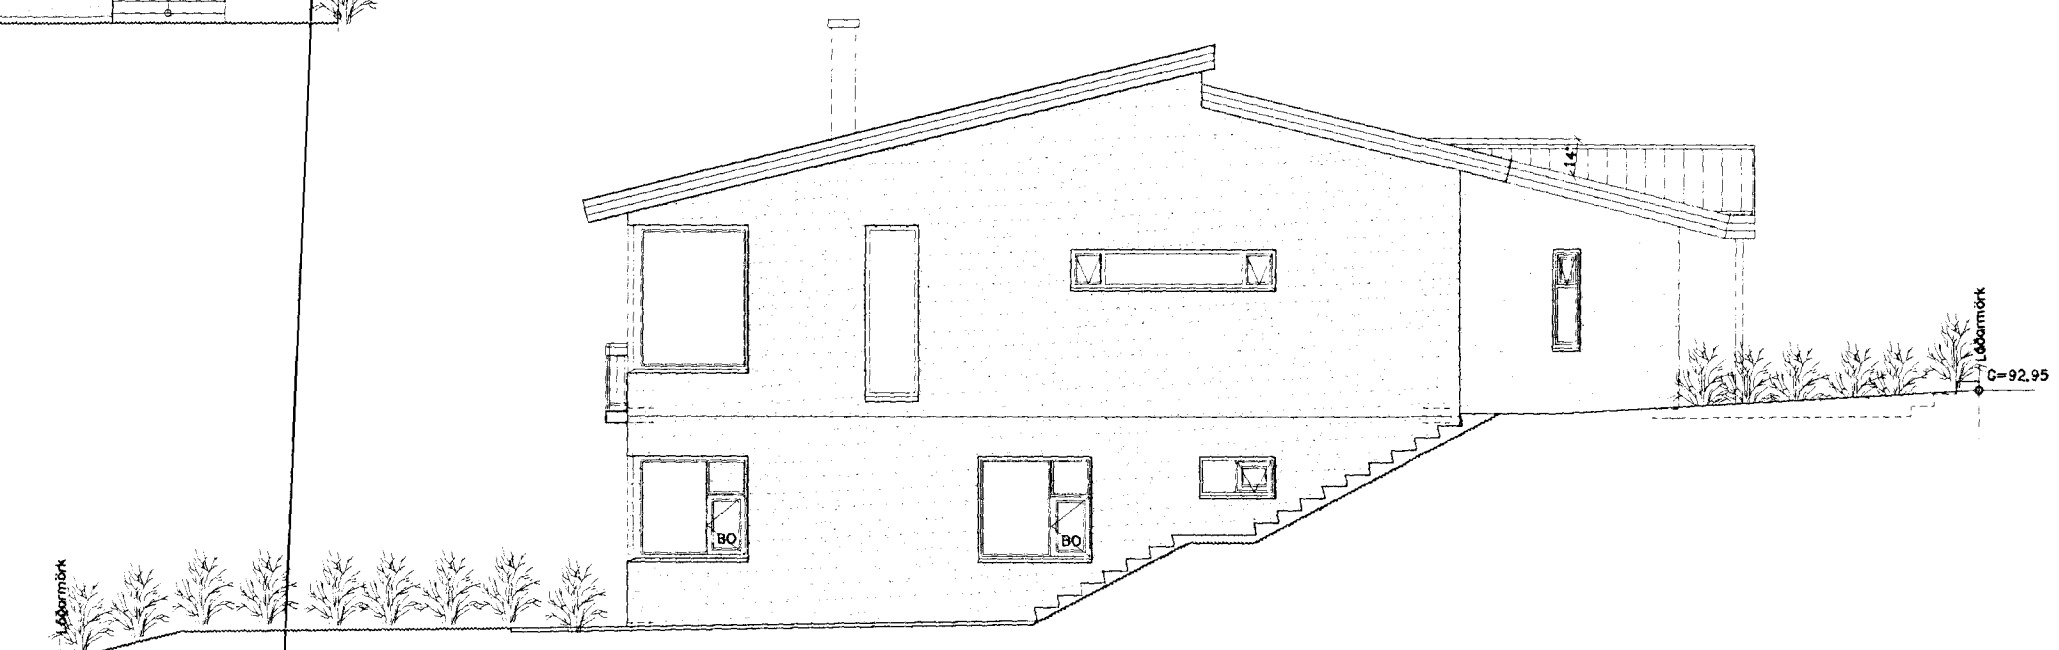

ÓTLIT NORÐUR 1:100

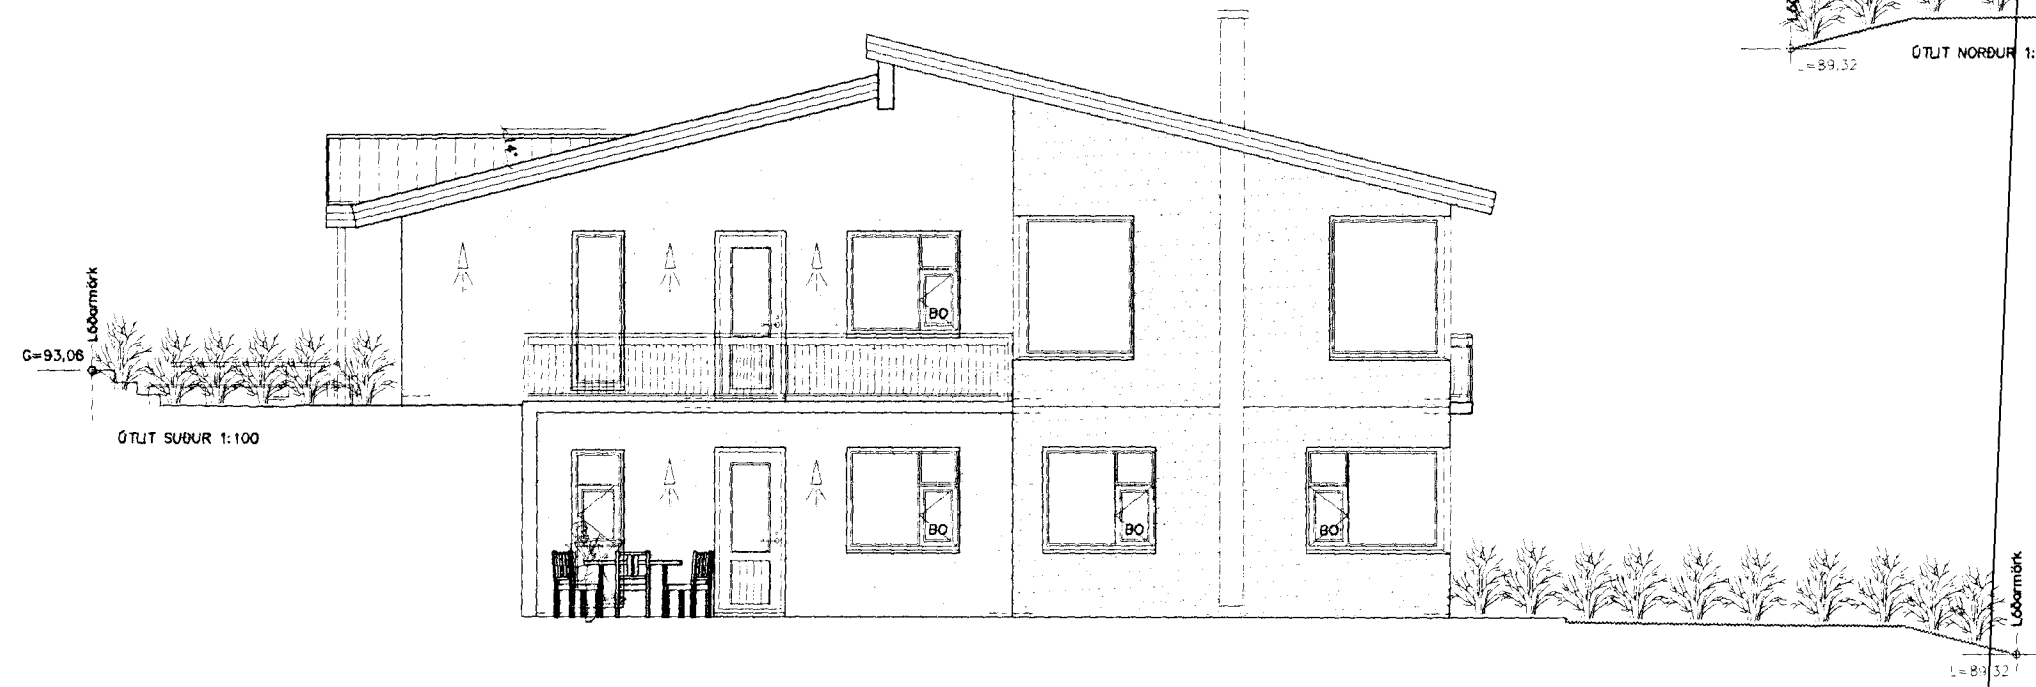

ÓTLIT SUÐUR 1:100

3* = Útliti breytt í samræmi við tillögu af stækkun og breyttu innraskipulagi.
 2* = glugga í eldhúsi speglað.
 1* = gluggum í stofu, eldhúsi og sjónvarpshöli & í.h. eru hakkaðir frá gölfi.

Ónyx ehf				Brynjur Danielsson Byggingafr. Skjólslum 9 201 Kópavogi Sími. 861 5655 Fax. 587 2610 Netfang. onyx@simnet.is	
nr.	Breyting	af	dags	VERKEFNI	BREKKUÁS 27 HF
1	1*	BD	23.02.07	DAGS.	Nóv 06
2	2*	BD	04.04.08	TEIKNAD AF.	BRYNJAR
3	3*	BD	19.06.12	TEIKNING.	Útlit
4				TEIKN nr.	A102
5				YFIRFARIN OG SAMÞYKKT.	Kt. 09.04.67-5229
6				MÆLIKVARDI.	1:100
7				Óll mál á teikningum eru í mm.	0,0 100 200 300 400 500 600 700 800 900 1000mm
8					