

BYGGINGALÝSING:

BREKKUÁS 27 HAFNARFIRÐI
 landnr.: 207402
 matshl.: 01
 Staðgr.: 1400-01-14100270

Húsið er byggt upp sem steinsteypt einingarhús. Einingar verða vottaðar samlokueiningar með 70mm veðurkápu, 100mm steinullareinangrun og 100-130mm berandi vegg að innanverðu. einingar koma frá vottadri einingarverksmyðju og skilast vottun með burðarþolsteikningum. Berandi innveggir verða steinsteyptir. Milliþata verður staðsteypt og járnabundin skv. teikningum verkfræðinga.

Að utan verður húsið sallað, þó verður þverveggur undir. Þak er tvíhalla mænispak. létt byggt. Þak verður klætt lituðu bárustáli. Þak skal einangra með 200 mm steinull milli sperra, burðarbiti í stofu verða Kerto limtré eða stálbiti í samræmi við verkfræðihönnun.

Undir jarðplötu verður einangrað með 75mm 24kg/m³ plasteinangrun. Sökkjar verða einangraðir að utanverðu með 50mm steinullar- múrplötum og múrað utaná.

Einangrun hússins er eftirfarandi:
 U - gildi þaks skal vera. 0,2
 U - gildi útveggja skal vera. 0,4
 U - gildi gólfplötu skal vera. 0,3
 Vegið meðaltal glugga skal vera 2,0 og hurða 3,0

Allir gluggar hússins skulu vera með tvöföldu k. gleri.
 Allar klæðningar hússins skulu að minnsta kosti vera klæðningar í flokki II þó skulu klæðningar í bílskúr vera í flokki I.

Lofrassa skal öll gluggalaus rými hússins.
 Húsið skal að öllu leiti byggt í samræmi við gildandi reglugerðir.

Í stofu verður komið fyrir lokuðu, verksmiðjuframleiddu eldstæði eða kaminu sem er hitaeinangrað og útfærður í samræmi við 192. gr. byggingarreglugerðar, og leibeiningar Brunamálstofnunar ríkisins. Búnaður (eldstæði og fylgihlutir) skulu vera viðurkenndir Brunamálstofnun.
 Byggt verður utanum arin-unit með blikkstodum, 50mm steinullareinangrun og klætt af með tvöföldu gipsi. Skorsteinsrör frá arni er tekið út úr vegg og liggur utanhúss uppfyrir þak. rörin skal hitaeinangra með 2x25mm víxl lagðri steinullareinangrun 100kg/m³, þannig að yfirborðshiti verði ekki meiri en 60°C, og hún vafin með zinkhúðum vír eða vörneti og allt klætt af með vatnsheldri ryðfríri stál klæðningu. Öll smíði, frágangur og uppsetning skal vera í samræmi við 193. gr. byggingarreglugerðar og leiðbeiningar brunamálstofnunar ásamt RB blaði.

Húsið verður upphitað með gólfgeisla.

Staðsetja skal handslökkvitæki og reykskynjara í samræmi við gildandi reglugerðir frá eldvarnartílinni.

Sníjóbræðsla verður í göngustíg og bílastæði framan við bílskúr.

Frágangur lóðar við lóðarmörk skal vera í fullu samráði við lóðarhafa aðliggjandi lóða.

Breyting sem sótt er um 2012:


Hús stækkað, með því að byggja inni skot á suðurhlíð, stækkun bruttó, neðri hæð 12,85m² efri hæð 12,96m² Stækkun alls 25,81m²

Byggingarefni veggja er steinsteypt þáttur að utna og einangraðir að innan með 100mm plasteinangrun og múrað. Undirstöður og botnþata staðsteypt. Milligólfplar staðsteypt, annar frágangur í samræmi við annað í húsinu.

Brúttó flatarmál húss stækkar úr 357,8m² í 376,5m² stækkun = 13,70m²
 Brúttó rúmmál húss stækkar úr 1.179,1m³ í 1.273,3m³, stækkun = 91,60m³
 Birt flatarmál húss stækkar úr 350,6m² í 376,5m², stækkun = 25,6m²

Nýtingarhlutfall fer úr 357,8/675,7=0,529 í 376,5/675,7=0,557

1* Stækkun á húsi á neðri- og efrihæð.

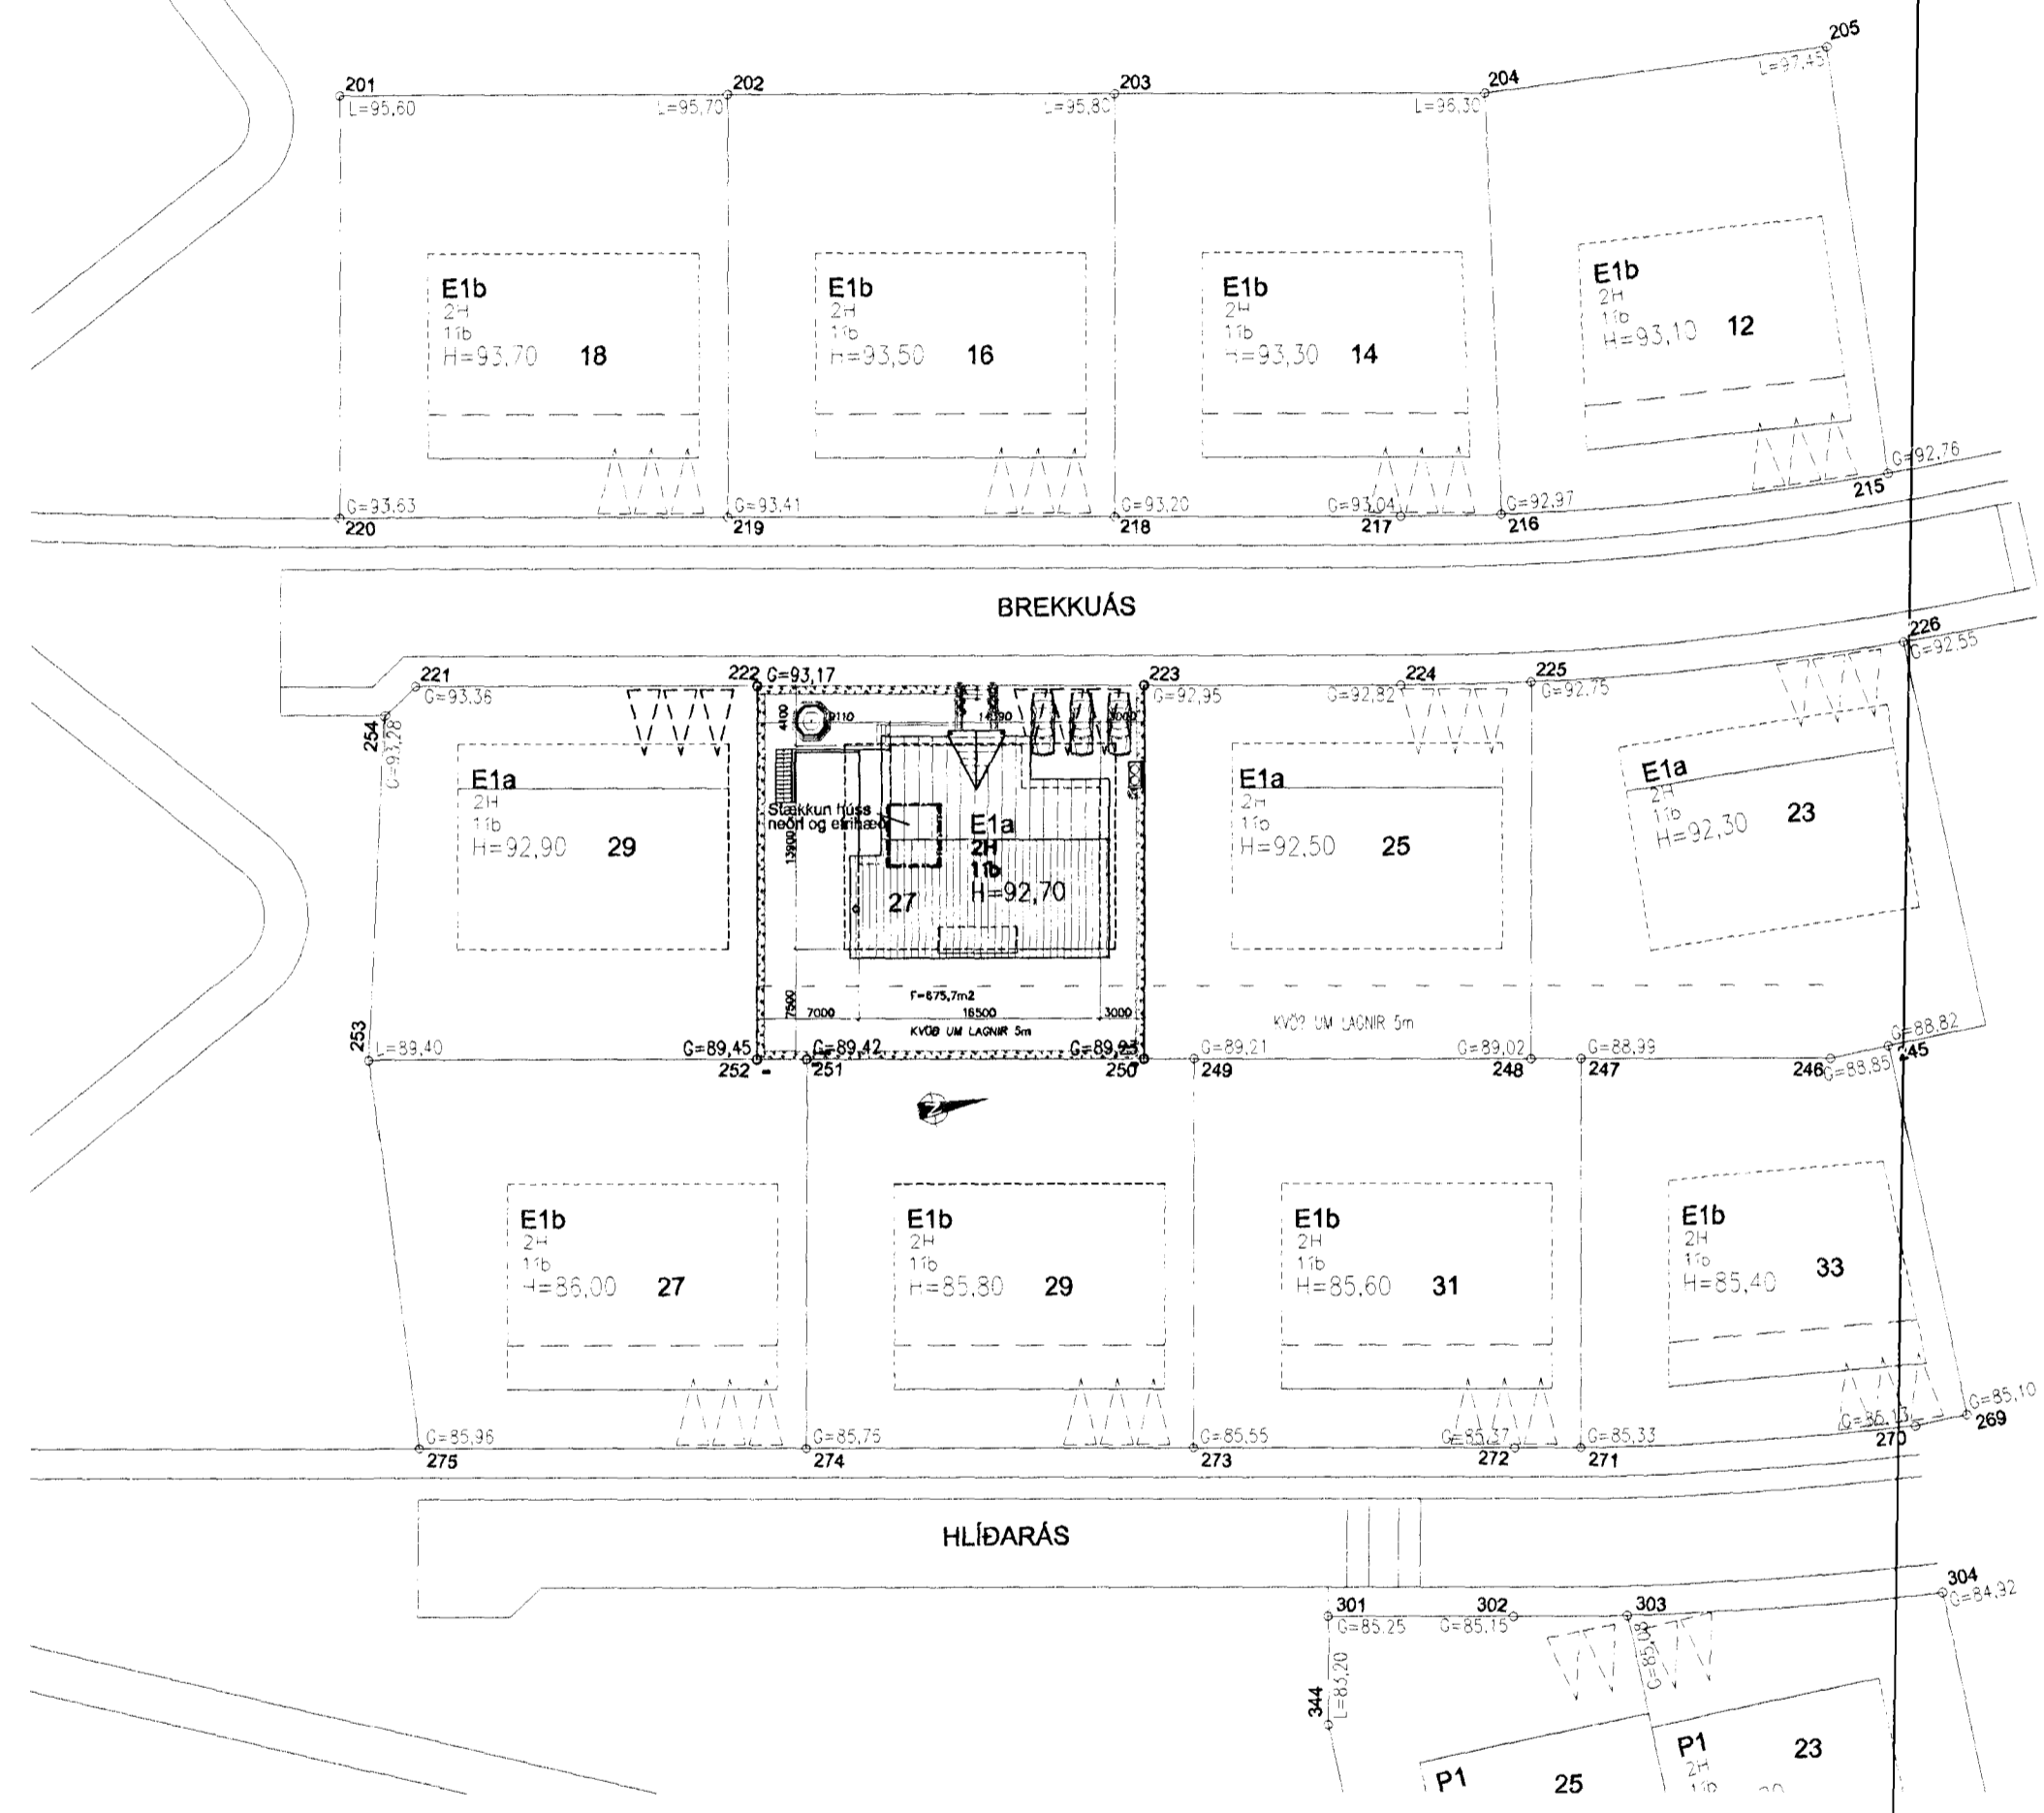

Önyx ehf				Brynjar Danielsson Byggingafr. Skjólslum 9 201 Kópavogi Sími. 861 3655 Fax. 587 2610 Netfang. onyx@simnet.is	
nr.	Breyting.	af	dags	VERKEFNI	DAGS.
1	1*	BD	19.06.12	BREKKUÁS 27 HF	NÓV 06
2				TEIKNING.	TEIKNAD AF.
3				<i>Afstöðumynd og byggingalýsing</i>	BRYNJAR
4				YFIRFARIN OG SAMPYKKT.	TEIKN nr.
5				<i>Brynjar Danielsson</i>	A103
6				M.E.LIKVARDI. 1:500	Kt. 09.04.67-5229
7				ÖL mál á teikningum eru í mm.	
8					