




Samþykkt þann
18 JUL 2012
 Byggingafulltrúinn í Hafnarhóli
 F.h. Sigurður Stelmar Jónsson

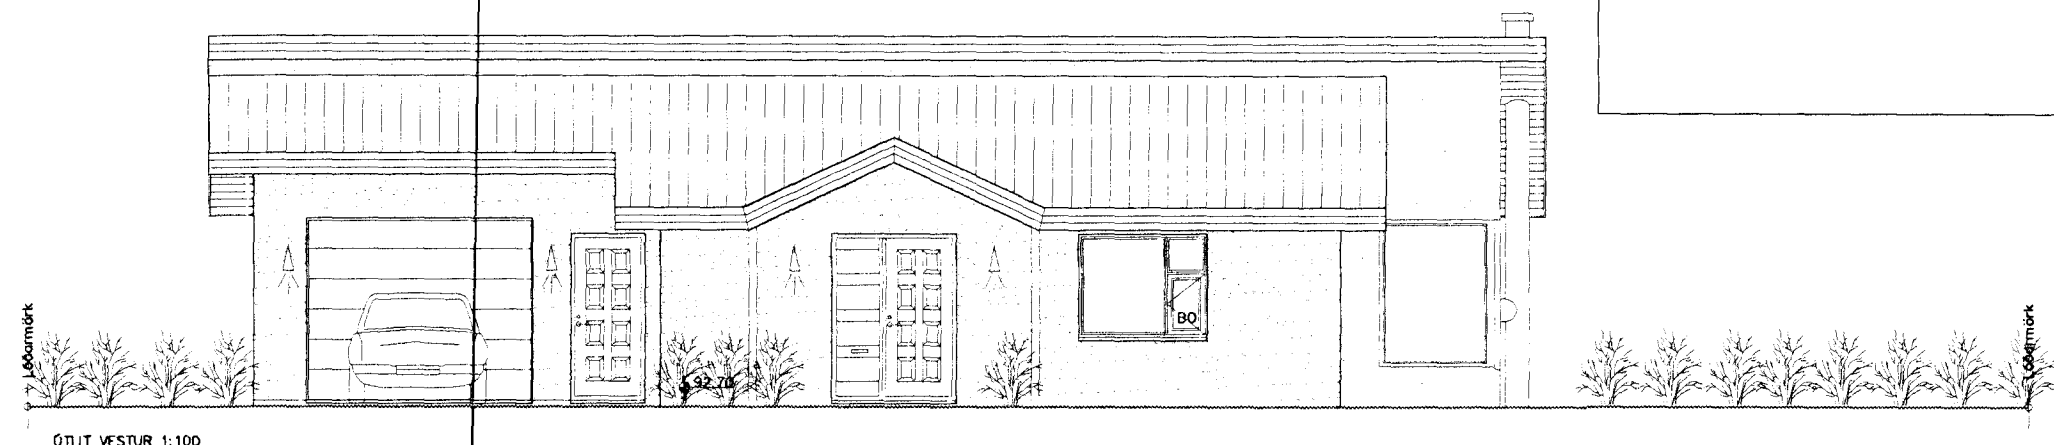


ÓTLIT VESTUR 1:100

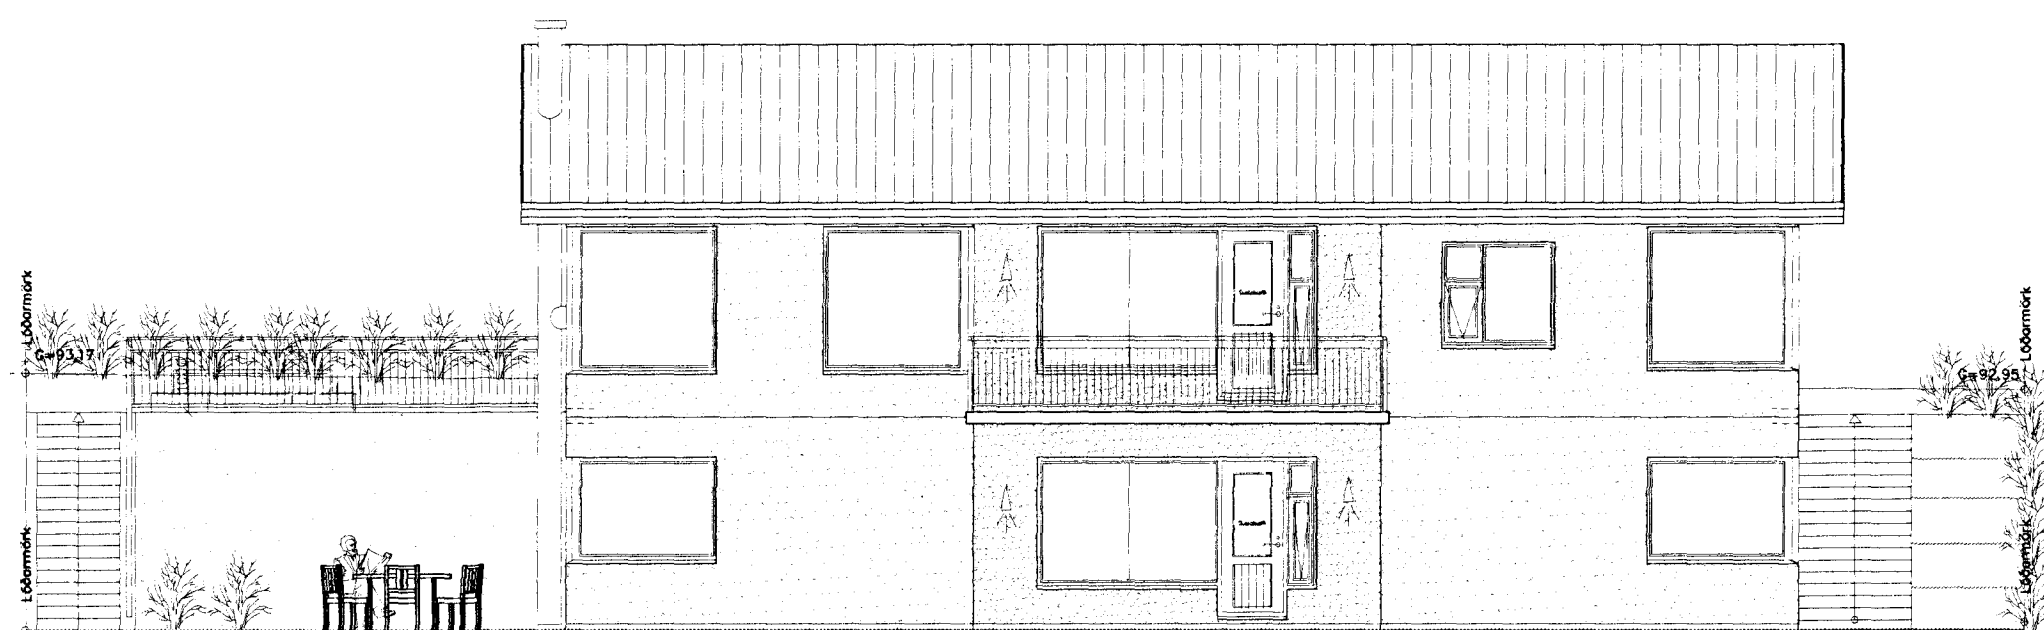

ÓTLIT AUSTUR 1:100

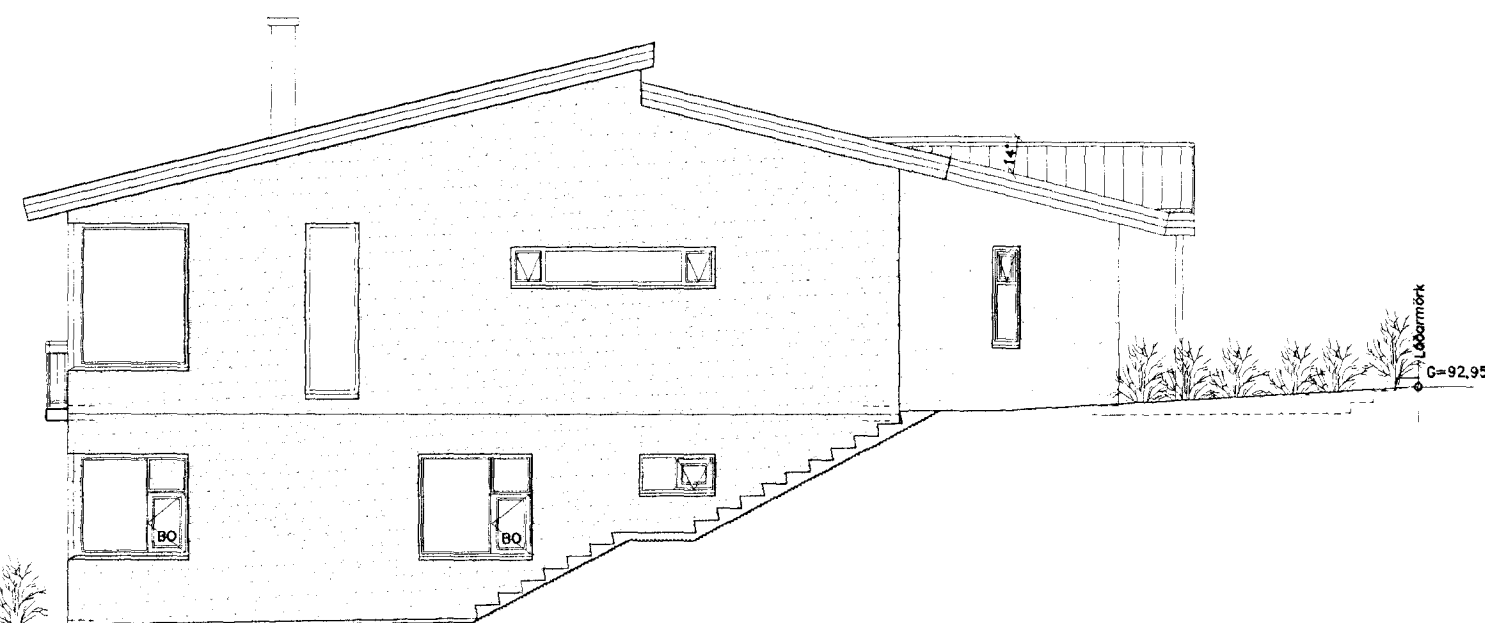

ÓTLIT NORÐUR 1:100

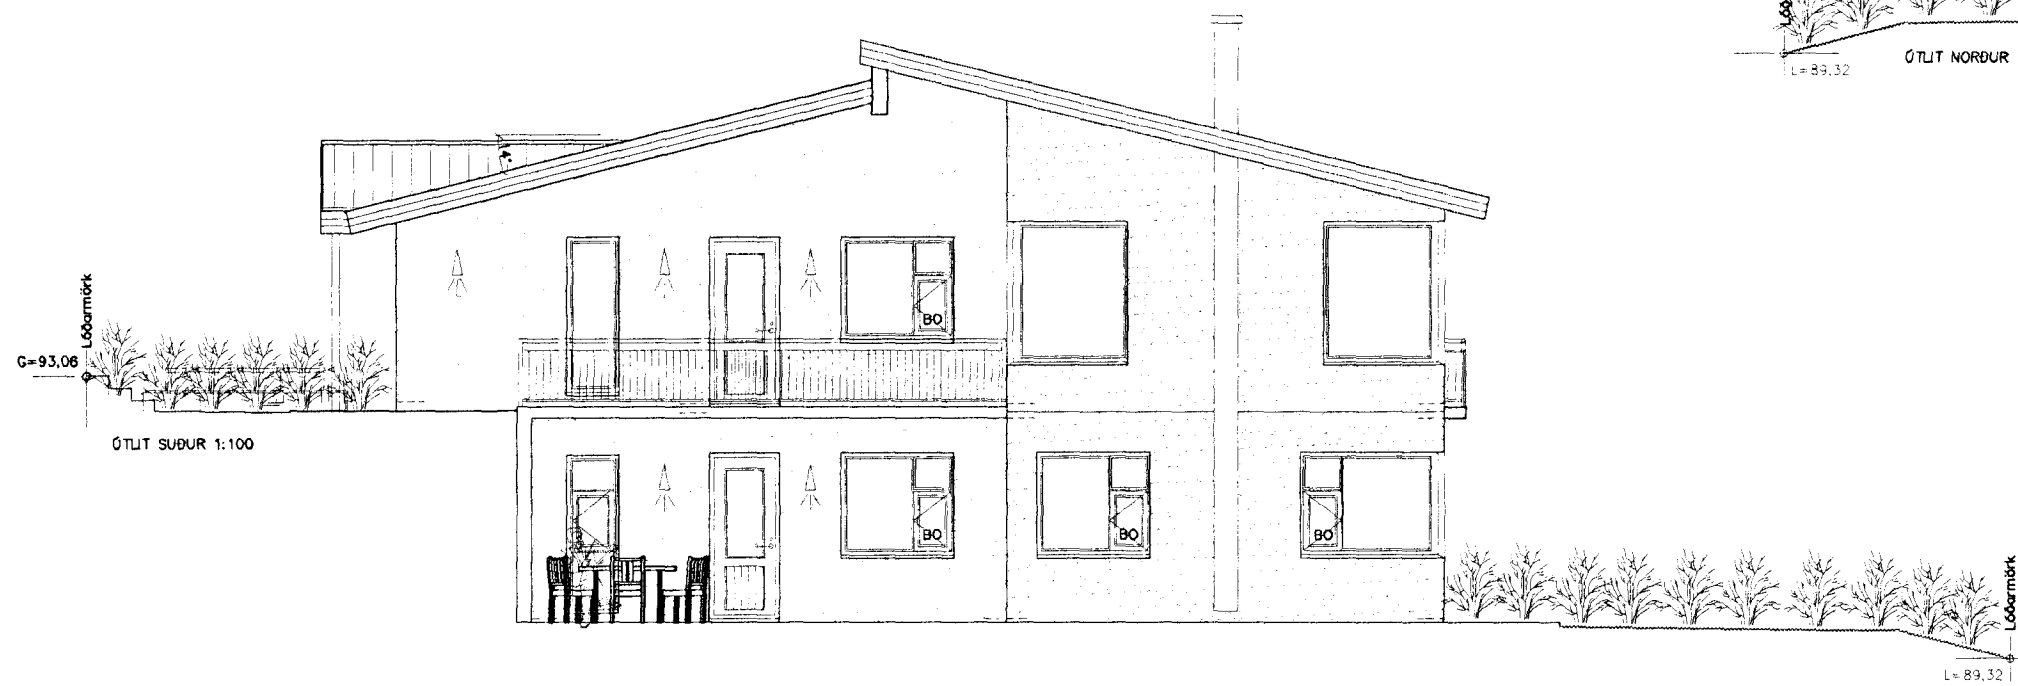

ÓTLIT SUÐUR 1:100

3* = Ótliti breytt í samræmi við tillögu af stækun og breyttu innraskipulagi.
 2* = glugga í eldhúsi speglad.
 1* = gluggum í stofu, eldhúsi og sjónvarpshóli á 1.h. eru hækkaðir frá gólfi.

Ónyx ehf

Brynjár Danielsson Byggingafr.
 Skjólslum 9 201 Kópavogi
 Sími. 861 5655
 Fax. 587 2610
 Netfang. onyx@simnet.is

nr.	Breyting.	af	dags	VERKEFNI	DAGS.
1	1*	BD	23.02.07	BREKKUÁS 27 HF	Nóv 06
2	2*	BD	04.04.08		TEIKNAD AF. BRYNJAR
3	3*	BD	19.06.12		TEIKN nr. A102
4				YFIRFARIN OG SAMÞYKKT.	Kt. 09.04.67-5229
5					
6				MEILIÐVARDI 1:100	
7				Ólí mál á teikningunni eru í mm.	
8					

