


**TÁKN**

- Til athugunar:
- Utanmál glugga og hurða eru miðuð við veggjargat (steinn í stein, timbur í timbur).
  - Öll mál og fjöldi skulu vera vandlega yfirfarin af byggingarabla á grunnmyndum, útlitum og sniðum áður en glugga- og hurðaframleiðsla hefst.
  - Hurðapannir eru sýndar á grunnmyndum.

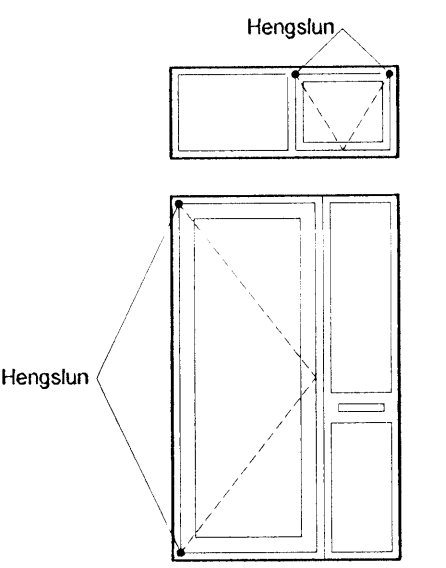


- BO = Eyrgunarp  
 E-C530 = Hurð  
 E-C530 = Gluggar  
 E30 = Gluggar

**BREYTING**

Breyting	Dagsetning	Teiknað	Yfirfarið
1	06.06.2008	GW	KR
Gluggar G12 og G15 teiknað um 50cm. Gluggar G2 og G6 verða 260cm á breidd og 170cm á hæð. Gluggar G11 og G13 og hurðir H10 og H13 teikna um 10cm.			
2	26.11.2008	GW	KR
Rennihurðir H1 og H4 breiðkaðar um 55cm			

**061101R-Fjólúas 16-20 Haf**

Gluggi	Hurð	Hæð	Breidd	Staður	Fjöldi	
G1		150	200	Herbergi, Stofa, Borðstofa	5	
G2		150	260	Herbergi	1	
G3		150	200	Herbergi	4	
G4		210	160	Herbergi	1	
G5		230	200	Stofa	1	
G6		230	260	Stofa, Borðstofa	1	
G7		230	160	Stofa, Borðstofa	2	
G8		60	300	Geymsla	1	
G9		60	300	Geymsla	2	
G10		230	200	Stofa	2	
G11		270	60	Stofa	2	
G12		120	200	Eldhús	2	
G13		270	60	Stigi	3	
G14		60	60	VS	3	
G15		120	200	Eldhús	1	
G16		230	260	Stofa, Borðstofa	1	
G17		150	260	Herbergi	1	
	H1	210	380	Sjónvarpsrymi	2	
	H2	210	300	Hjónaherbergi	1	
	H3	210	300	Hjónaherbergi	2	
	H4	210	380	Sjónvarpsrymi	1	
	H5	210	160	Herbergi	1	
	H6	210	160	Herbergi	1	
	H7	230	280	Sjónvarpsrymi, Svalir	2	
	H8	230	280	Sjónvarpsrymi, Svalir	1	
	H9	230	160	Eldhús	1	
	H10	270	178	Anddyri	2	
	H11	230	300	Bílskúr	3	
	H12	270	178	Anddyri	1	
	H13	230	160	Eldhús	1	
					<b>Samtals</b>	<b>52</b>

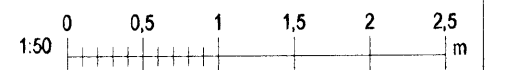

**KRark** Kristinn Ragnarsson arkitekt ehf.  
 Suðurlandsbraut 4a - 3. hæð, 108 Reykjavík, Ísland  
 Sími: 594 2255, Fax: 594 4225  
 KÍ: 581298.3330 - www.krark.is - krark@krark.is

**Fjólúas 16-20 Haf**

Hafnafjörður

Gluggarteikningar

Verknúmer:	061101R	Verkefnastjóri:	JAT
Hönnun:	JAT	Teiknað:	YMG.AAA
Yfirfarið:	KR	Samþykkt:	Kristinn Ragnarsson KÍ: 59264-2009
Mælikvarði:	1:50	Dagsetning:	10.04.2007
Skrá:	061101R-A701.dwg	Blað:	A701



Glugga- og hurðateikning 1:50

Pict: 26.11.2008 14:50:03

Copyright © KRark