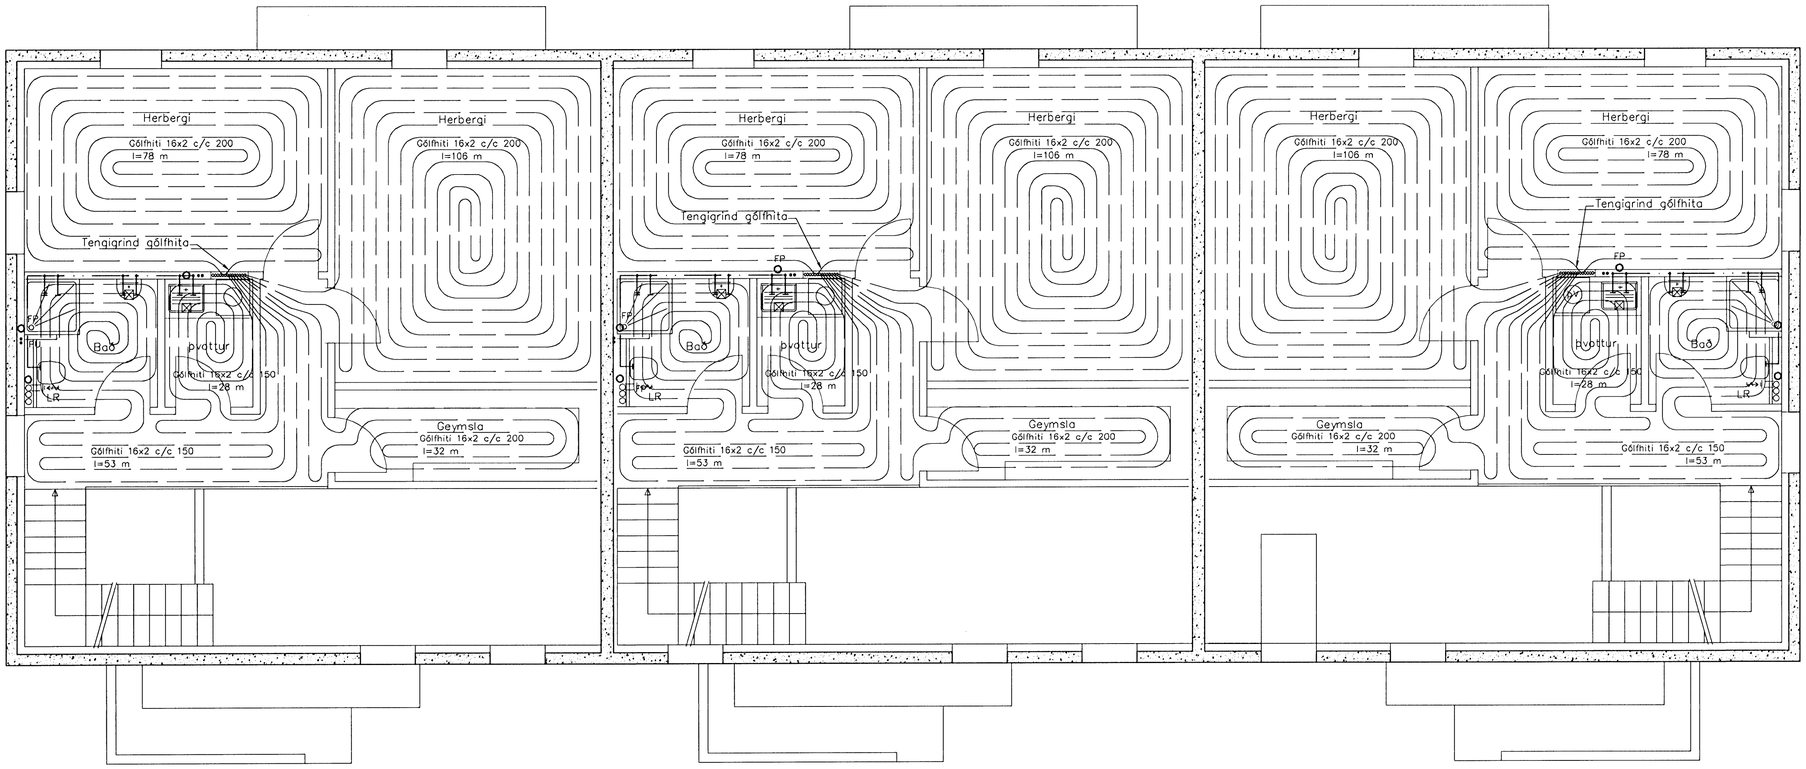

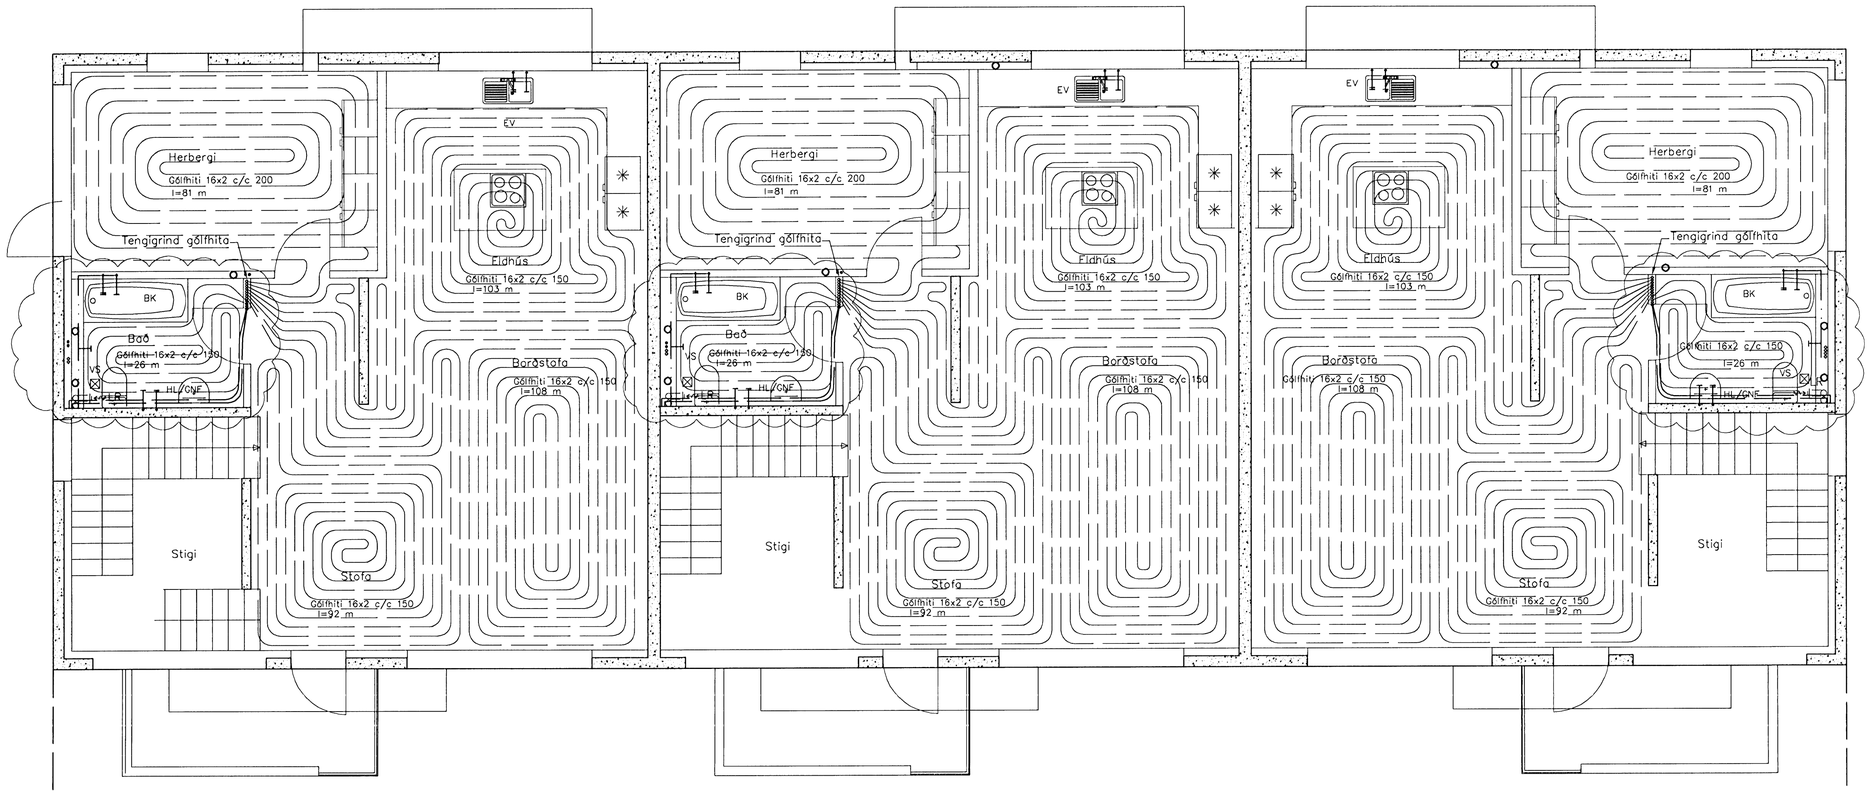

Gólfhiti 2. og 3. hæð, Grunnmynd, 1:50

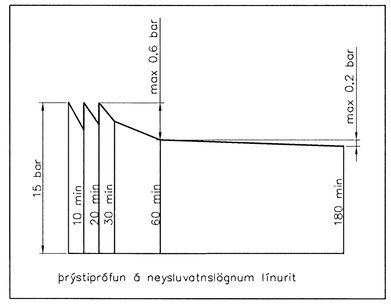

Þrýstiprófun á neysluvatnslögnum línurit

Samþykkt þann
28 OKT 2008
Byggingarfulltrúinn í Hafnarfirði
F.h. Hrólfur S. Gunnlaugsson

Hitalagnir, Skýringar

Gólfhitaslagnir eru 16x2 PB með súrefniskápu frá Aquatherm.
Eingöngu skal nota viðurkennt efni, og gæta skal þess allir hlutir kerfisins séu frá sama framleiðanda.
Festingar skal setja á lagnir með mest 1–1,5 metra millibili. Setja skal þrjár festingar við beygjur. Beygjuradíus skal ekki vera meiri en 5x Þvermál pípu.

Þrýstiprófun á lögnum skiptist í tvær lotur
Fyrri lota er framkvæmd í 1 klst. og er Þrýstingurinn 9 bör Þrýstifall má vera max 0,6 bör á seinni 30 min.
Seinni lota er gerð framhaldi af fyrri lotu og tekur 2 klst.
Þrýstifall má vera max 0,2 bör

Útgáfa	Breyting	Dagsetning	Hannað
B1	Baðherbergum breytt	13.10.2008	S.H.

Sveinbjörn Hinriksson
Byggingatæknifræðingur
Kt. 160951-3529
Brekkugötu 8 Hafnarfirði
Sími: 555-4008, 861-9851
Netfang: svennih@internet.is

Hannað / Teiknað

Staður: Drekavellir 36 Hafnarfirði

Skýring: Gólfhiti, 2. og 3. hæð

Kvarði	Dagsetning	Verknr.	Teikn.nr.
1:50	13.10.08	33-07	2-05