
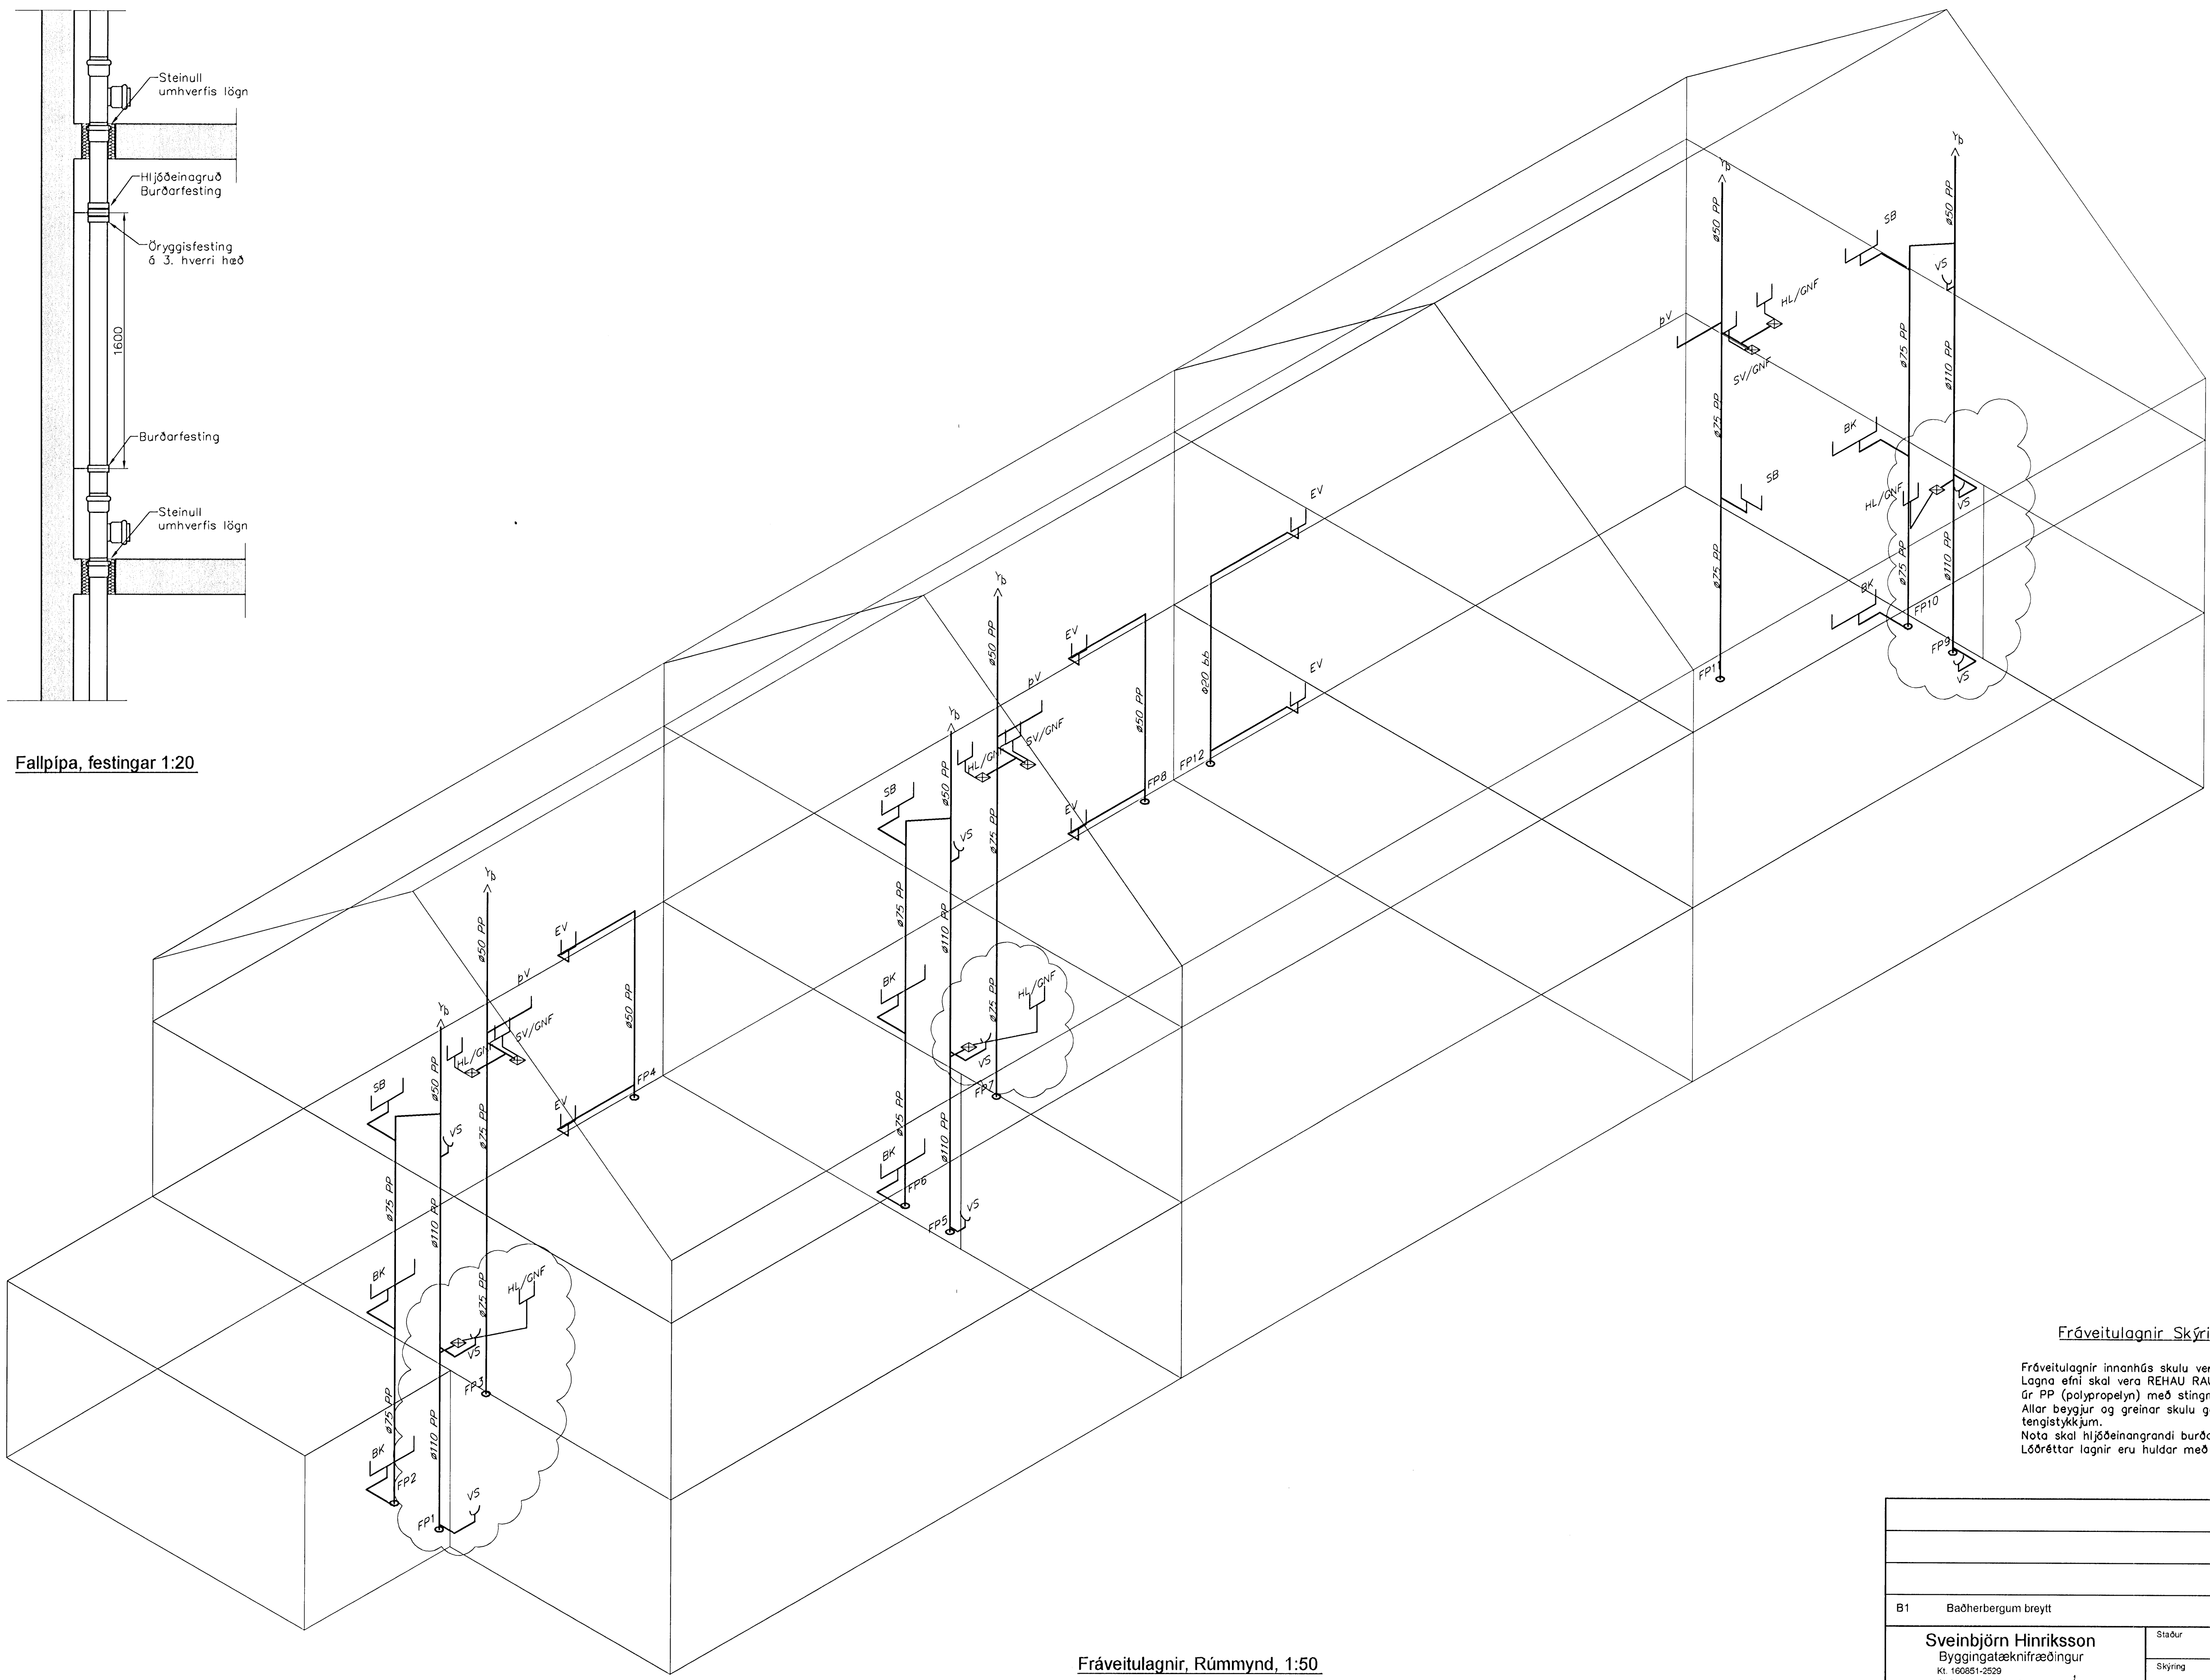


Fallþipa, festingar 1:20

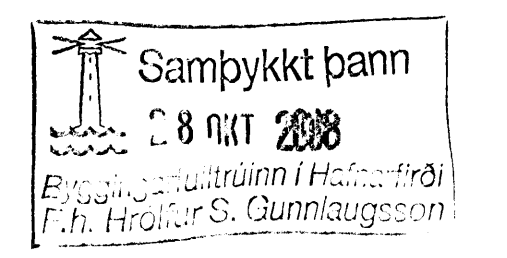

Fráveitulagnir, Rúmmynd, 1:50

Fráveitulagnir Skýringar

Fráveitulagnir innanhús skulu vera í samræmi við IST-68. Lagna efni skal vera REHAU RAUPIANO hljóðeinangrandi lagnir úr PP (polypropölyl) með stingmálfu og þéttihring. Allar beygur og greinar skulu gerðar með víðeigandi tengistykkjum. Nota skal hljóðeinangrandi burðarfestingar á lóðréttar lagnir. Lóðréttar lagnir eru haldar með eldvarnarkvöðu.

	Dagsetning	Hannað		
B1	Baðherbergum breytt	13.10.2008 S.H.		
<b>Sveinbjörn Hinriksson</b> Byggingateknifræðingur Kt. 160851-2529 Brekkugötu 8 Hafnarfirði Sími: 555-4008, 861-9851 Netfang: sveinh@internet.is		Staður <b>Drekavellir 36 Hafnarfirði</b>  Skýring Fráveitulagnir, Rúmmynd		
Hannað / Teiknað	Kvarði	Dagsetning	Verkr.	Teikn.nr.
	1:50	13.10.08	33-07	2-08