
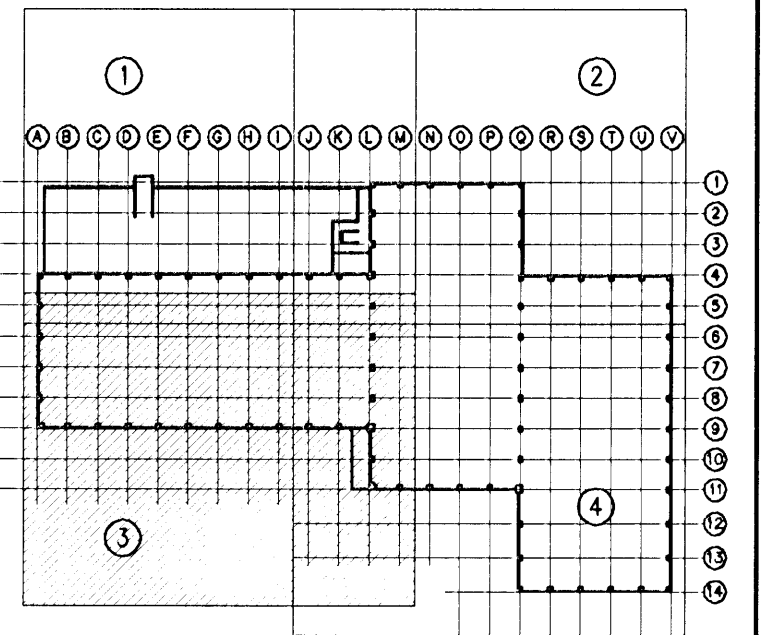


**Samþykkt þann**  
**2.9 OKT 2008**  
 Býggingarfulltrúinn / Hafnarfirði  
 F.h. Hrólfur S. Gunnlaugsson

Undirritun samráðingarráðgjafar:  23. okt. 2008  
 Hósti Kári Hauvöðsson

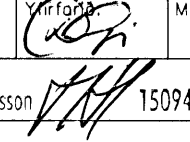
Dreifigrind 2



B1	2008-10-23	Breyting á snjóbræðslu	HH	DGI	HH
A	2005-05-19	VERKTEIKNING	AS	DGI	HH
Útg.	Dags.	Breyting	Ha.	Yf.	Sp.

**GJÁHELLA 4, HAFNARFIRÐI**  
 HÉÐINN HF.  
 SNJÓBRÆDSLULAGNIR  
 GRUNNMYND 3/4

**VST Verkræðistofa**  
**Sigurðar Thoroddsen hf.**  
 Almúga 4, 108 Reykjavík - KÍ: 611276-0289  
 Sími: 569 5000 - Fax: 569 5010 - Vefvang www.vst.is

Höfundur: AS  
 Teiknað: SCH  
 Málari:   
 Samþykkt: VST hf. Hrólfur S. Gunnlaugsson  
 Tölvauskort: K: 2008.01\48\teikn\lagn\HED-7251-255.dwg  
 Dags: OKT. 2007 Nr. 2006.0148 7.254 B1

