



SKÝRINGAR:

Skráningartafla: Reykjavíkurvegur 78					Skrásetjari: Órvar Ingólfsson												
Landnúmer: 186663					Kennitala: 010149-2749												
Matshlutanúmer: 02					Útgáfa: 4.01b					Dags: 18.12.2010							
Uppskipting og lýsing					Stærðir												
D0	D1	D2	D3	D4	D5	D5M	D6	D7	D8	D9	D10a	D10b	D11	D12	D16	D17	
Lokun	Rými hæð-röð	Notkun texti	Höfuð- flokkun	Eignar- hald	Botnflötur m ²	Milliflötur m ²	Stigar m ²	Op m ²	Brúttóflötur m ²	Brúttóflötur sh < 1,8	Salarhæð min	Salarhæð max	Brúttó rúmmál m ³	Nettóflötur m ²	Birt flatarmál m ²	Reiknitala skiptarúmmáls	Skipta- rúmmál m ³
		Matshluti			1.801,0	0,0	12,5	30,8	1.770,2	0,0			7.720,8	1.551,0	1.770,2		6.404,020
		Botn											240,8				
		1. hæð			1.204,0	0,0	12,5	0,0	1.204,0	0,0			4.721,4	1.088,0	1.204,0		
A	01 0101	Lyfjaverksmiða	N	0101	1.204,0		12,5		1.204,0		3,51	4,55	4.721,4	1.088,0	1.204,0	3,92	4.264,960
		2. hæð			597,0	0,0	0,0	30,8	566,2	0,0			2.758,6	463,0	566,2		
A	02 0201	Tæknirý/tengiga	T	0101	597,0			30,8	566,2		2,44	4,17	2.758,6	463,0	566,2	4,62	2.139,060
Athugasemdir																	
Matshluti sem áður var merktur mhl 03 er feldur inn í mhl 02 og fellur sá matshluti niður																	
Tengibyggning á annari hæð milli mhl 02 og 07 fylgir mhl 02																	
Lyfta er í húsinu																	
Nettófletir eru samanlagðir nettófletir samkvæmt teikningum																	
Sameignir sumra																	
Eignarhald																	
	Eignar- hald	Notkun texti	Birt flatarmál m ²	Skiptarúmmál													
				Séreign m ³	Séreign og sameign m ³												
	0101	Lyfjaverksmiða	1.770,2	6.404,020	6.404,020												
		Alls	1.770,2	6.404,020	6.404,020												

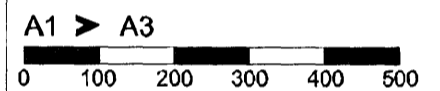

C:
B: Reyndarteikningar og stærðir 31.01.11
A: Stækkun tæknirýmis 2. hæð 20.08.10
BREYTINGAR: DAGS:

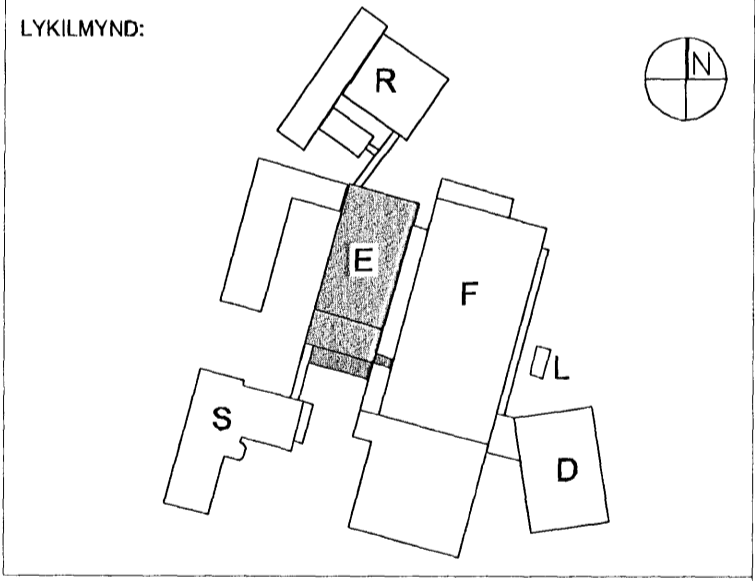

SKRÁNINGARTAFLA

VERKKAUPI:
actavis
REYKJAVÍKURVEGUR 78
BYGGINGARHLUTI: E-BYGGING
FYLGISKJAL
SKRÁNINGARTAFLA
VERK: ACTA 0933 DAGS: 19.04.2010
KVARN: TEIKNAB: ÖB/BÖS
SKRÁ: 0933-E-105.DWG

ÚTI INNI
ARKITEKTAR
ÞINGHOLTSSÍÐRÆTI 27 101 REYKJAVÍK
SÍMAR 552 7660 & 552 7660 FAX 552 7661
NETFANG ul@ul.is
VEFFANG http://www.ul.is
BALDUR Ó. SVANARSSON ARKITEKTAR FAÍ
120387-5149
JÓN ÞÓR ÞORVALDSSON ARKITEKTAR FAÍ
021256-7579
TEIKNINGARNR: **A-E-105** BREYTING: **B**