

STAÐARHVAMMUR I HAFNARFIRÐI

Undirritaðir eigendur íbúða að Staðarhvammi I Hafnarfirði.
Samþykkið fyrir sitt leyti, að verslun á 1. hæð verði breytt í íbúð.
Auk þess breytt útíl vesturhlíðar hússins vegna þessa.

Ingibjörg Auðunsdóttir 140134-2289 Eignarhluti: 01-01

Eignarhluti: 01-02

Rósa Þjassardóttir 181227-2299 Eignarhluti: 02-01

Ólafur H. Guðmundsson 040743-4199 Eignarhluti: 02-02

Þorgerður Magnúsdóttir 230152-3819 Eignarhluti: 03-03

Stefanía Jónsdóttir 281056-2209 Eignarhluti: 03-01

Eignarhluti: 03-02

Halldór Benediktsson 230152-2084 Eignarhluti: 04-01

Ólafur H. Guðmundsson 040743-4199 Eignarhluti: 04-01

SKYRINGAR:
BYGGINGALÝSING:
HÓSTIÐ ER STAÐSTEYPT Á HEFDBUNDIN HATTI MED STÁLKLÄDDU ÞAKI.
KÖLNUNARTÖLUR EINSTAKRA BYGGINGAHLUTA SEU Í SAMRÁMI VIÐ ÍST.66.
B-30= ELÐVARNARHURD. LR. = LOFTFRÆSTING.

HAFNARFIRÐI 6.mars 2009.

Sigurður Þorvarðarson byggingafræðingur bfl.


STH. Teiknistofan ehf. Strandgötu 11 220 Hafnarfirði.

Sími 5651510. Netfang: teiknistofan@simnet.is.

SVÖLUM ÍBÚÐAR NR. 0401. LOKAÐ MED „GLERFLEKUM“.

GLERFLEKARNIR ERU OPNANLEGIR, OG SITJA Í RENNIBRAUT AÐ OFAN OG NEDAN. LOKUNIN ER „B-LOKUN“

FLATARMÁL LÖÐAR = 1.779.4 M2.

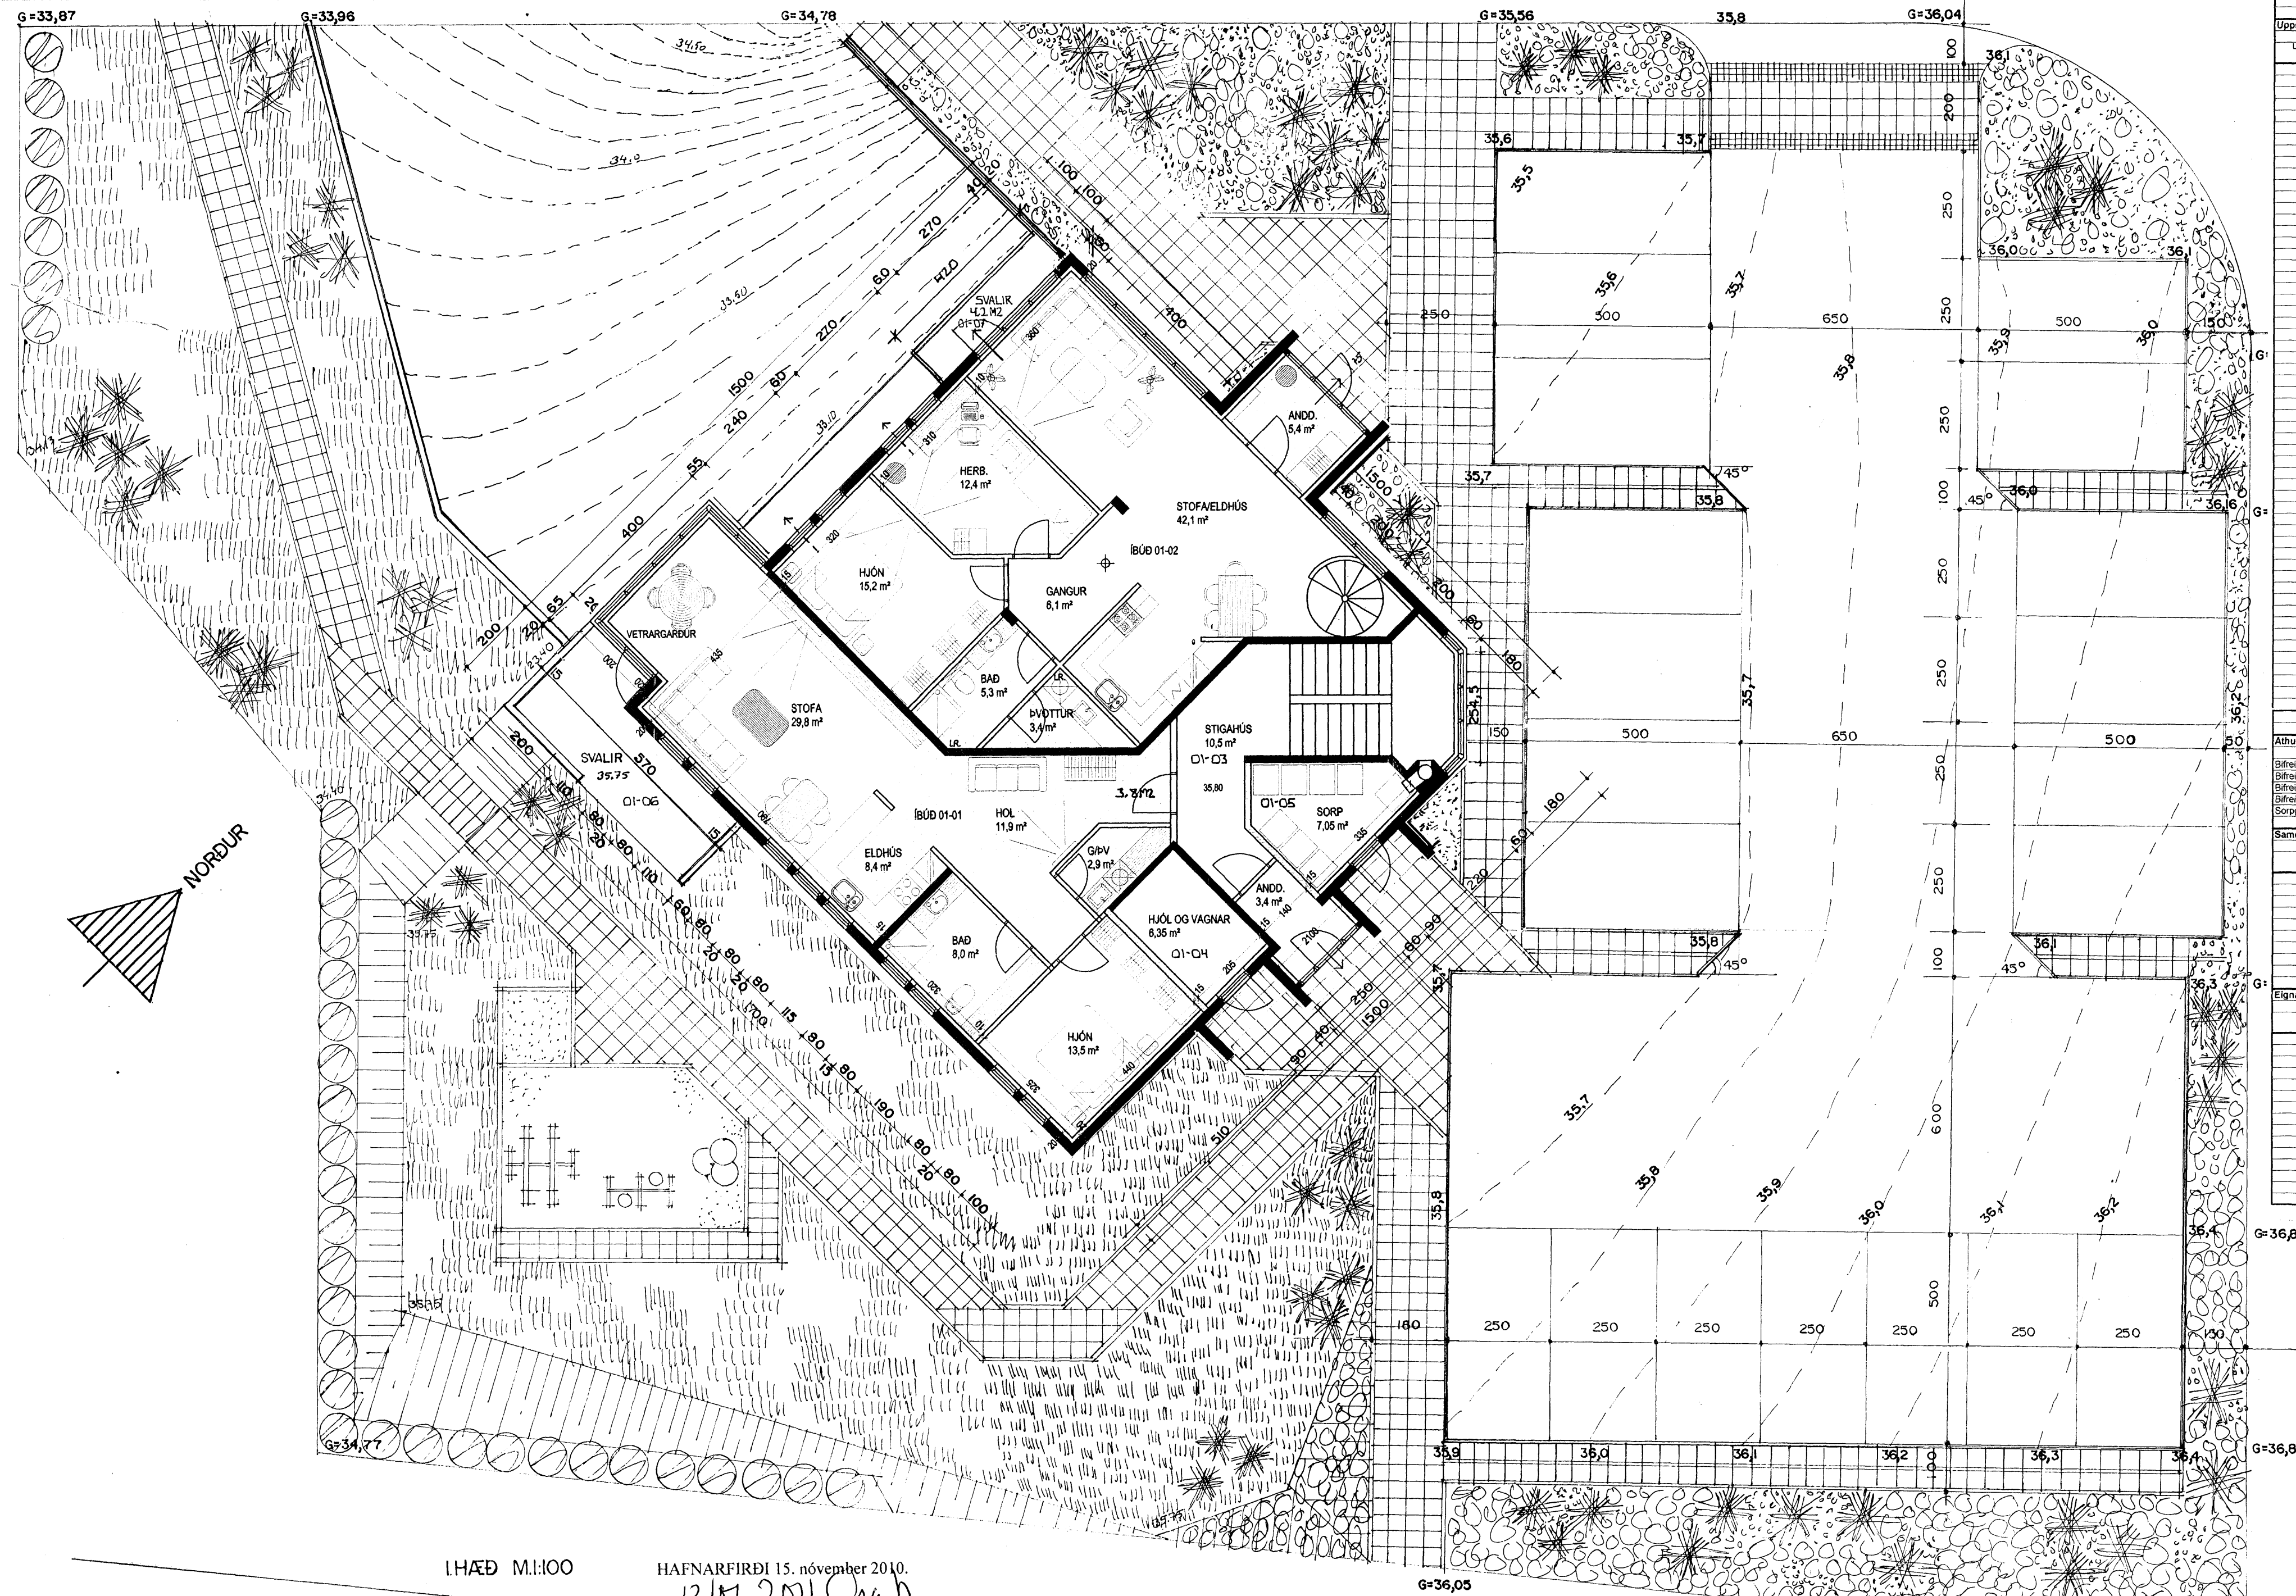

1:HÆÐ M.HIOO

HAFNARFIRÐI 15. nóvember 2010.
12.11.2010
Sigurður Þorvarðarson byggingafræðingur bfl.

INNRA SKIPULAGI EIGNARHLUTA 01-02 BREYTT.
EIGNAHLUT 01-02 BREYTT ÚR VERSLUN Í ÍBÚÐ.
GLUGGAR EIGNAHLUTAR 01-02 Á VESTURHLÍÐ SÍKKADIR.

HAFNARFIRÐI 24-08-04.

SVÖLUM Á ÍBÚÐ 0202. LOKAÐ MED „GLERFLEKUM“, SEM FESTIR ERU Í RENNIBRAUTUM. (OPNANLEGT).

LOKUN ER „B-LOKUN“.

HAFNARFIRÐI 22-07-04.

SVÖLUM Á ÍBÚÐ 0301. LOKAÐ MED „GLERFLEKUM“, SEM FESTIR ERU Í RENNIBRAUTUM. (OPNANLEGT).

Skrifstofa: Staðarhvammi I Hafnarfirði		Skrifstofa: Viktor bór Sigurðsson	
Landnúmer: 122318		Kennitala: 200369 4759	
Matiðaldur: 01		Dagur: 14.12.2010	
Uppsýðing og lýsing		Stærðir	
Dó	D1	D2	D3
Lutur	hæð	húð	flakur
