




4. HÆÐ M.I.100

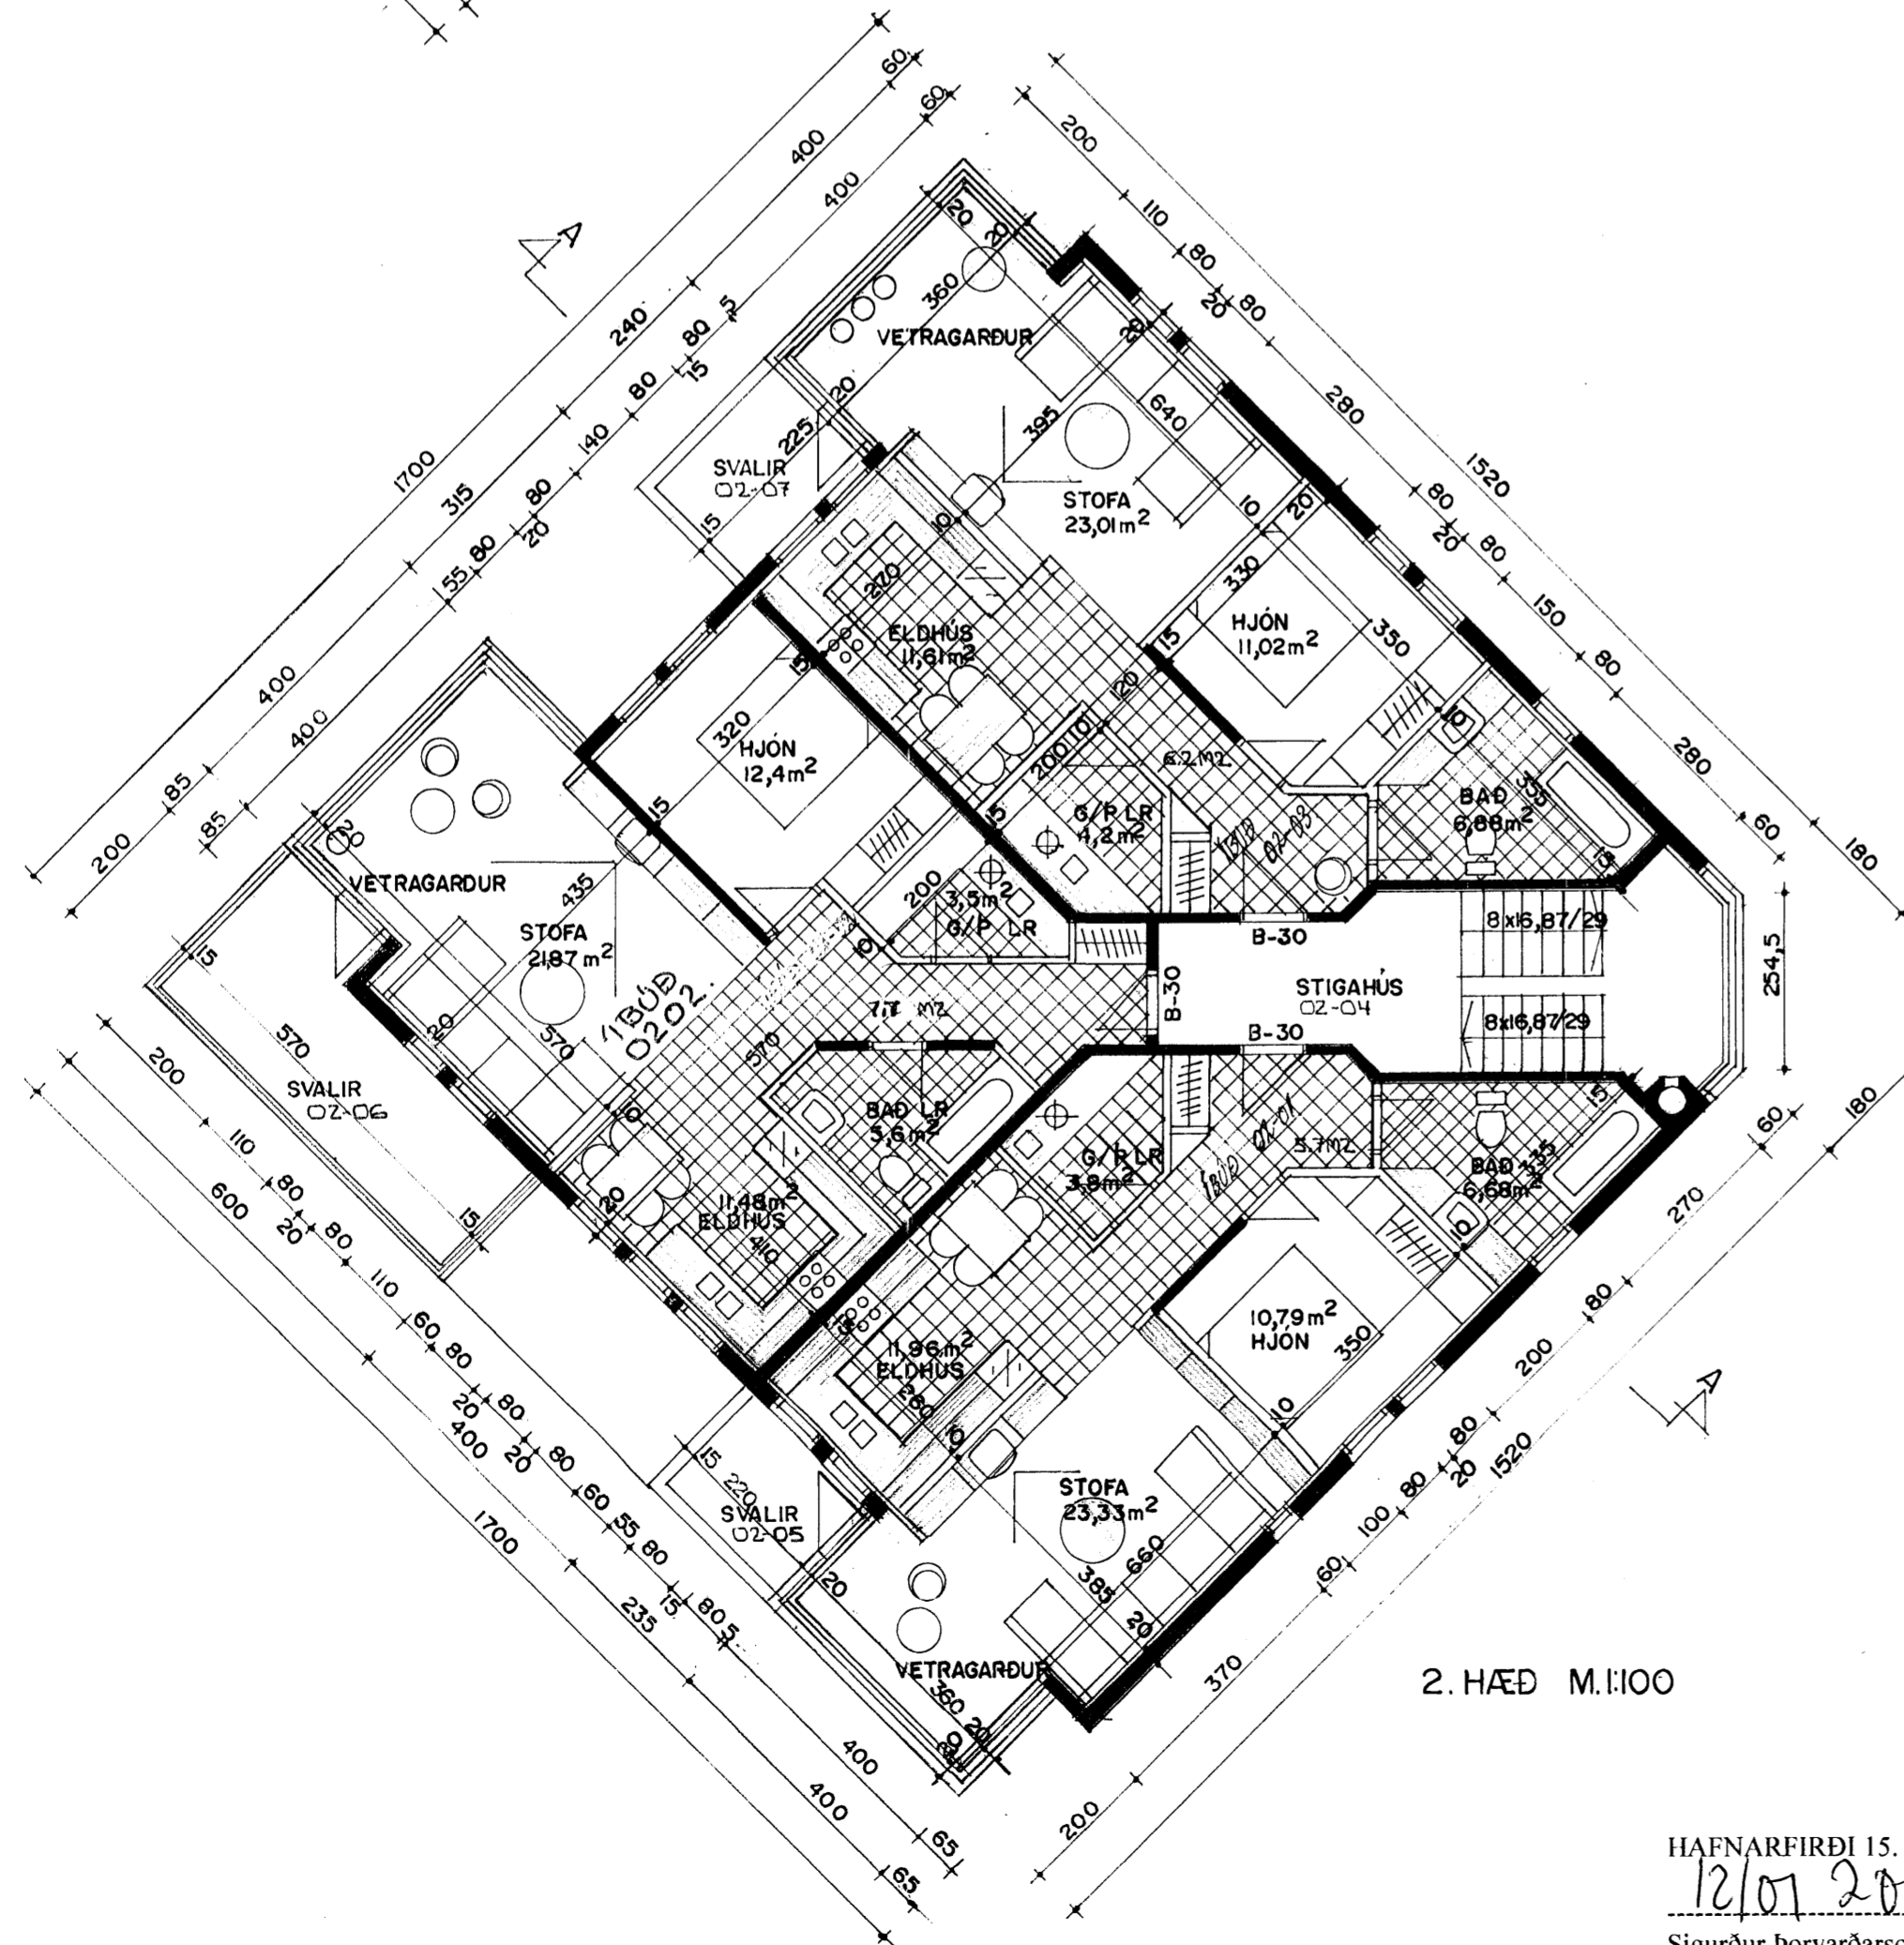

KJALLARI M.I.100

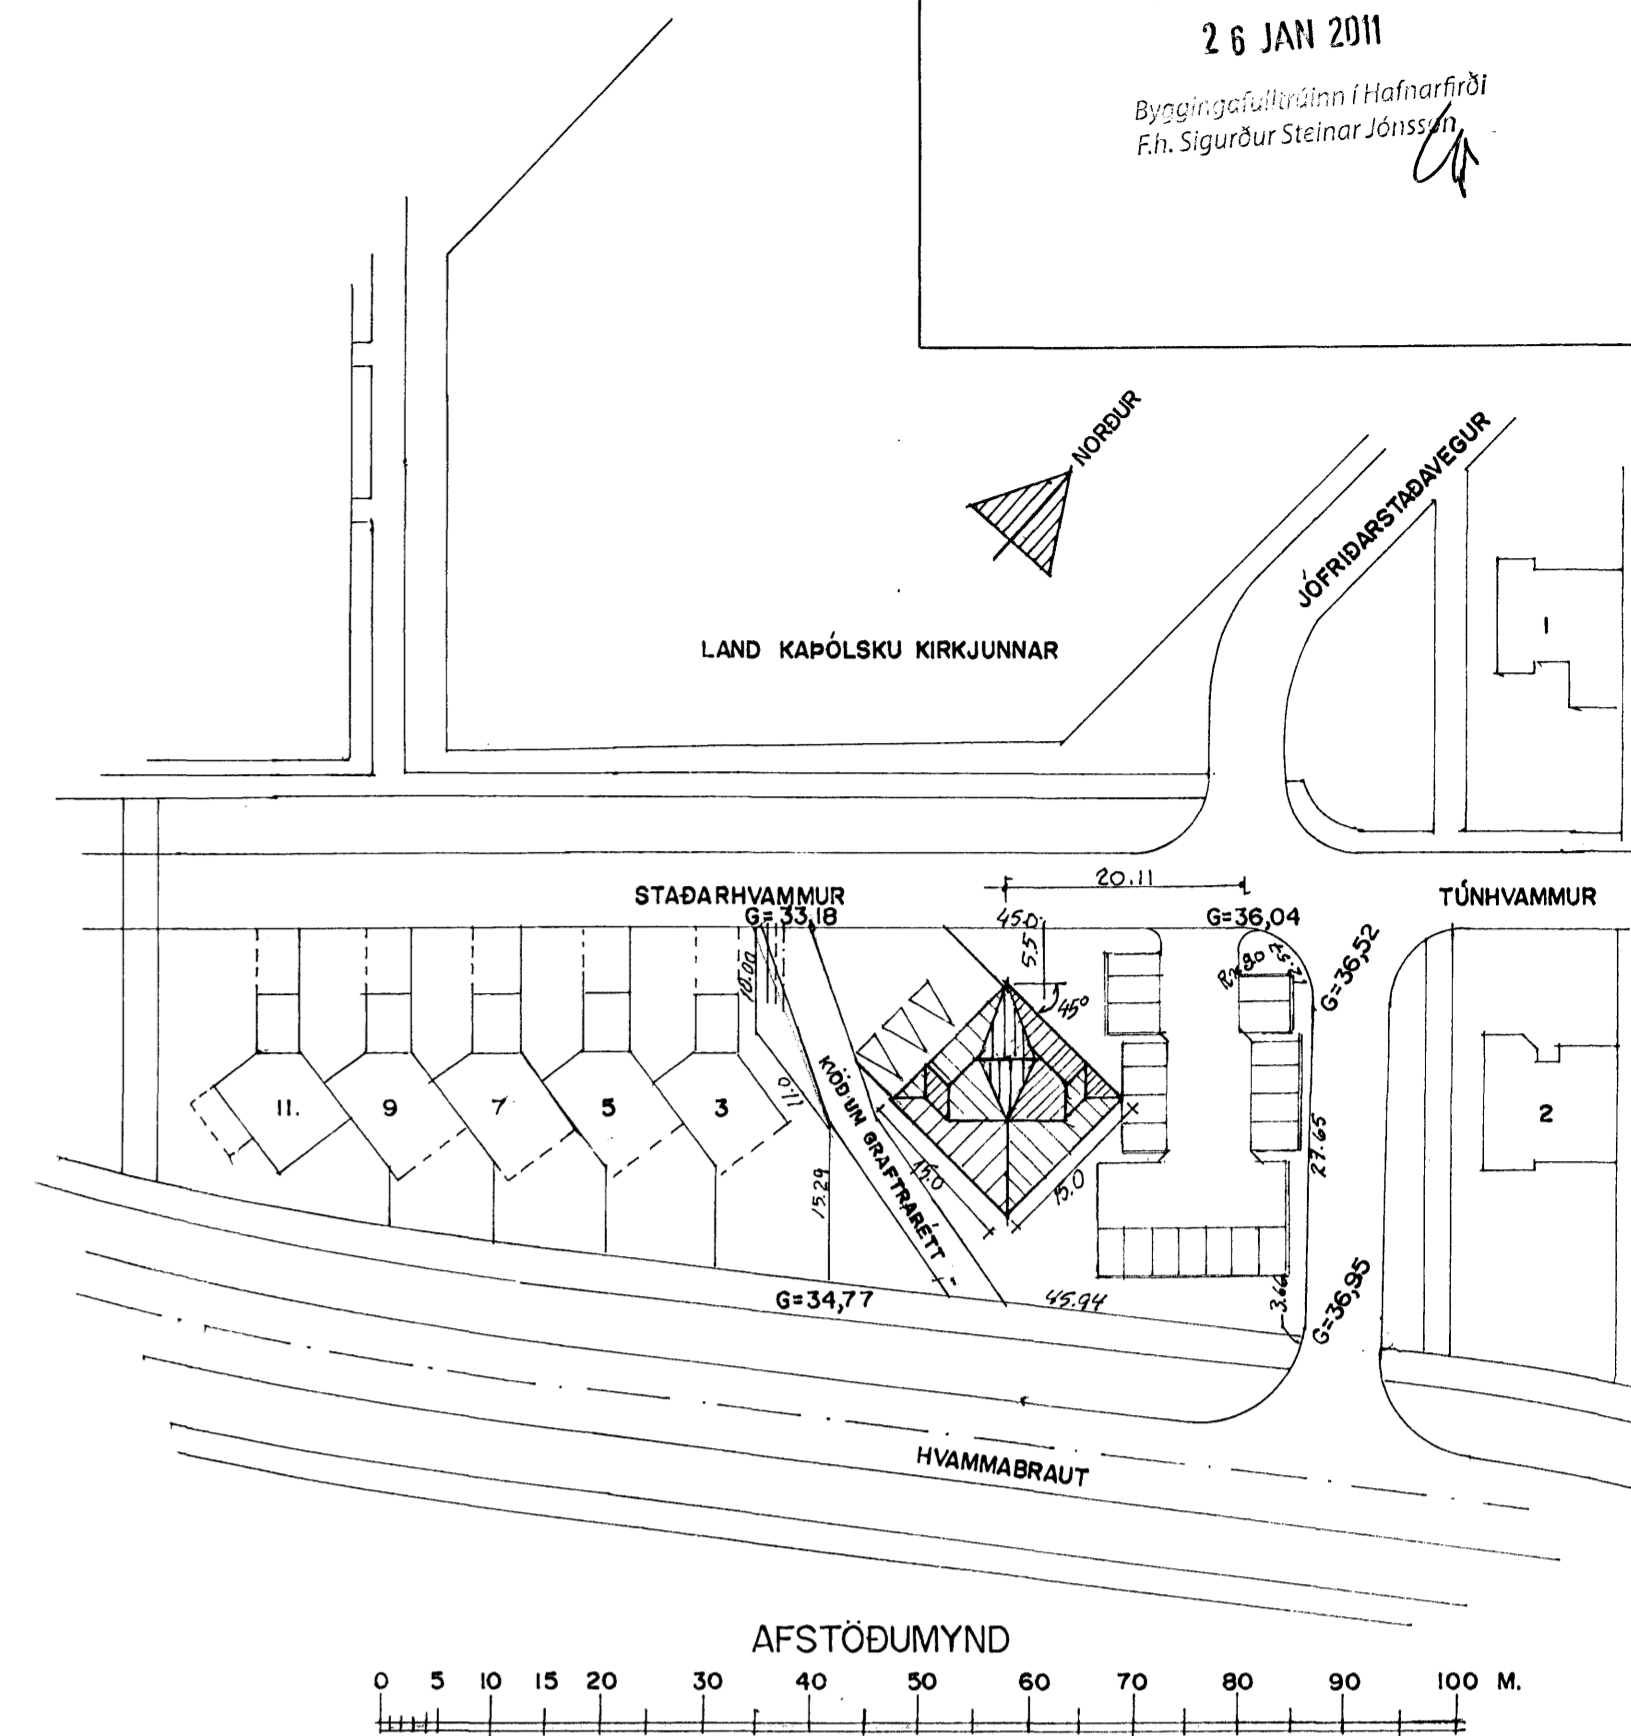

2. HÆÐ M.I.100

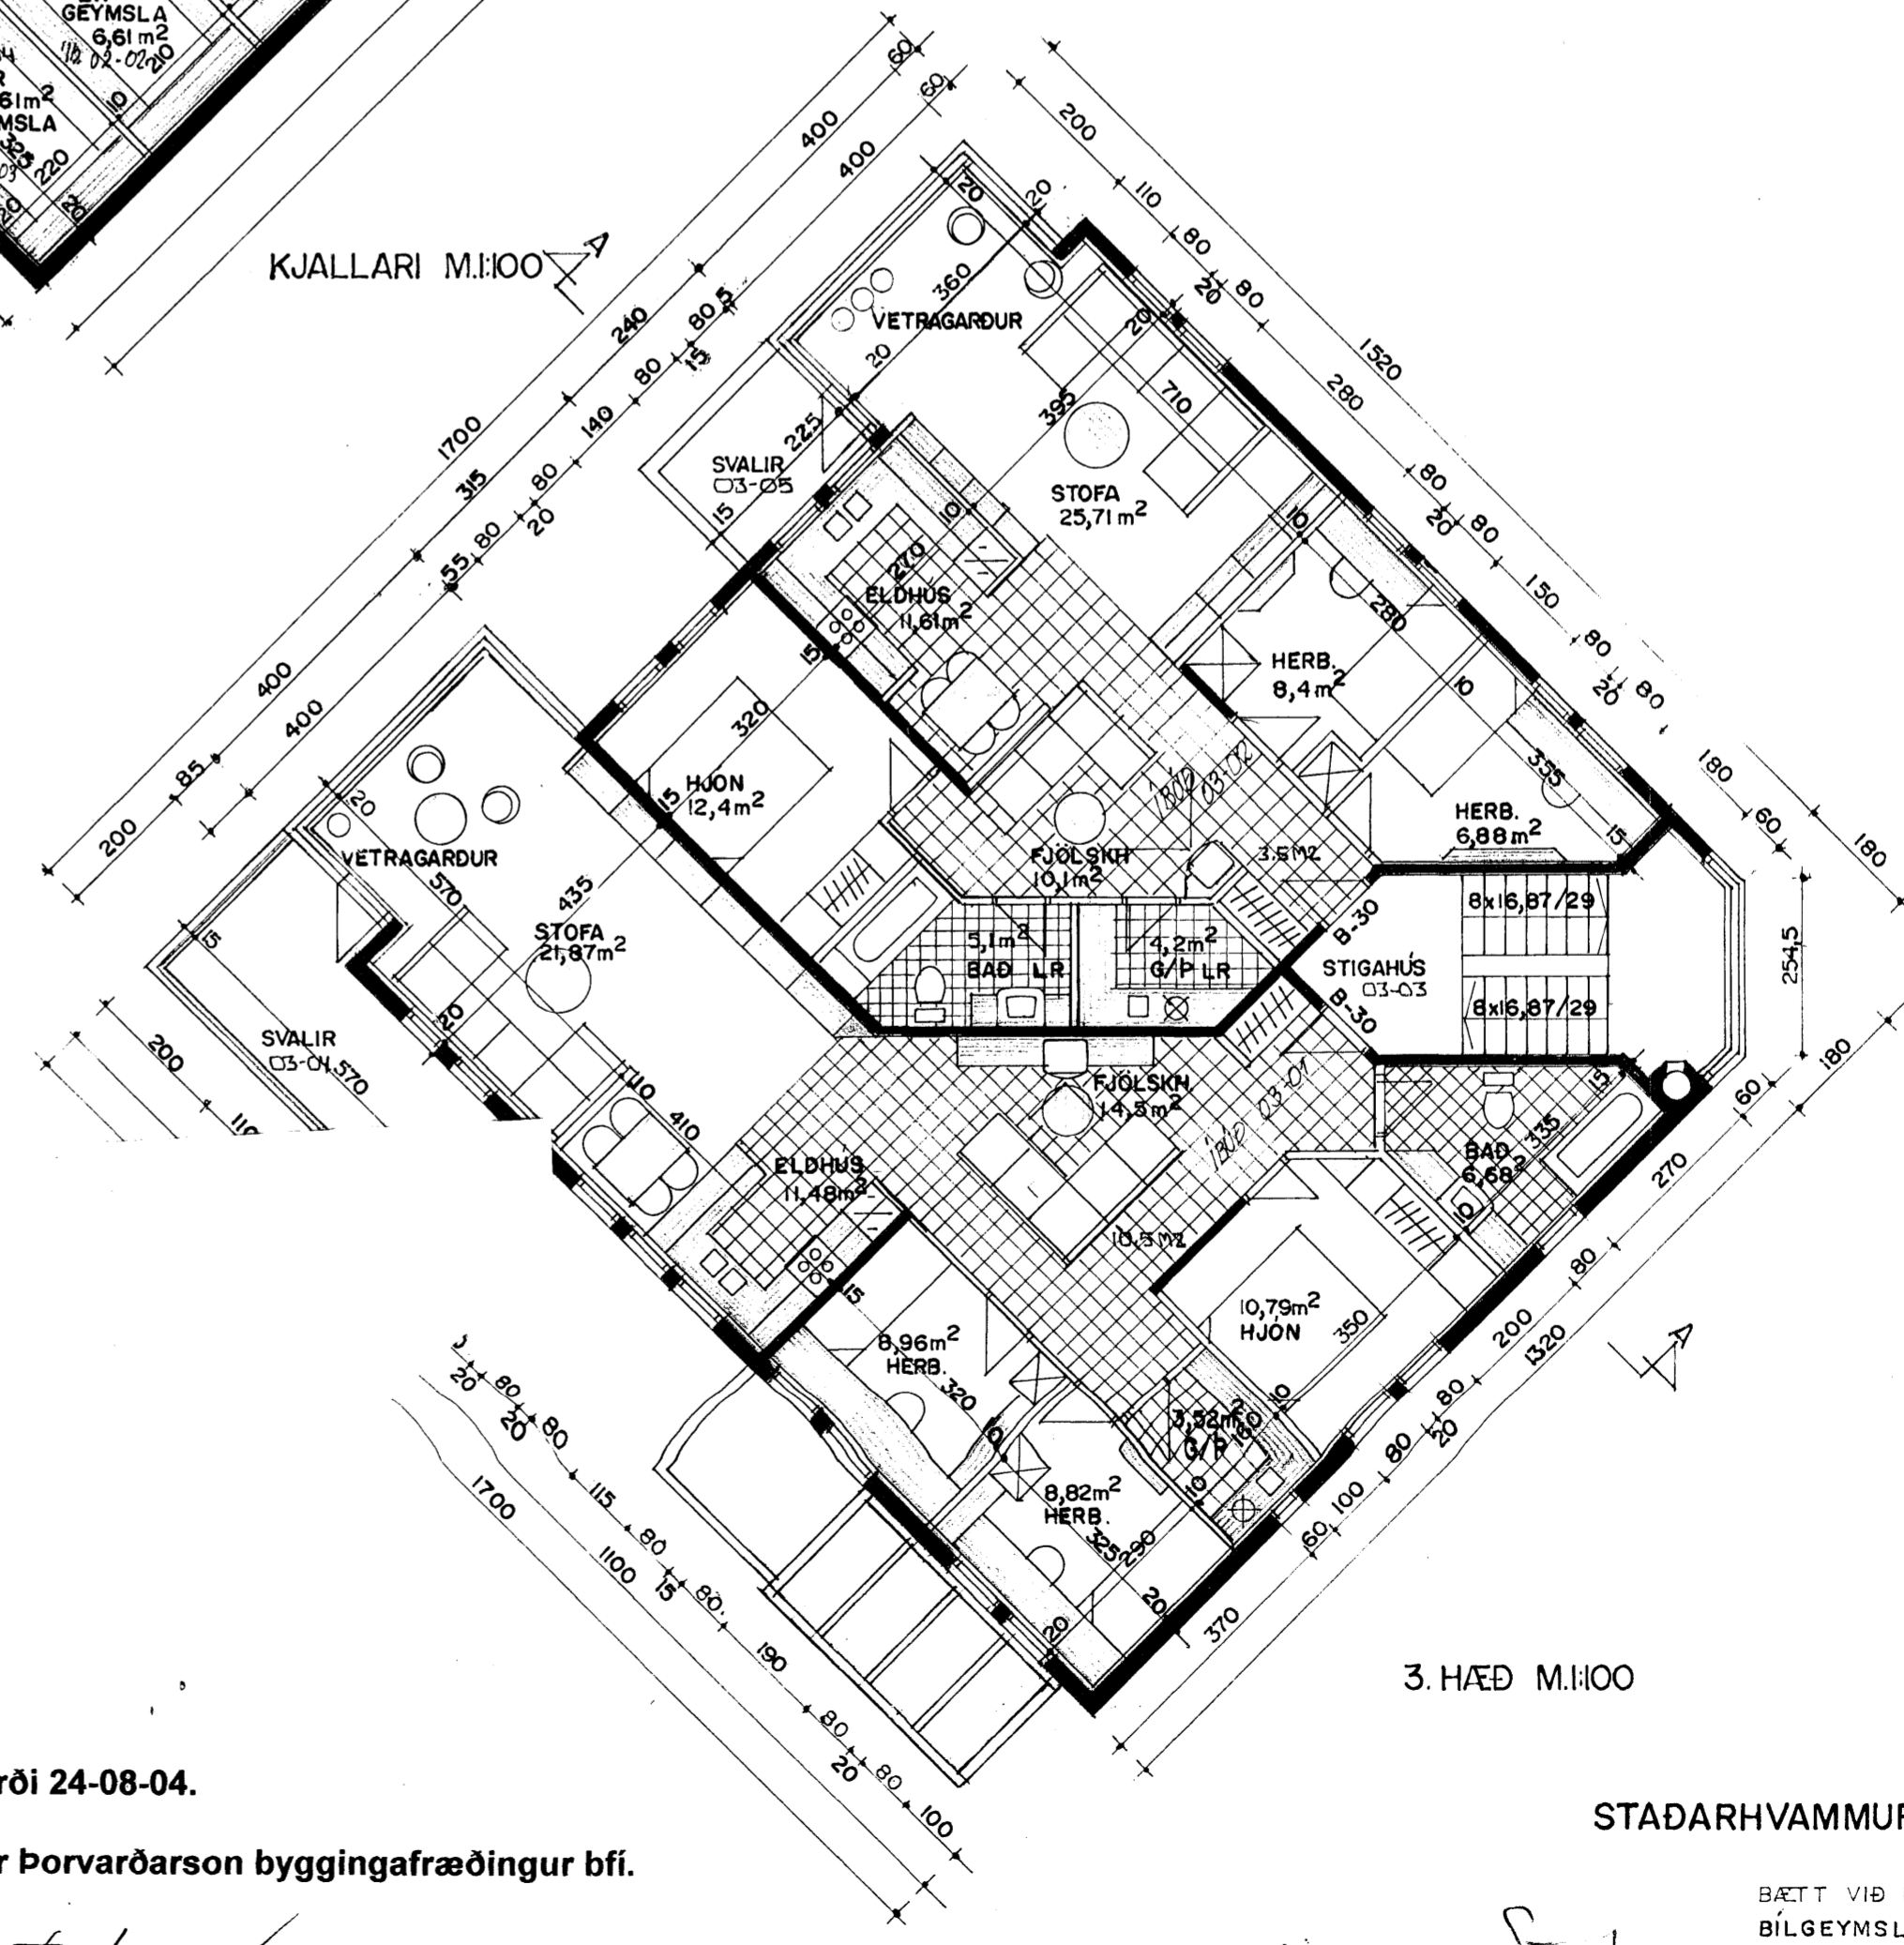

3. HÆÐ M.I.100

HAFNARFIRÐI 6 mars 2009.

Sigurður Þorvarðarson byggingafræðingur bfi.

STH. Teiknistofan ehf. Strandgötu 11 220 Hafnarfirði.

Sími 5651510. Netfang: teiknistofan@simnet.is.

SVÖLUM ÍBÚÐAR NR. 0401. LOKAÐ MEI

GLEREFLEKARNIR ERU OPNANLEGIR, OG

NEDAN. LOKUNIN ER „B-LOKUN“

HAFNARFIRÐI 15. nóvember 2010.

Sigurður Þorvarðarson byggingafræðingur bfi.

INNRA SKIPULAGI EIGNARHLUTA 01-02 BREYTT.
EIGNAHLUT 01-02 BREYTT ÚR VERSLUN Í ÍBÚÐ.
GLUGGAR EIGNAHLUTAR 01-02 Á VESTURHLIÐ SÍKKADIR.

Hafnarfirði 24-08-04.

Sigurður Þorvarðarson byggingafræðingur bfi.

Sigurður Þorvarðarson

Svölum á íbúð 0202. lokað með "glereflekum"
Sem festir eru í renniþrautum. (Opnanlegt).
Lokunin er B lokun.

22 júlí 2004. STH
Svölum á íbúð 0201
Lokað með "glereflekum"
sem festir eru í
renniþrautum.
(Opnanlegt)

Þetta við neyðarútgang í geymslu/verslun 8/7 1991
BILGEYMSLU BREYTTI ÁGÚST 1990

þesshöfð breytt í des 88 STH
2/3 12/11 2011
STH