

GRUNNMYND 1. HÆÐAR
1:100

Samþykkt þann
22 DEC 2010
Byggingaáhrifunir Íslands ehf.
Fh. Sigurður Steinar Jónsson


- TÁKN Á ELDVARNARUPPDROTITI
- REYKSKYNJARI
 - REYKLOSUN
 - BRUNASAMSTÆÐA
 - ELDFEJANDI VEGGUR
 - HURDIR: C = SJÁLFLOKANDI
S = REYKÞÉTT
 - MERKTUR OG NEYDARLÝSTUR ÓTGANGUR
 - BRUNASLANGA
 - STJÓRNSTÓÐ BRUNAVIÐVÖRUNARKERFIS

VÉLRÉN LOFTRÆSTING ER UM ALLT HÓG. REYKSKYNJARAR ERU Í HVERJU HERBERGI TENGDIR SJÁLFVIRKU BRUNAVIÐVÖRUNARKERFI.

28.10.2010
HEIÐRINN
K. Jónsson

28.10.2010
Yfirfarið af brunaáhrifunum
28.10.2010

BREYTT			
1) 29.05.07 Breyting innanháss á vinnusalur og Ólíti.DK		DK	
2) 27.10.10 Reyndarteikningar af húsinu		DK	
Selhella 3			
221, Hafnarfirði		KVAÐI: 1:100	
GRUNNMYND 1. HÆÐAR		TEKNI: 02	
ÁVAÐAÐ: DKK	TEKNI: DKK	VEKNI: 1.097	BREYTINGAR: 00
DAGI: 23.11.2006		TEKNI: 02	
TEIKNISTOFAN H.R. ehf			
Húsbýggingar og ráðgjöf			
Davíð Karl Karlsson			
Byggingafræðingur BFI			
Nefnarás 2, 110 Reykjavík			
SÍMI & FAX: 517 3640		GSM: 694 3029	
E-MAIL: dk@hnet.is		KT: 231256-2539	

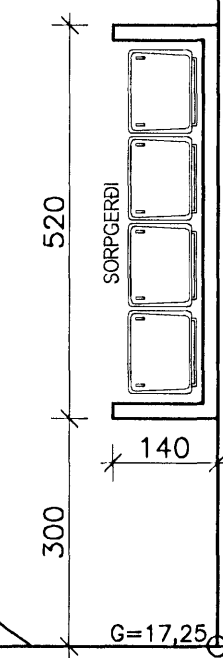

G=17,40

G=17,25