

GRUNNMÝND 2. HÆÐAR
1:100

Sannþykkt barn
22 DEC 2010
Byggingarfræðingur í Hafnarfirði
Eh. Sigurður Steinar Jónsson


Úr Gildi

TÁKN Á ELDVARNARUPPDRETTI

- R REYKSKYNJARI
- R REYKLOSUN
- BS1 BRUNASAMSTĘÐA
- E ELDTÉFJANDI VEGGUR
- EI-CS30 HURDIR: C = SJÁLFLOKANDI
S = REYKBÉTT
- UT MERKTUR OG NEYDARLÝSTUR ÚTGANGUR
- C BRUNASLANGA
- ! STJÓRNSTÖÐ BRUNAVIÐVÖRUNARKERFIS

VÉLRÆN LOFTRÆSTING ER UM ALLT HÖS. REYKSKYNJARAR ERU Í HVERJU HERBERGI TENGDIR SJÁLFRIRKU BRUNAVIÐVÖRUNARKERFI.

Gá. 28.10.2010
HEIMRÆÐISSTJÓRN
HAFNARFIRÐI
BÍL
Garðabæ
Garðabæ
A. Jónsson

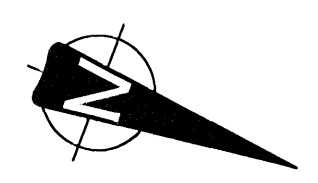

28.10.2010

Yfirfarið af brunnarfræðingur
28.10.2010

BREYTT
1) 29.05.07 Breyting innanhúss ó vinnusalur og útliti. DK
2) 27.10.10 Reyndarteikningar af húsinu DK

Selhella 3

221, Hafnarfirði

HEITI TEIKNINGAR: GRUNNMÝND 2. HÆÐAR
KVAÐI: 1:100

FRÁVÁÐ: DKK	TEIKNAR: DKK	VEÐUR: 1.097	BREYTINGAR: 00	DAGI: 23.11.2006
SMBROT: <i>[Signature]</i>				TEIKNAR: 03

TEIKNISTOFAN H.R. ehf
Húsbýggingar og ráðgjöf
David Kari Karlsson
Byggingarfræðingur BFI
Náttúruhátt 2, 110 Reykjavík

SÍMI & FAX: 517 3640
GSM: 694 3029
E-MAIL: dak@teiknistofan.is
KT: 231256-2539

G=17,40

G=17,25