



Samblykt þann  
 22 DEC 2010  
 Byggingafræðingur / Hafnarfirði  
 E. Sigurður Steinar Jónsson

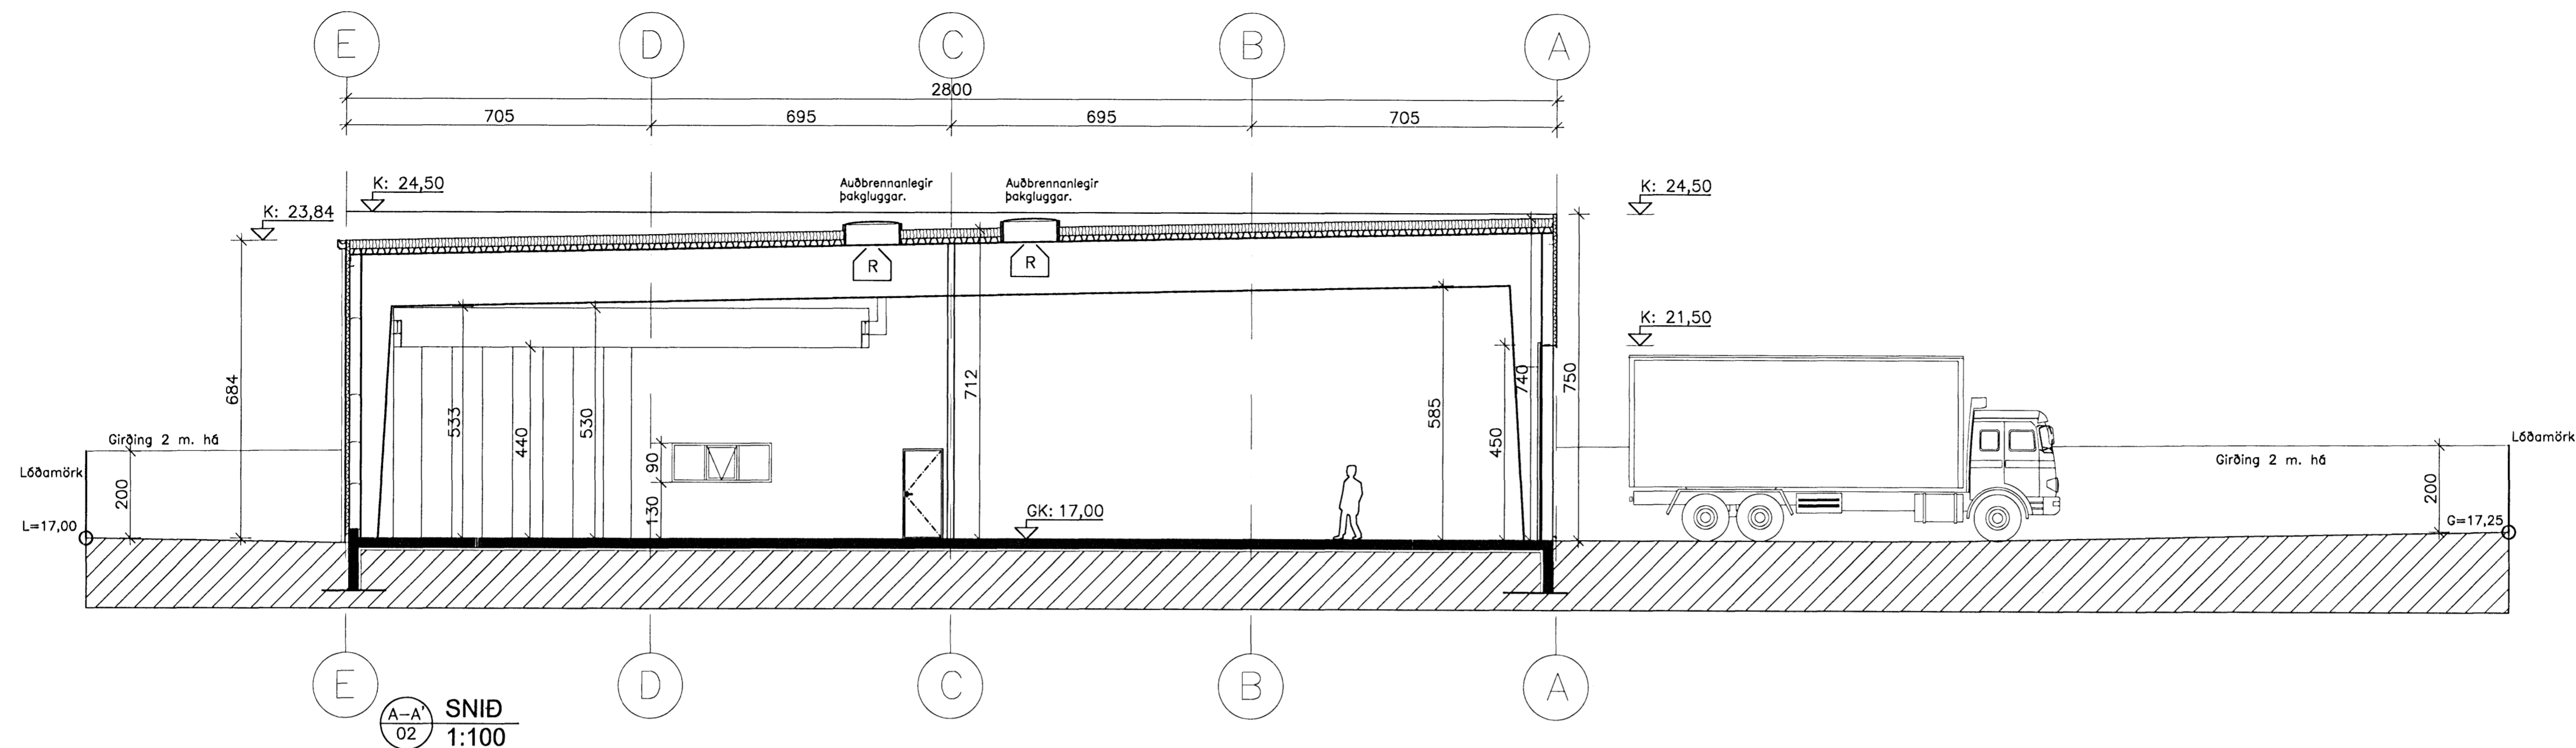

TÁKN Á ELDVARNARUPPSETTI  
 Úr Gildi

- REYKSKYNJARI
- REYKLOSUN
- BRUNASAMSTEDA
- ELDTÉJANDI VEGGUR
- HURDIR: C = SJÁLFLOKANDI  
S = REYKÞÉTT
- MERKTUR OG NEYDARLÝSTUR ÓTANGUR
- BRUNASLANGA
- STJÓRNSTÖÐ BRUNAVIÐVÖRUNARKERFIS

VÉLREN LOFTRESTING ER UM ALLT HÚS. REYKSKYNJARAR ERU Í HVERJU HERBERGI TENGDIR SJÁLFRIRKA BRUNAVIÐVÖRUNARKERFI.

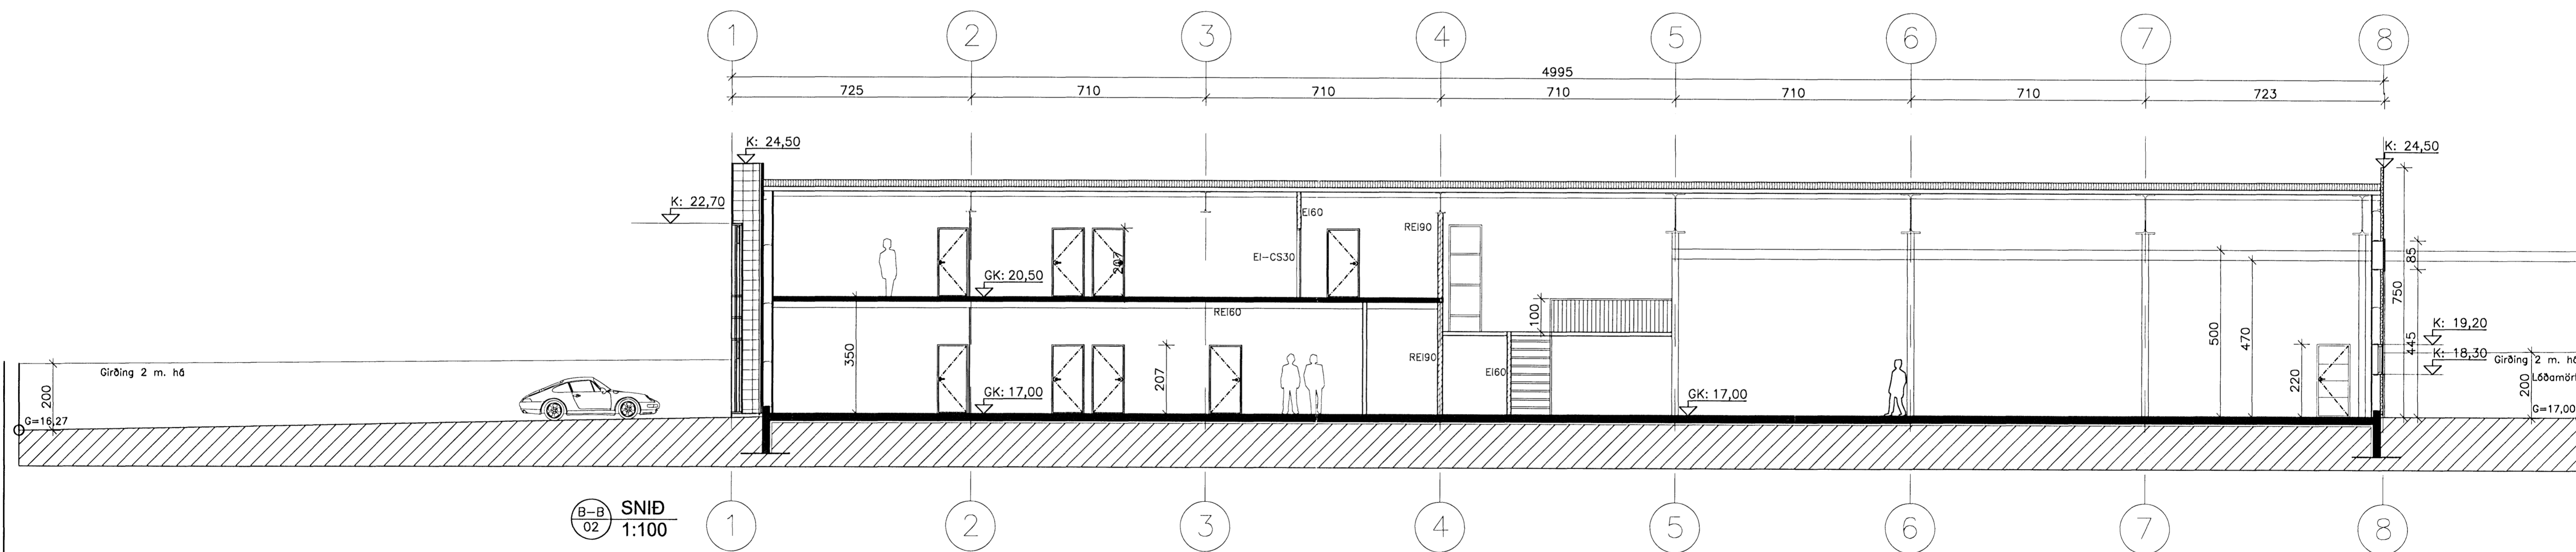

BREYTT  
 1) 29.05.07 Breyting innanhúss á vinnslusal og útliti. DK  
 2) 27.10.10 Reyndarteikningar af húsinu DK

Selhella 3

221, Hafnarfirði

HEIT TEIKNINGAR  
 SNEIDINGAR  
 KVARNR: 1:100

FRÁVAÐ DKK	TEIKNV. DKK	VEKNA 1-097	BREYTINGAR 00	DAGS. 23.11.2006
SMBYKKT:				TEIKN. NÚM. 05



Yfirfarið af brunnvörðgjafi  
 20.10.2010

TEIKNISTOFAN H.R. ehf  
 Húsbýggingar og ráðgjöf  
 Davíð Karl Karlsson  
 Byggingafræðingur BFI  
 Næfurdás 2, 110 Reykjavík  
 Sími & Fax: 517 3640  
 GSM: 894 3029  
 E-MAIL: dak@hnet.is  
 KT: 231256-2939