
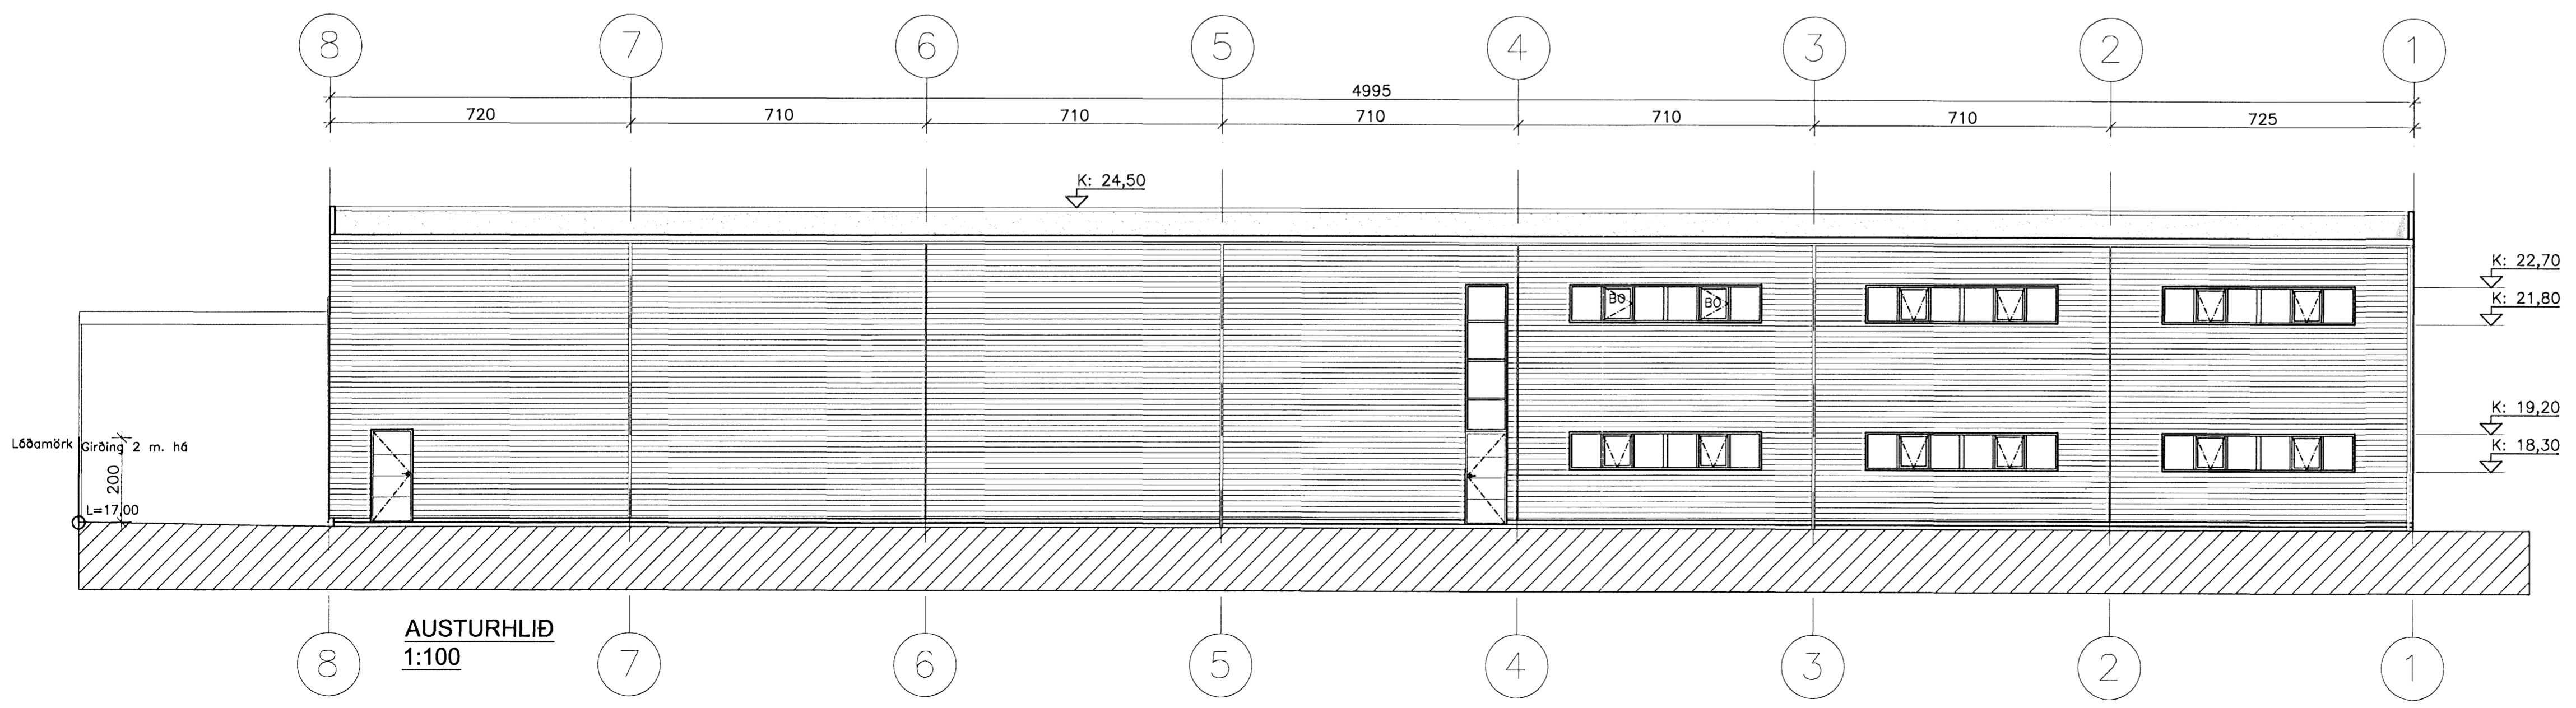
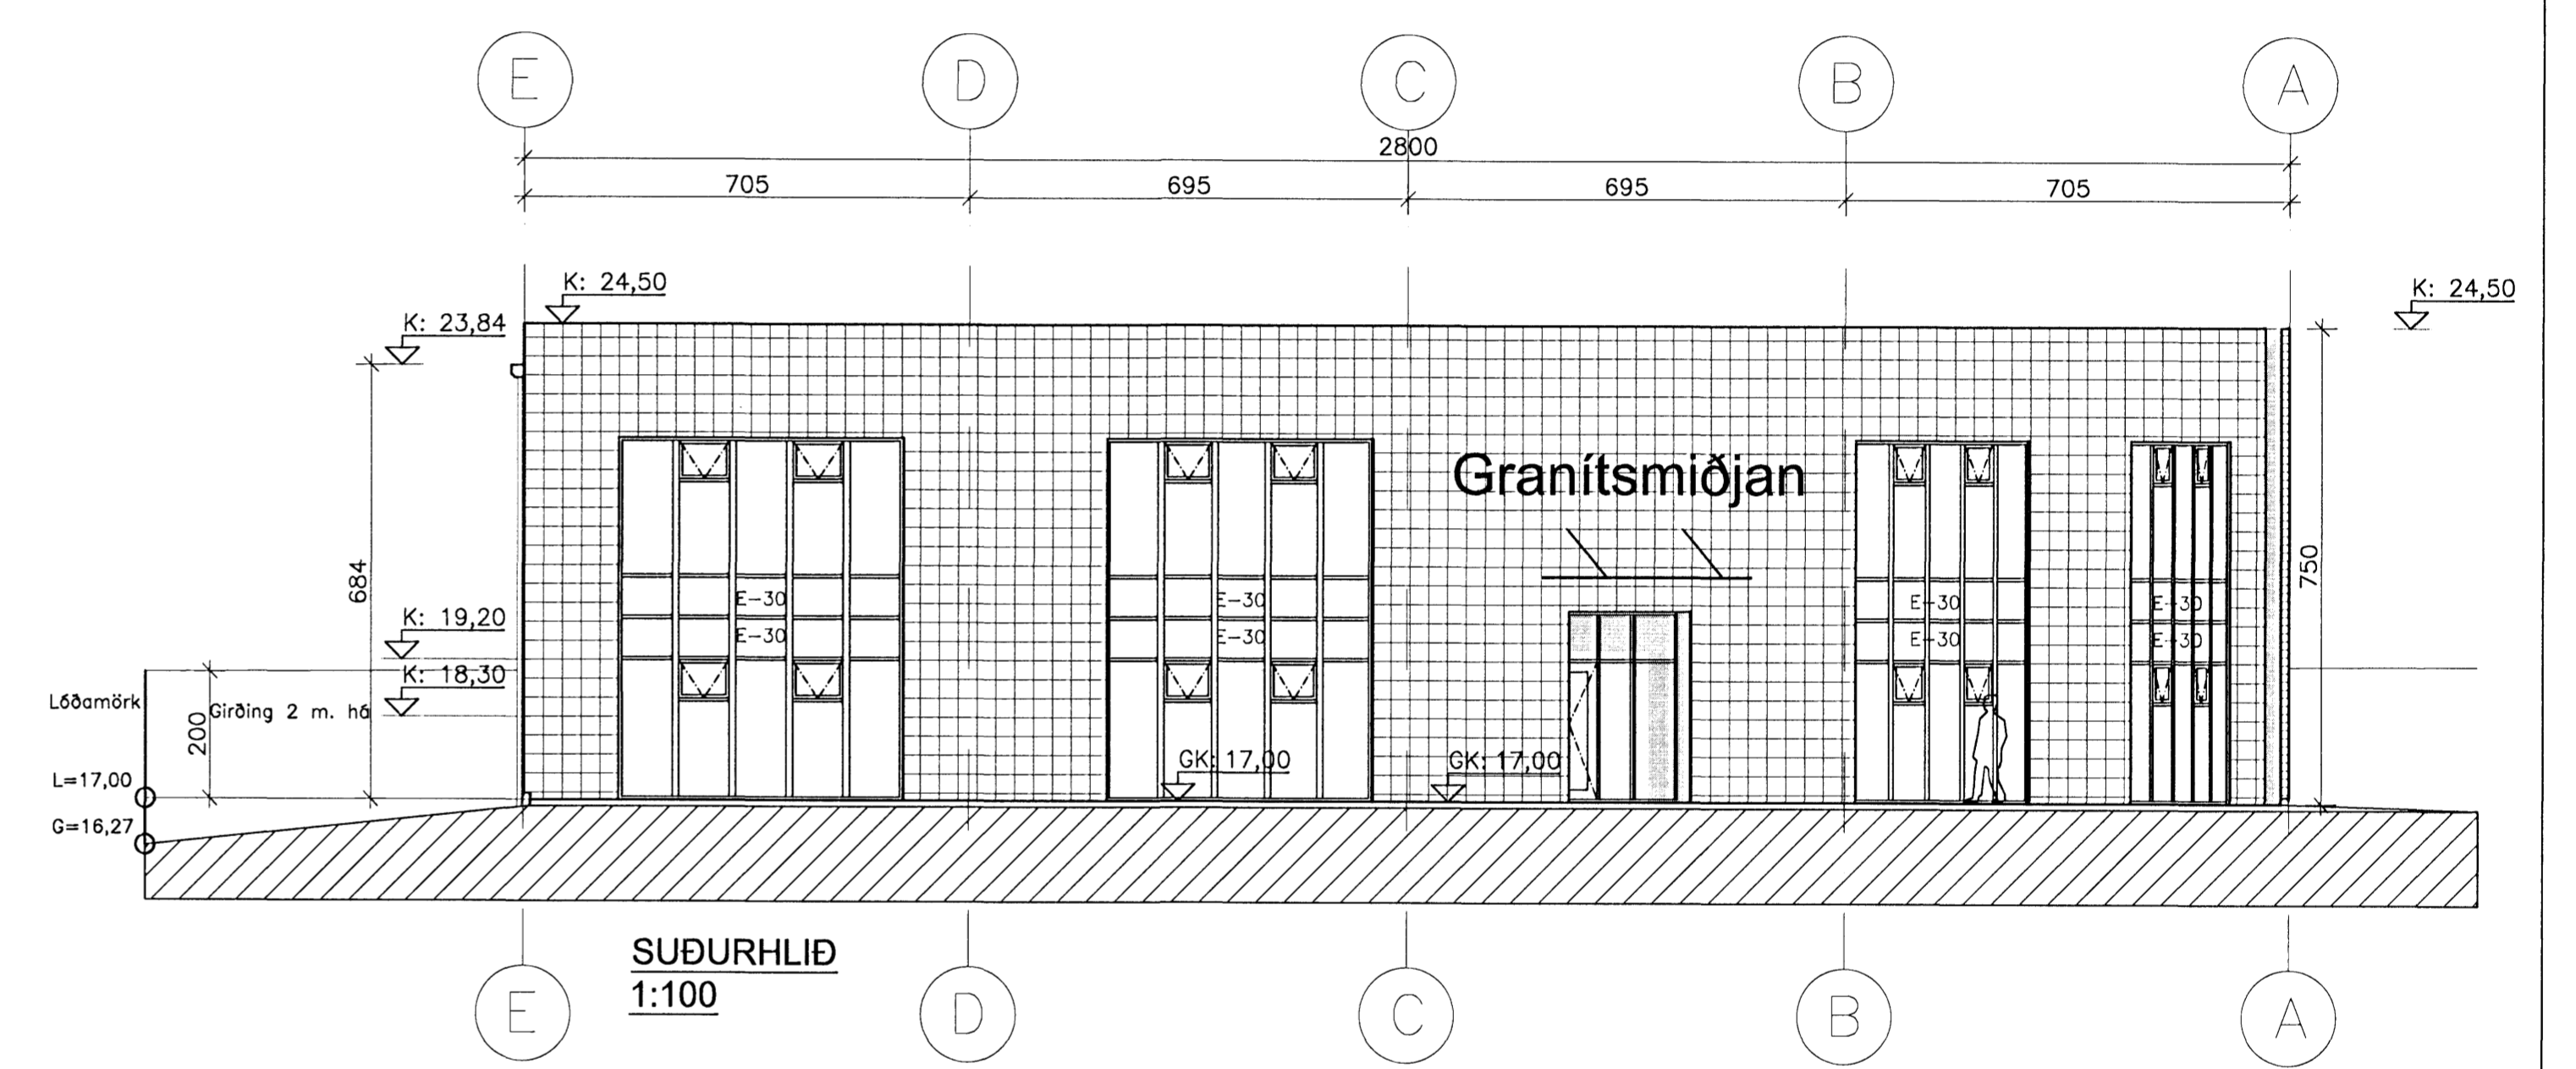
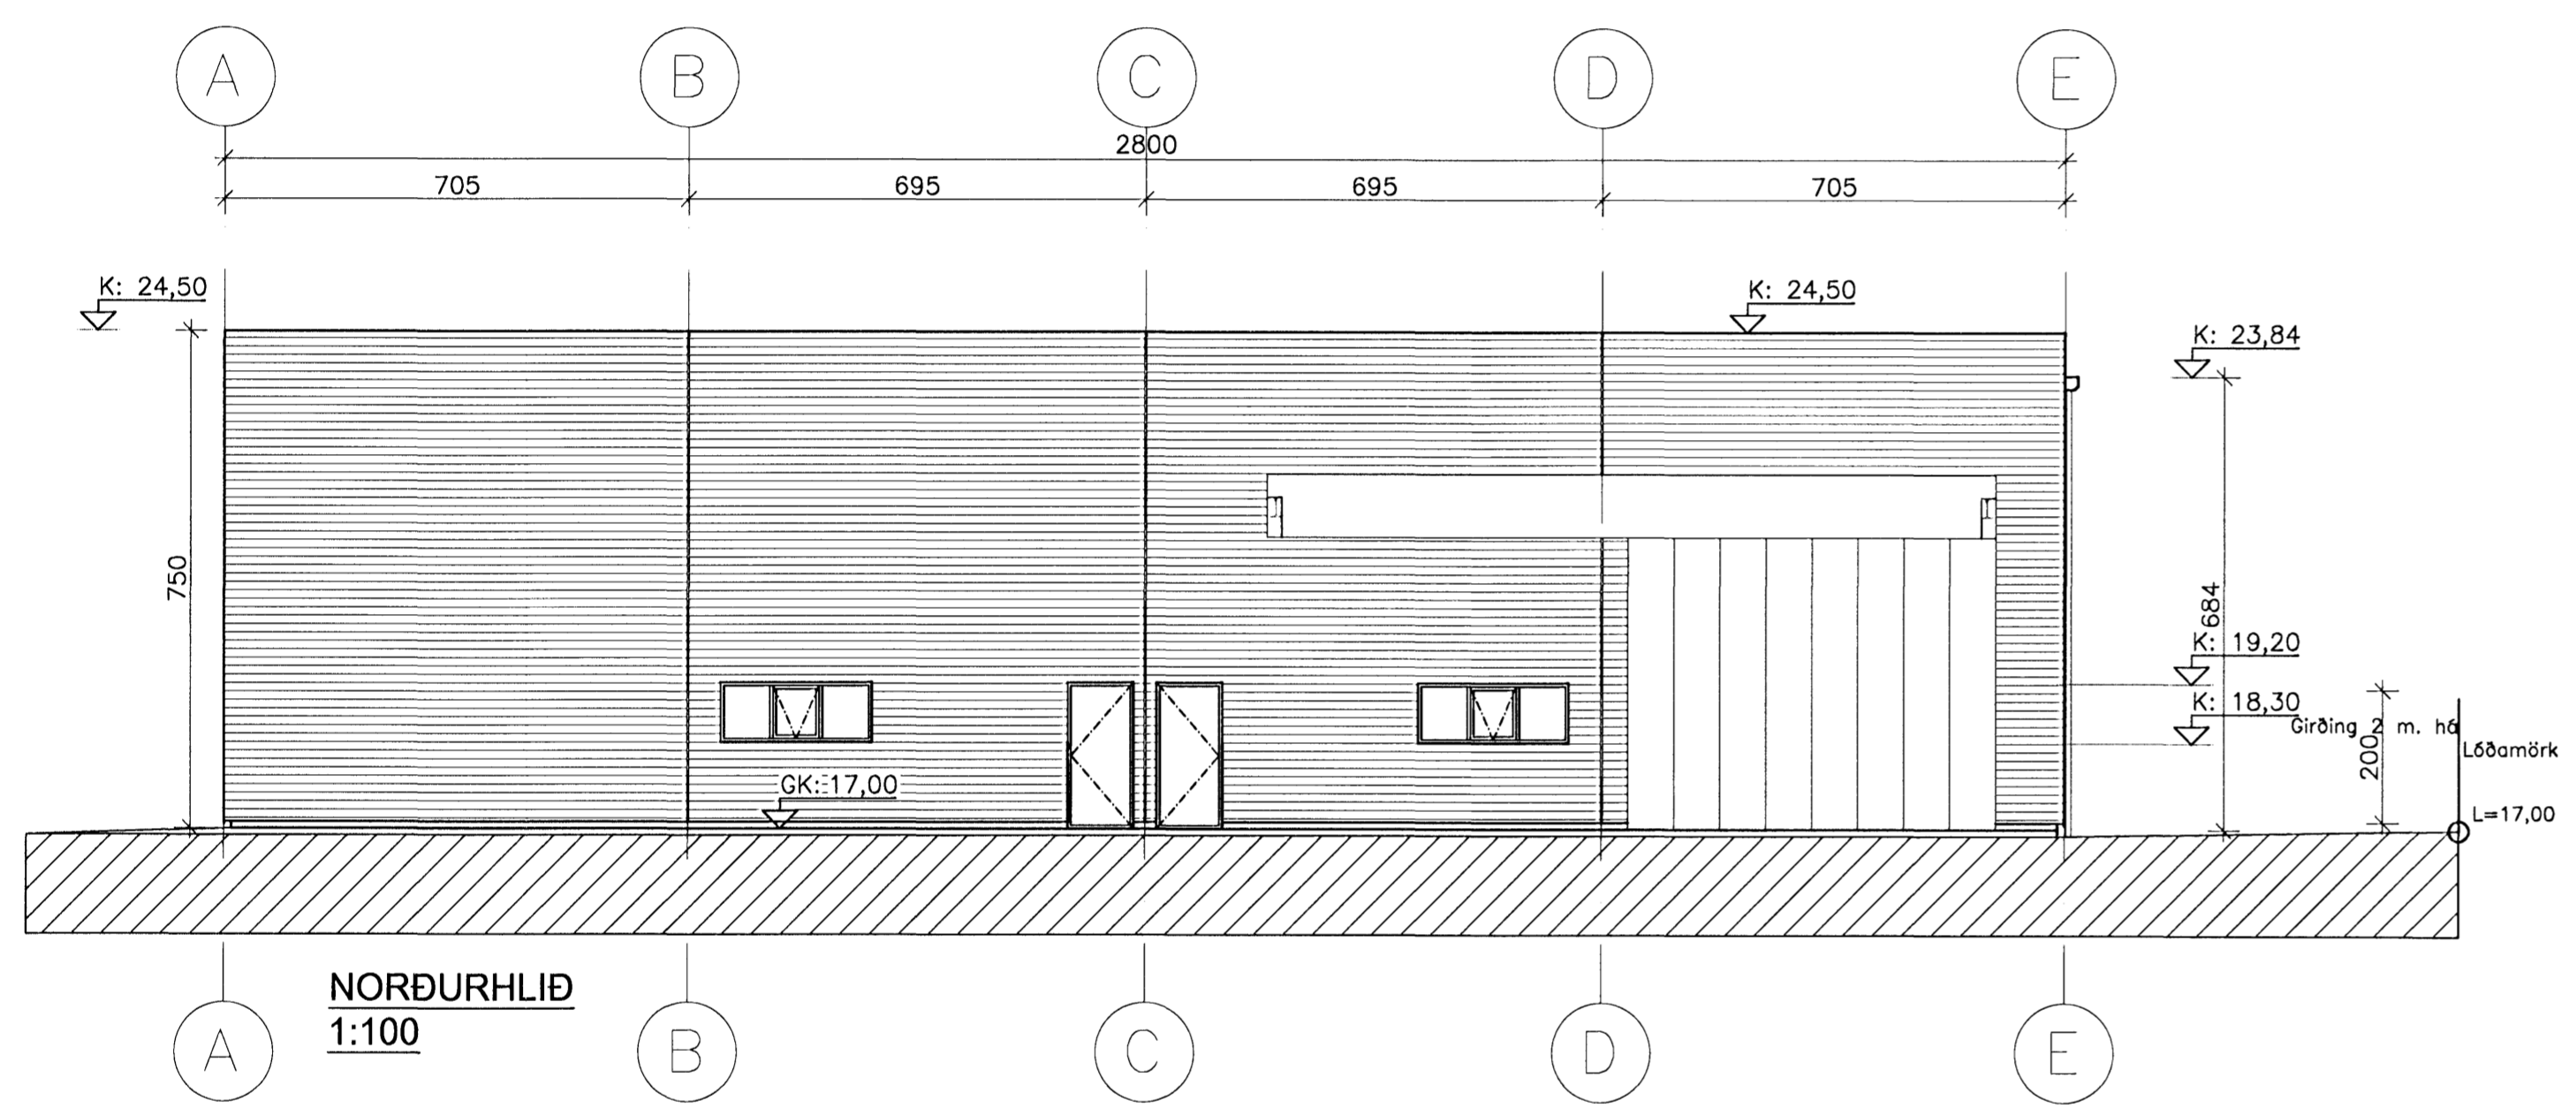


Sarþykkt þann
22 DEC 2010
 Byggingarvottun í Hafnarfirði
 F.h. Sigurður Steinar Jónsson

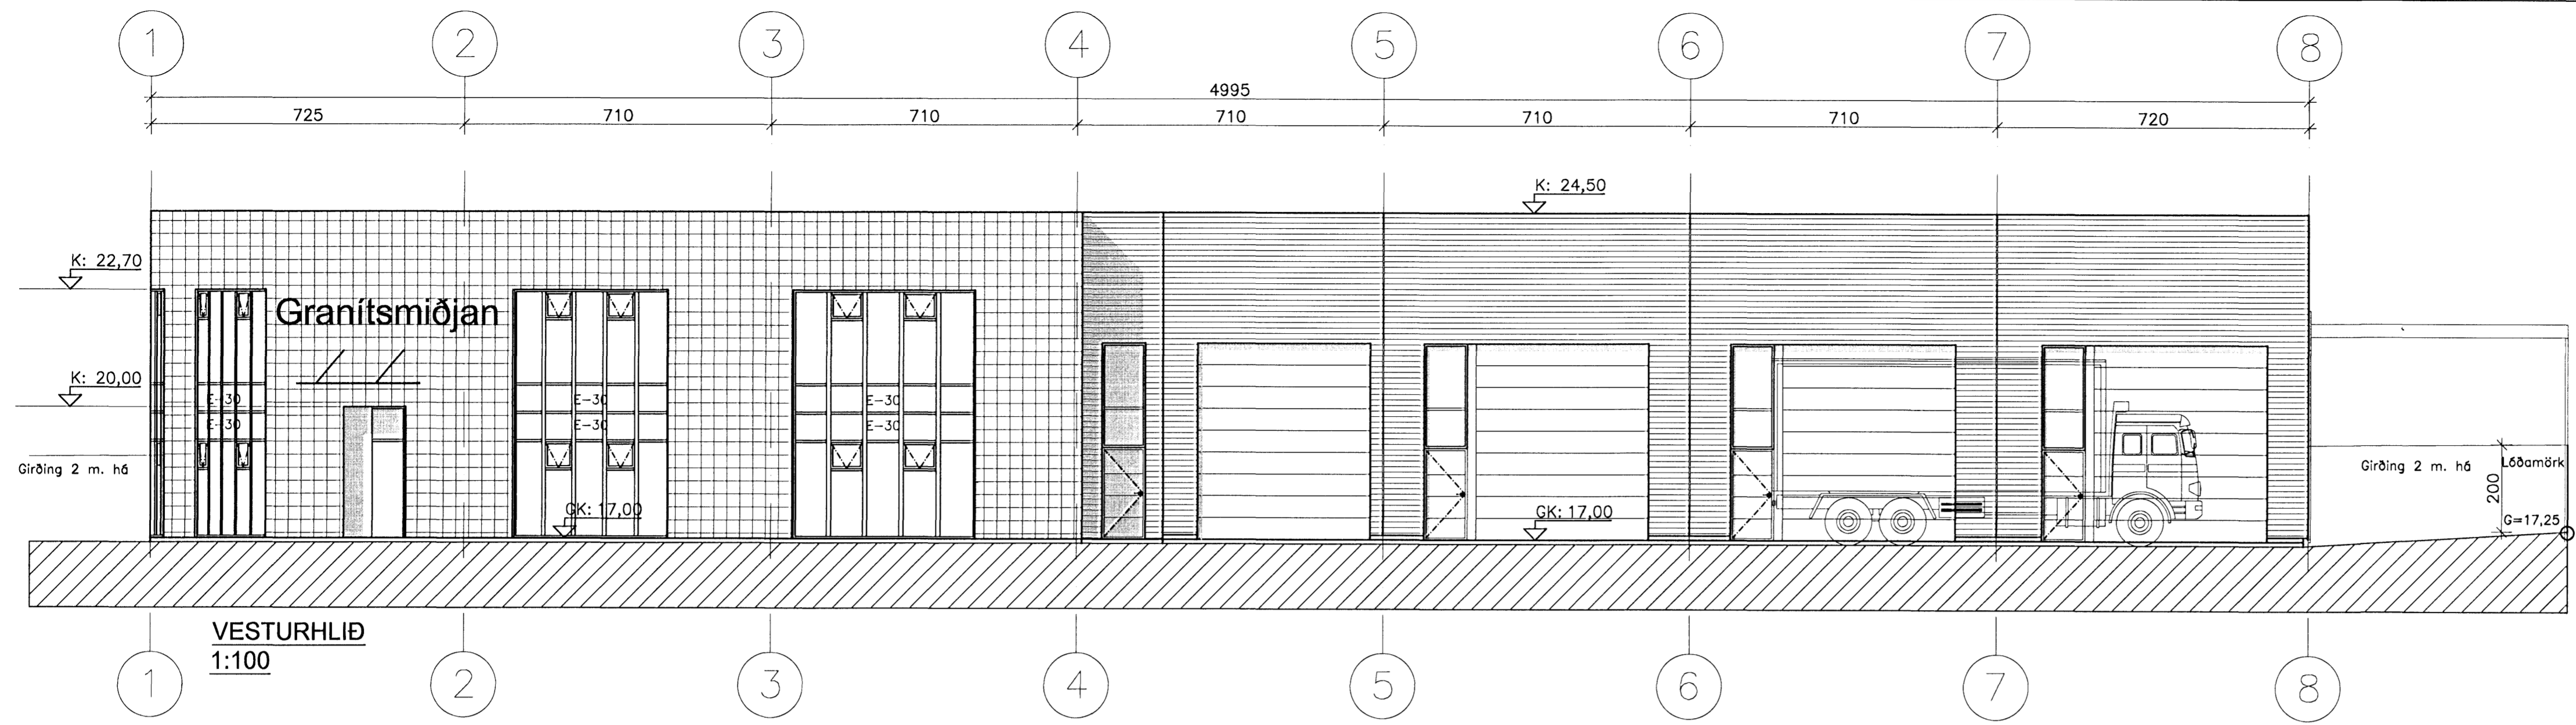

28.10.2010

Yfirfarið af brunngæðingum
 28.10.2010

BREYTT				
1) 29.05.07 Breyting innanhúss á vinnslusal og útliki, DK				
2) 27.10.10 Reyndarteikningar af húsinu DK				
HEIT TÆKNINGAR				
Selhella 3				
221, Hafnarfirði				
HEIT TÆKNINGAR				KVAÐI
ÚTLITSMYNDIR				1:100
FRÁMÁÐ	TÆKNI	REYKUR	BREYTINGAR	DAGI
DKK	DKK	1.097	00	23.11.2006
SAÐRÁÐG.	David Karlsson			TEKNI. NÚM.
				06
TEIKNISTOFAN H.R. ehf				
Húsbýggingar og ráðgjöf				
Davíð Karl Karlsson				
Byggingafræðingur BFI				
Sími & Fax: 517 3640				
GSM: 694 3029				
E-MAIL: dak@hrnet.is				
Nálfurás 2, 110 Reykjavík				
KT: 23126-2539				