

Byggingarreitur

Gerð fyrir tvö 660 ltr. sorpflát. Planlög undirgerðinu er malbikað


- Útlit sorpgerðis norður
- Útlit sorpgerðis suður (að hól)
- Útlit sorpgerðis í austur og vester

Grunnmynd 1. hæð M=1:100

Lóðarstærð 2580,7 m²
Nýtingarhlutfall 0.509

Öll lóðin utan gróðurbeltis við götu er malbikað

- Almennar skýringar eru á blaði 558-03 Breytingar:
- (a) Brunamótstaða burðargrindar og brunamótstaða veggis í miðju húsi breytt í E190
 - (b) 151104 Málsetningar, ýmsar skýringar
 - (c) 150205 Tengiklefi felldur út
 - (d) 050605 Tengiklefi (0121) settur í ein. 0105
 - (e) 130905 Einingarnúmer 0121 í tengiklefa
 - (f) 021105 Stigar og málsetningar. Reyndartekning
 - (g) 141105 Rafmagnstúflur færðar
 - (h) 15.5.08 Staðsetning rafanna, innréttingar og stigar í 101 og 105
 - (i) 150908 Lagfæringar á innveggjum á snyrtingum
 - (j) 240908 Breyting á sorpgerð og malbik á plani.
 - (k) 23.12.10 Breytingar eftir athugasemdir í lokaúttekt

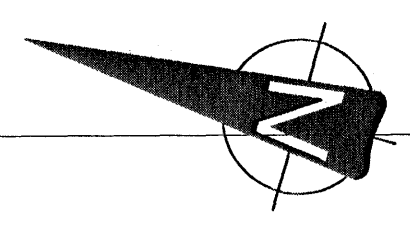

Gangstétt

Steinhella

Verk. 558-03 Steinhella 8, Hafnarfirði

Teikning: Grunnmynd milligöfs.
Mál: 1:100
Dags: 121004 031104 (a) 151104 (b) 051204 (c) 141204 (d) 140805 (e) 021105 (f) 15.5.06 (g) 150908 (i) 240908 (j) 23.12.2010 (k)

Guðmundur Gunnarsson
byggingaverkfræðingur
Langagerði 15
108 Reykjavík
sími/fax 5888786
GSM 897 8786
kt. 010754-5939
nefang noinol@simnet.is