

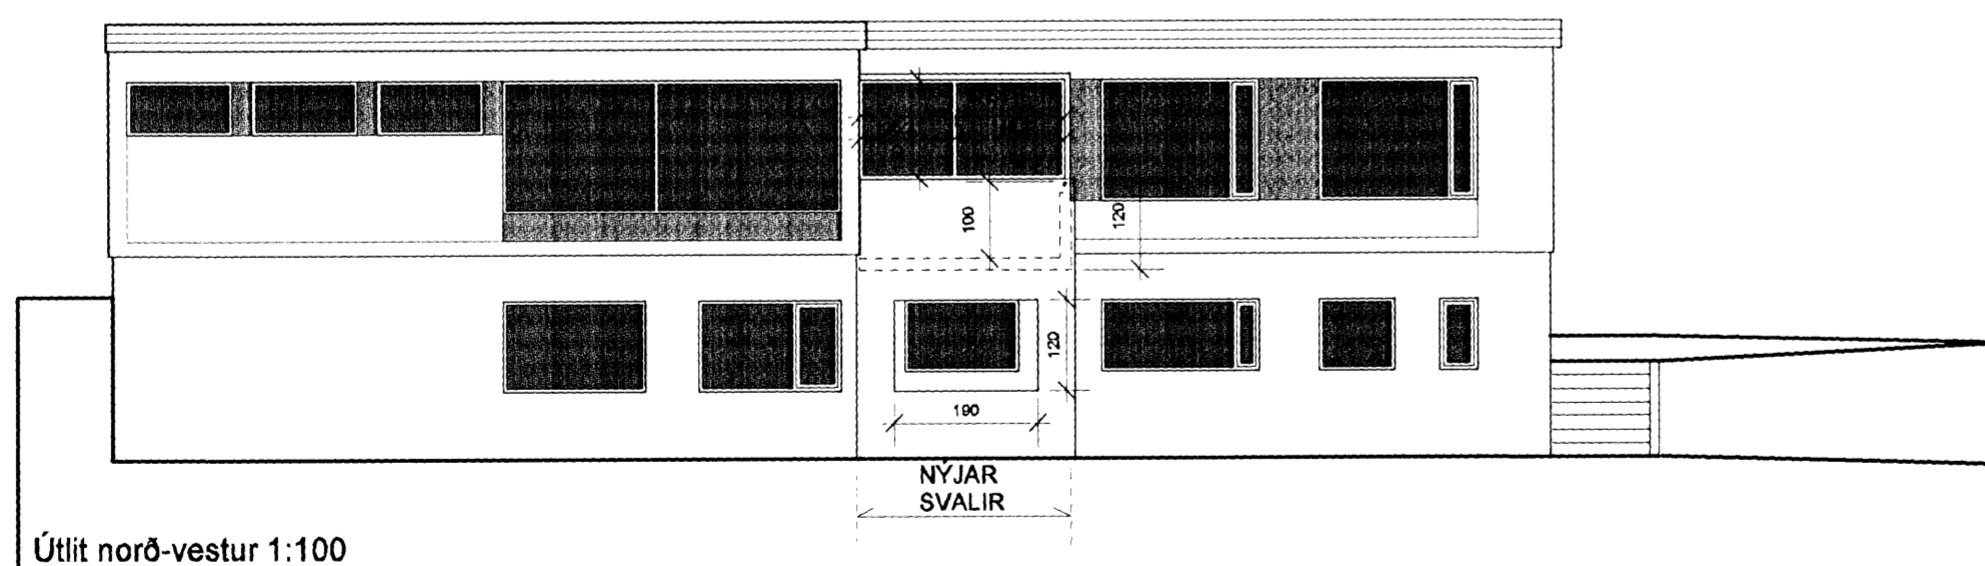


GRUNNMYND 1:100

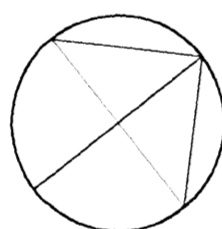

Útlit norð-vestur 1:100

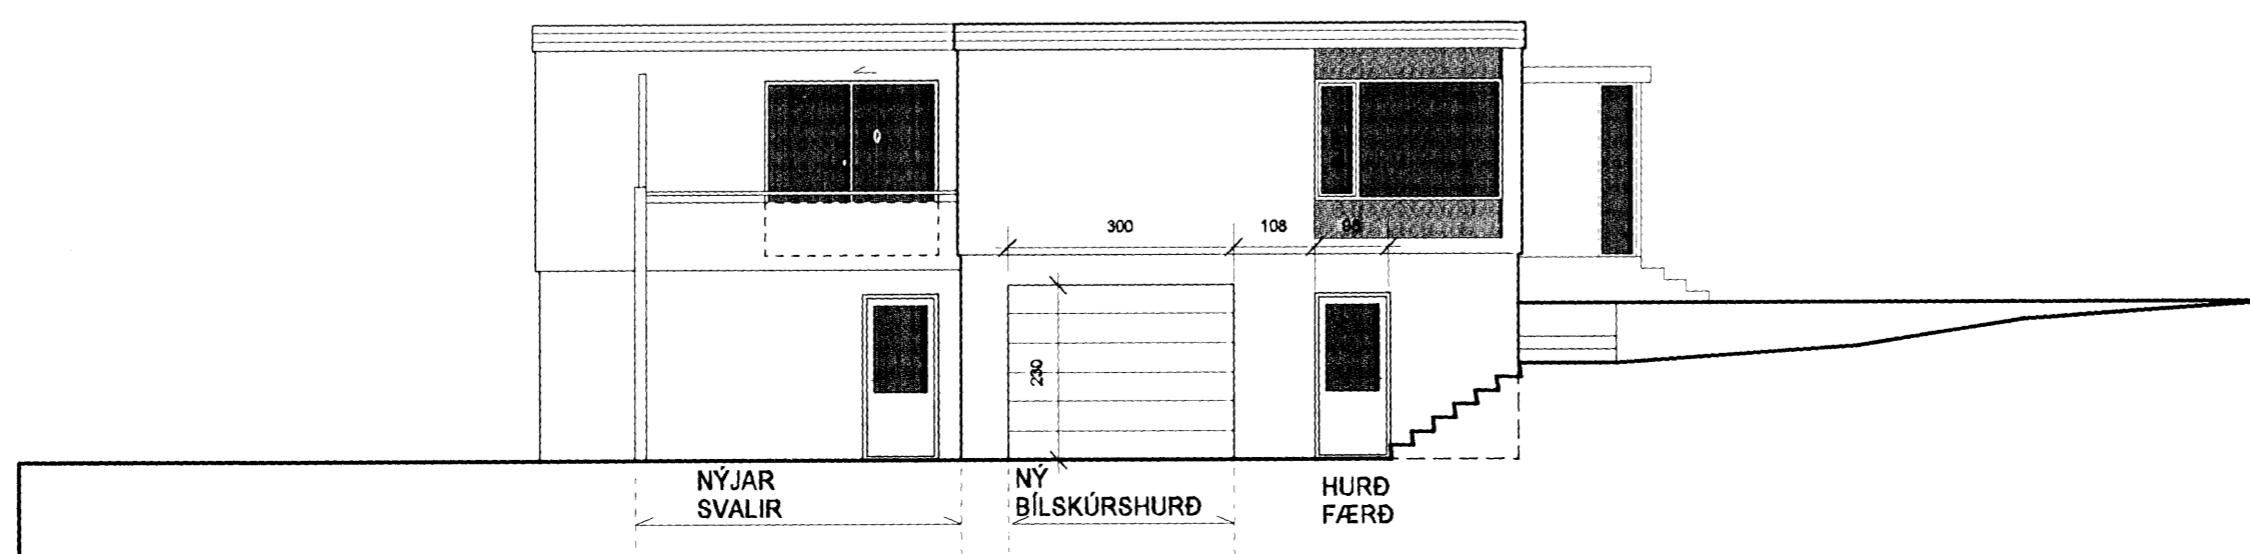

NYJAR SVALIR

NY BÍLSKÚRSHURÐ

HURÐ FÆRÐ

BREYTINGAR NR.	DAGS	BREYTING
1	28.09.10	GLUGGUM OG SVÓLUM BR, LÓÐAM. LEIÐR. OFL.
2	16.11.10	STÖÐV. UNDIR SVÓLUM, BÍLSK. HURÐ STÆKKUD.
3	18.11.10	NÚMARI BÆTT VIÐ UNDIR SVALIR

GUNNLAUGUR JÓNASSON

ARKITEKT

KT: 090462 2299

HÁVALLAGÖTU 38,

SÍMI 824 4555

101 REYKJAVÍK

NETFANG gj@hive.is

SAMPYKKT

VERK

Móabaráð 32, svalir og bílskúr

UNNIÐ FYRIR

Guðlaug Jónasson

TEIKNING

Kjallari og útlit

KVARÐI
1:100

DAGS.
16.08.10

TEIKNAD AF
G.J.

TEIKNING NR.
100402