

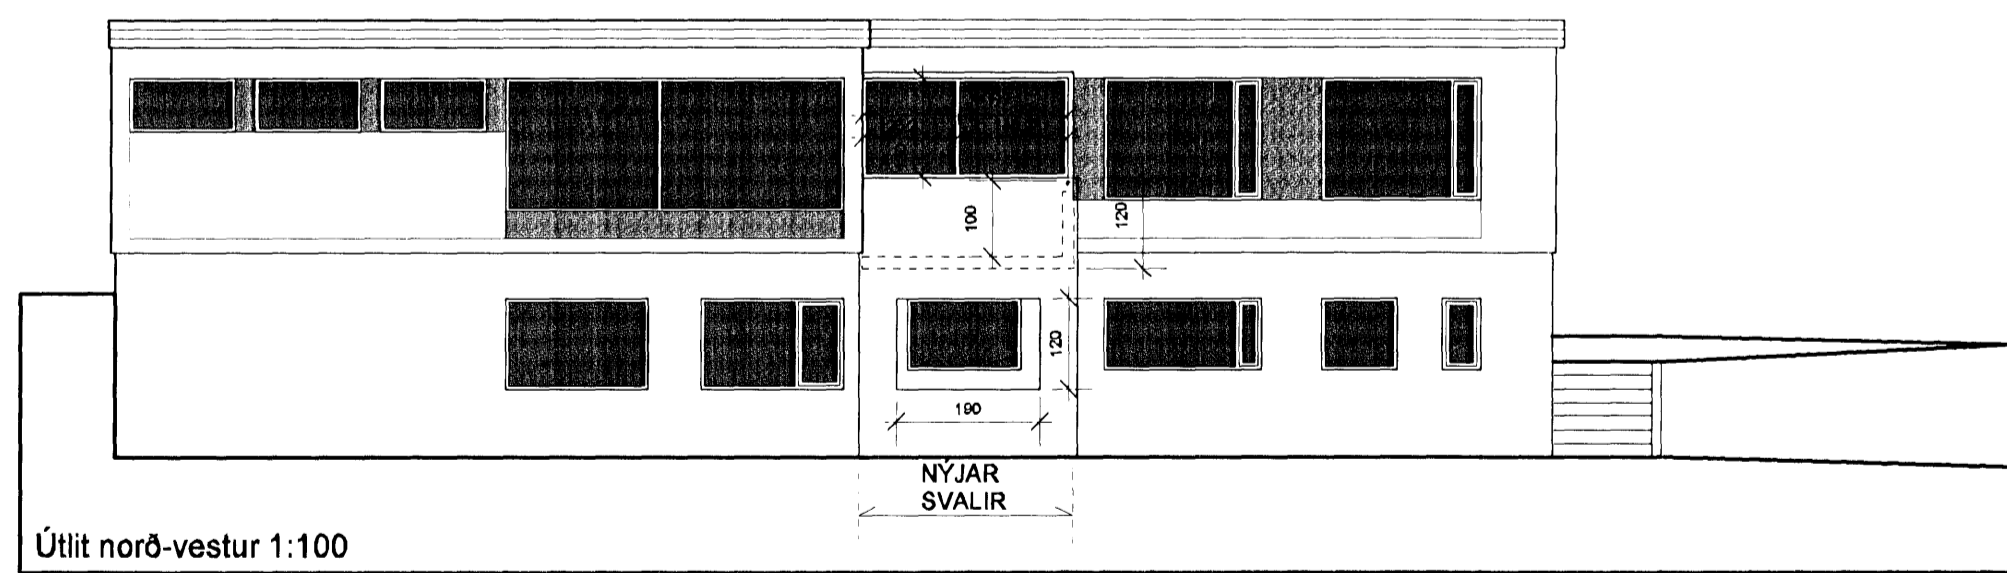


GRUNNMYND 1:100

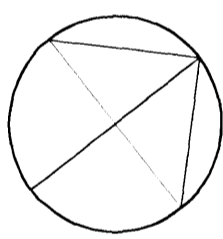


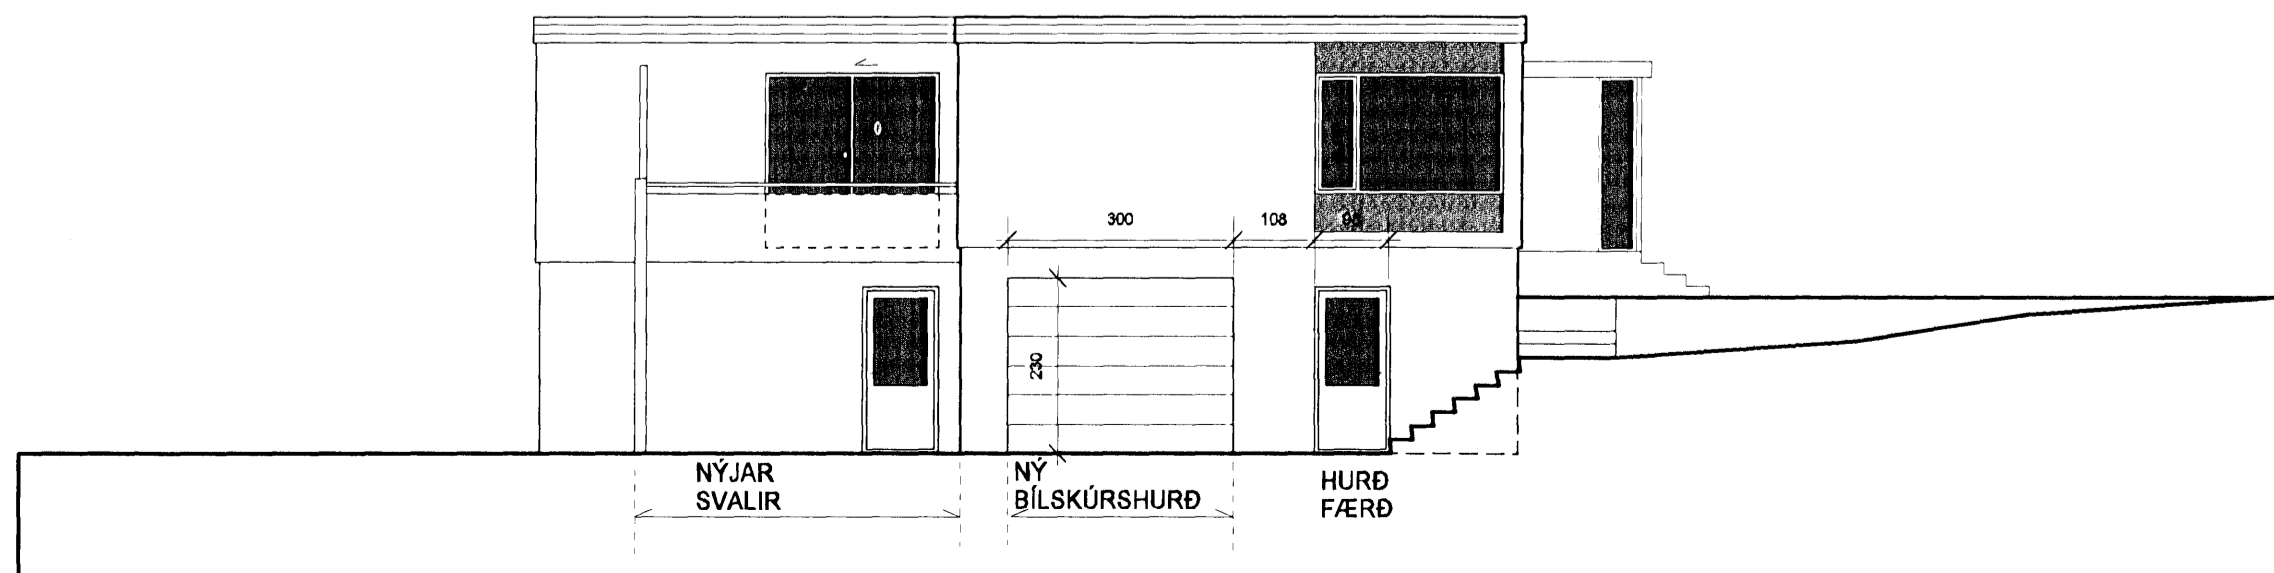

Sainþykkt þann
24 NOV 2010
 F.h. Sigurður Steinar Jónsson

BREYTINGAR NR.	DAGS.	BREYTING
1	28.09.10	GLUGGUM OG SVÖLUM BR, LÓDAM. LEIÐR. OFL.
2	16.11.10	STÖÐV. UNDIR SVÖLUM, BÍLSK. HURÐ STÆKKUÐ
3	18.11.10	NÚMERI BÆTT VIÐ UNDIR SVALIR

GUNNLAUGUR JÓNASSON

ARKITEKT KT: 090462 2299
 HÁVALLAGÖTU 38, SÍMI 824 4555
 101 REYKJAVÍK NETFANG gj@hive.is

SAMÞYKKT
 VERK Móabaráð 32, svalir og bílskúr
 UNNIÐ FYRIR Guðlaug Jónasson
 TEIKNING Kjallari og útlit

KVARÐI 1:100
 DAGS. 16.08.10
 TEIKNAD AF G.J. TEIKNING NR. 100402

Gunnar P. Kristinsson arkitekt, 260665 3679