




GN

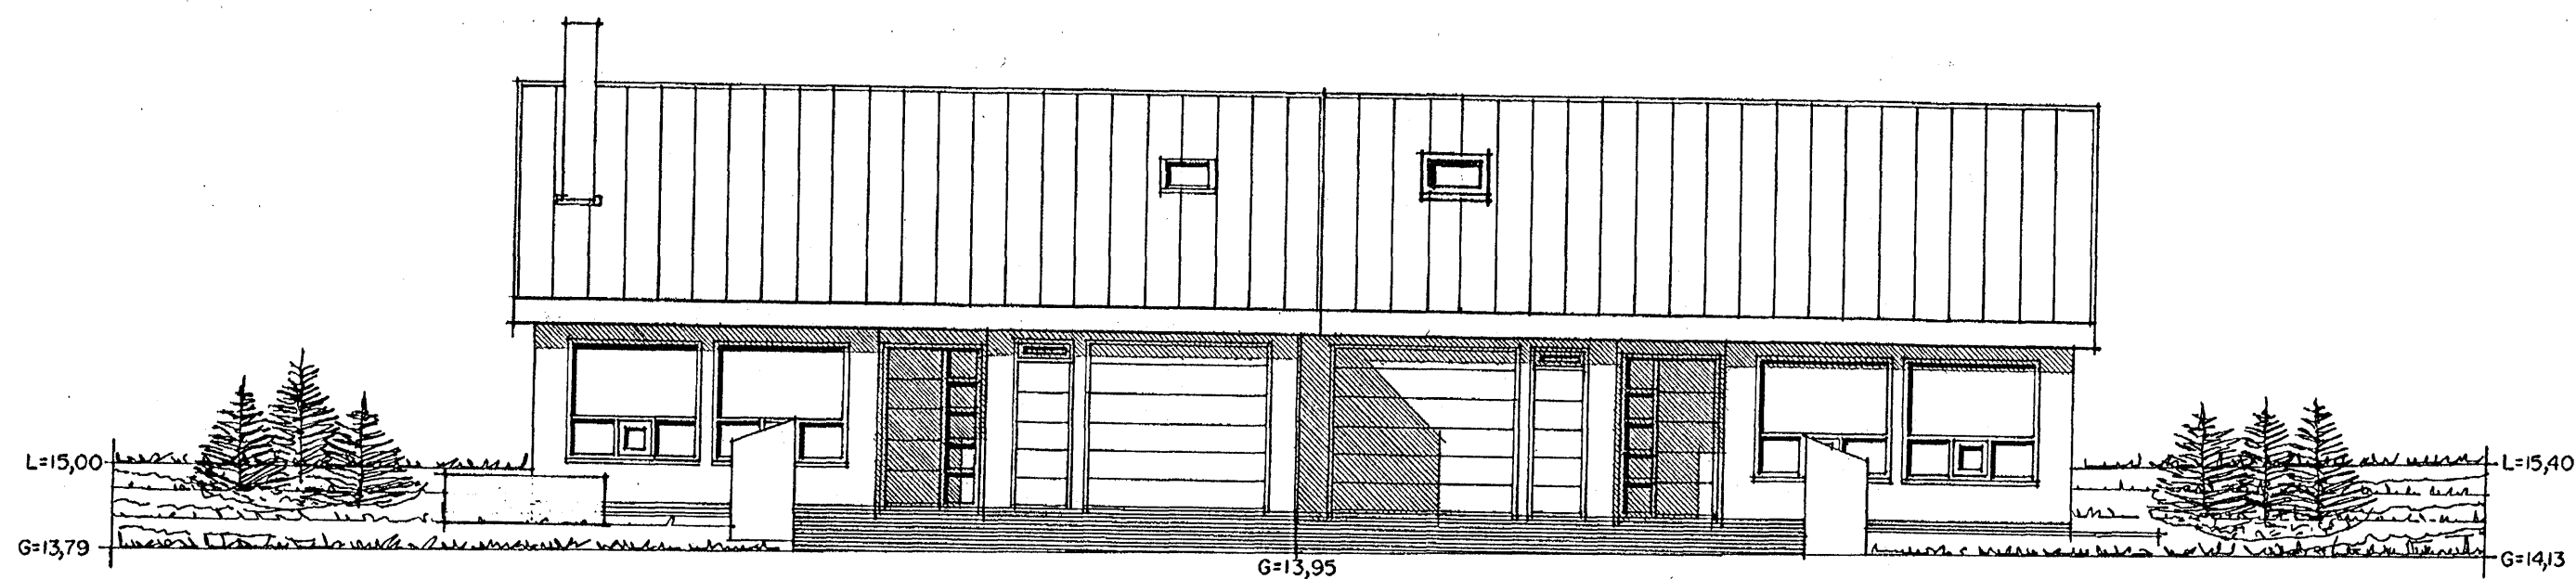


ÚTLIT SUÐUR MKV. 1:100.

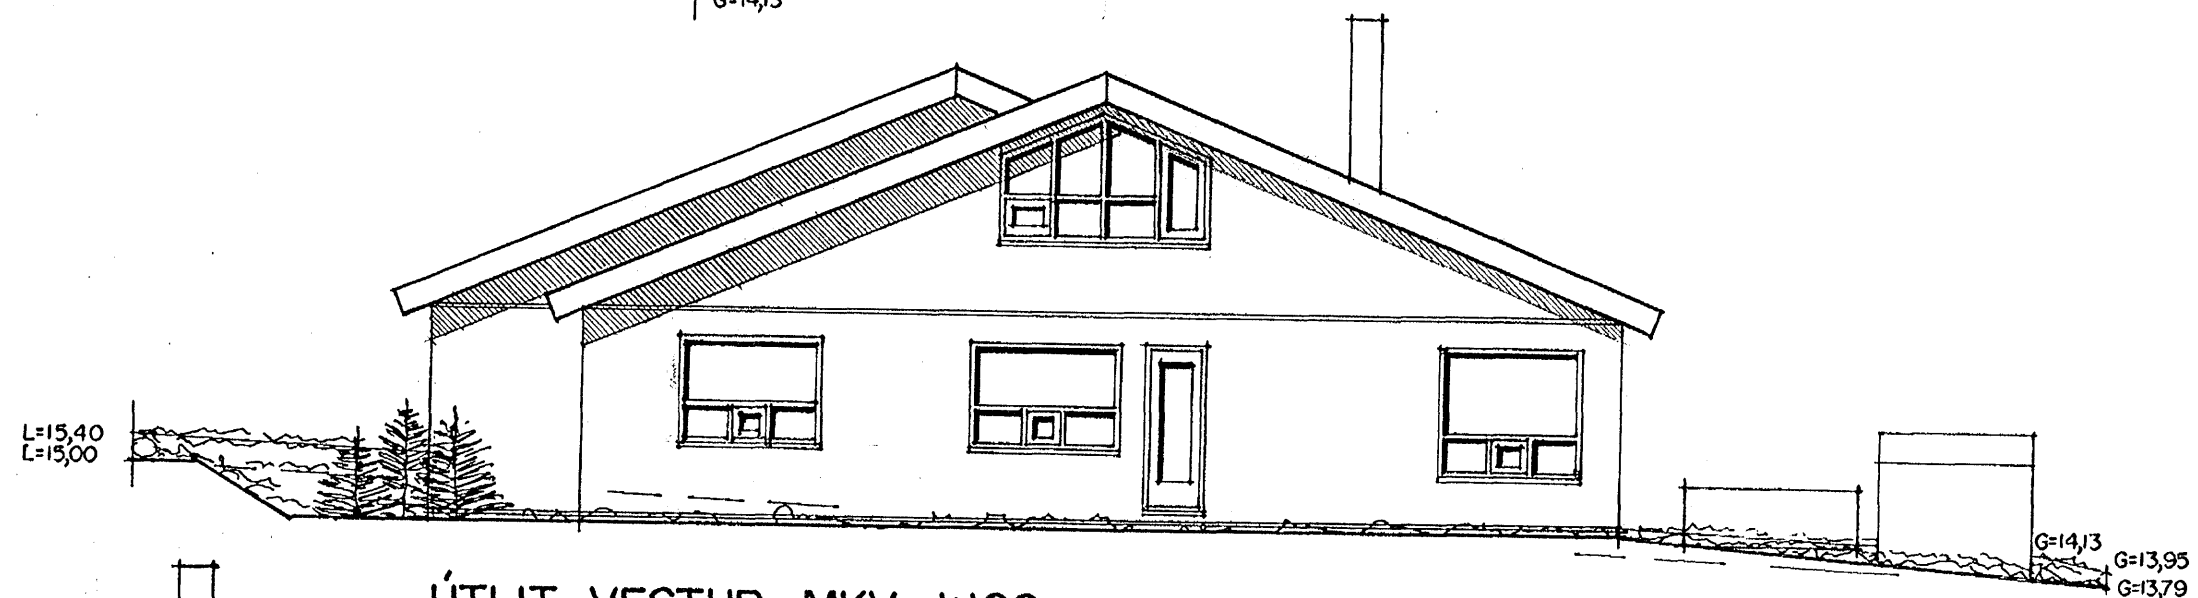

ÚTLIT VESTUR MKV. 1:100.

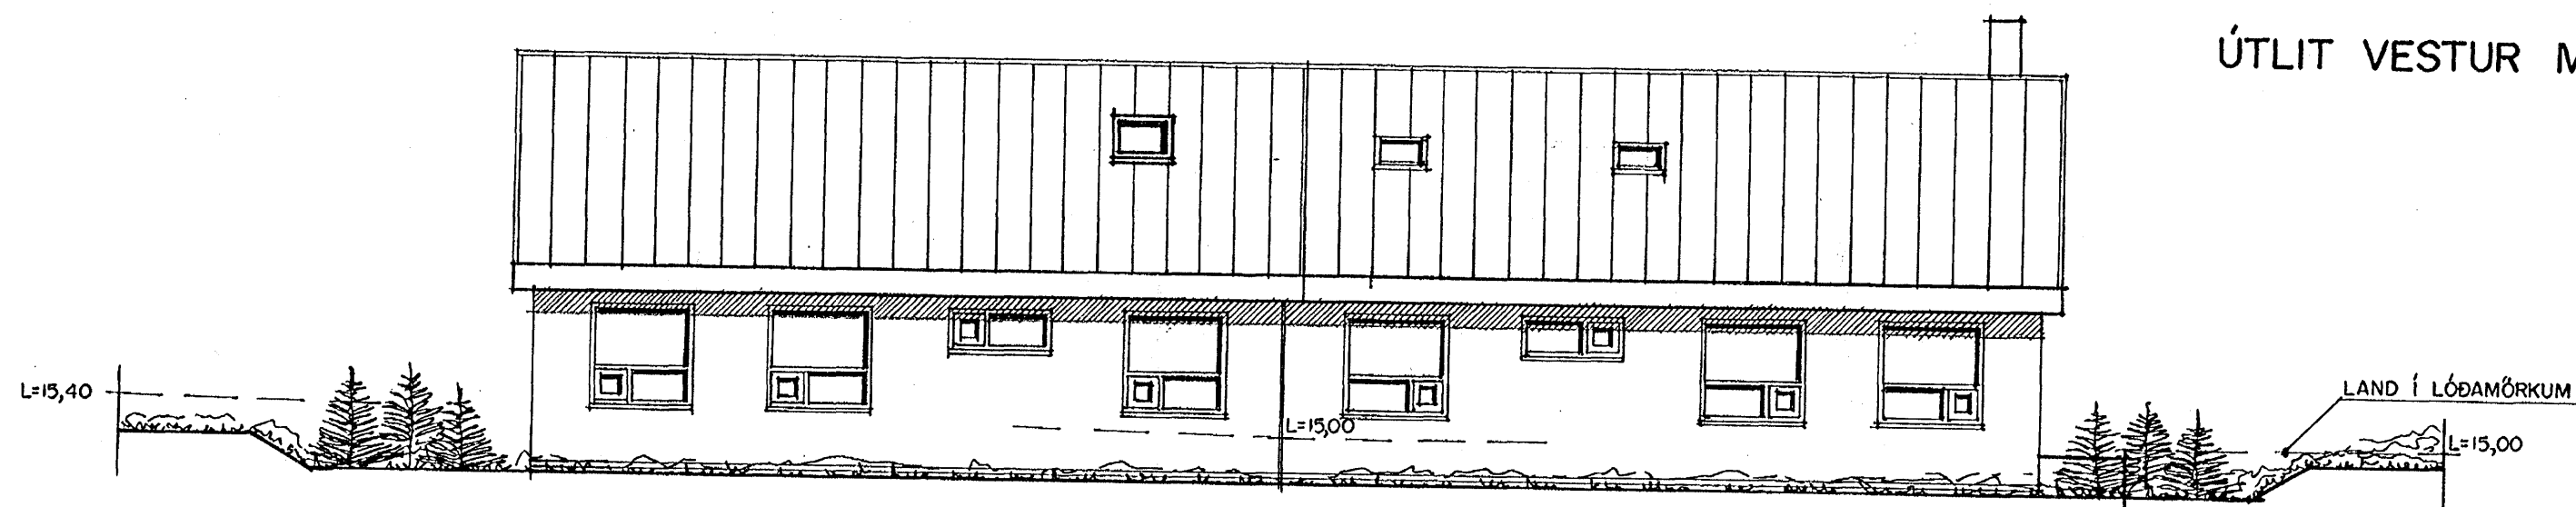

ÚTLIT NORÐUR MKV. 1:100.

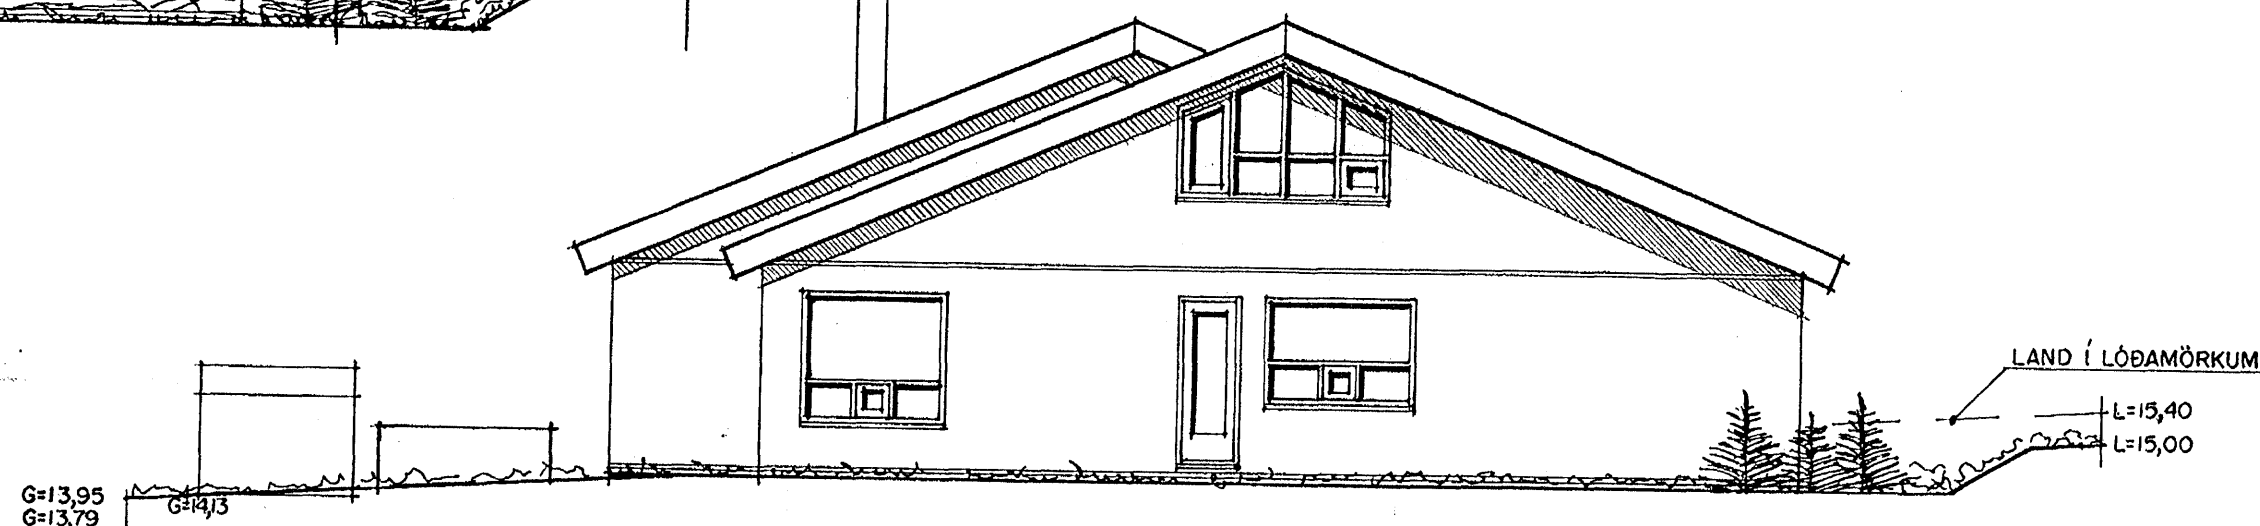

ÚTLIT AUSTUR MKV. 1:100.

Hamrabýggð 3 og 5 Hafnarfirði.	
Sigurður Þorvarðarson byggingafræðingur bfi. Teiknistofan Strandgötu 11 220 Hafnarfirði. (Kt. 141250-4189) Sími 5651510. fax. 5651299. Netfang: teiknistofan@islandia.is	
Skýringar:	Aðaluppdráttur.
Teikning:	Útlitsmyndir
Mælikvarði:	1 : 100.
Undirskrift:	<i>22/11 2010</i>
Blað nr:	4 / 4 . Dagssetning. 3.3.1999.
Breytt:	GLÜGGUM BREYTT Í JÚNÍ 1999. INNRA SKIPULAGI I OG 2 HÆÐAR BREYTT. GLÜGGI SETTUR Á ELDHÚS, SKORSTEINNOG POTTUR TEIKNABÚRAHÚS NR3. 23.05.2000. 2. STK ÞAKGLÜGGAR TEIKNABÍR Á HÚS NR 5 DAGS 19.11.2010