




Samþykkt þann

24 NOV 2010

Byggingafulltrúginn í Hafnarfirði
F.h. Sigurður Steinar Jónsson

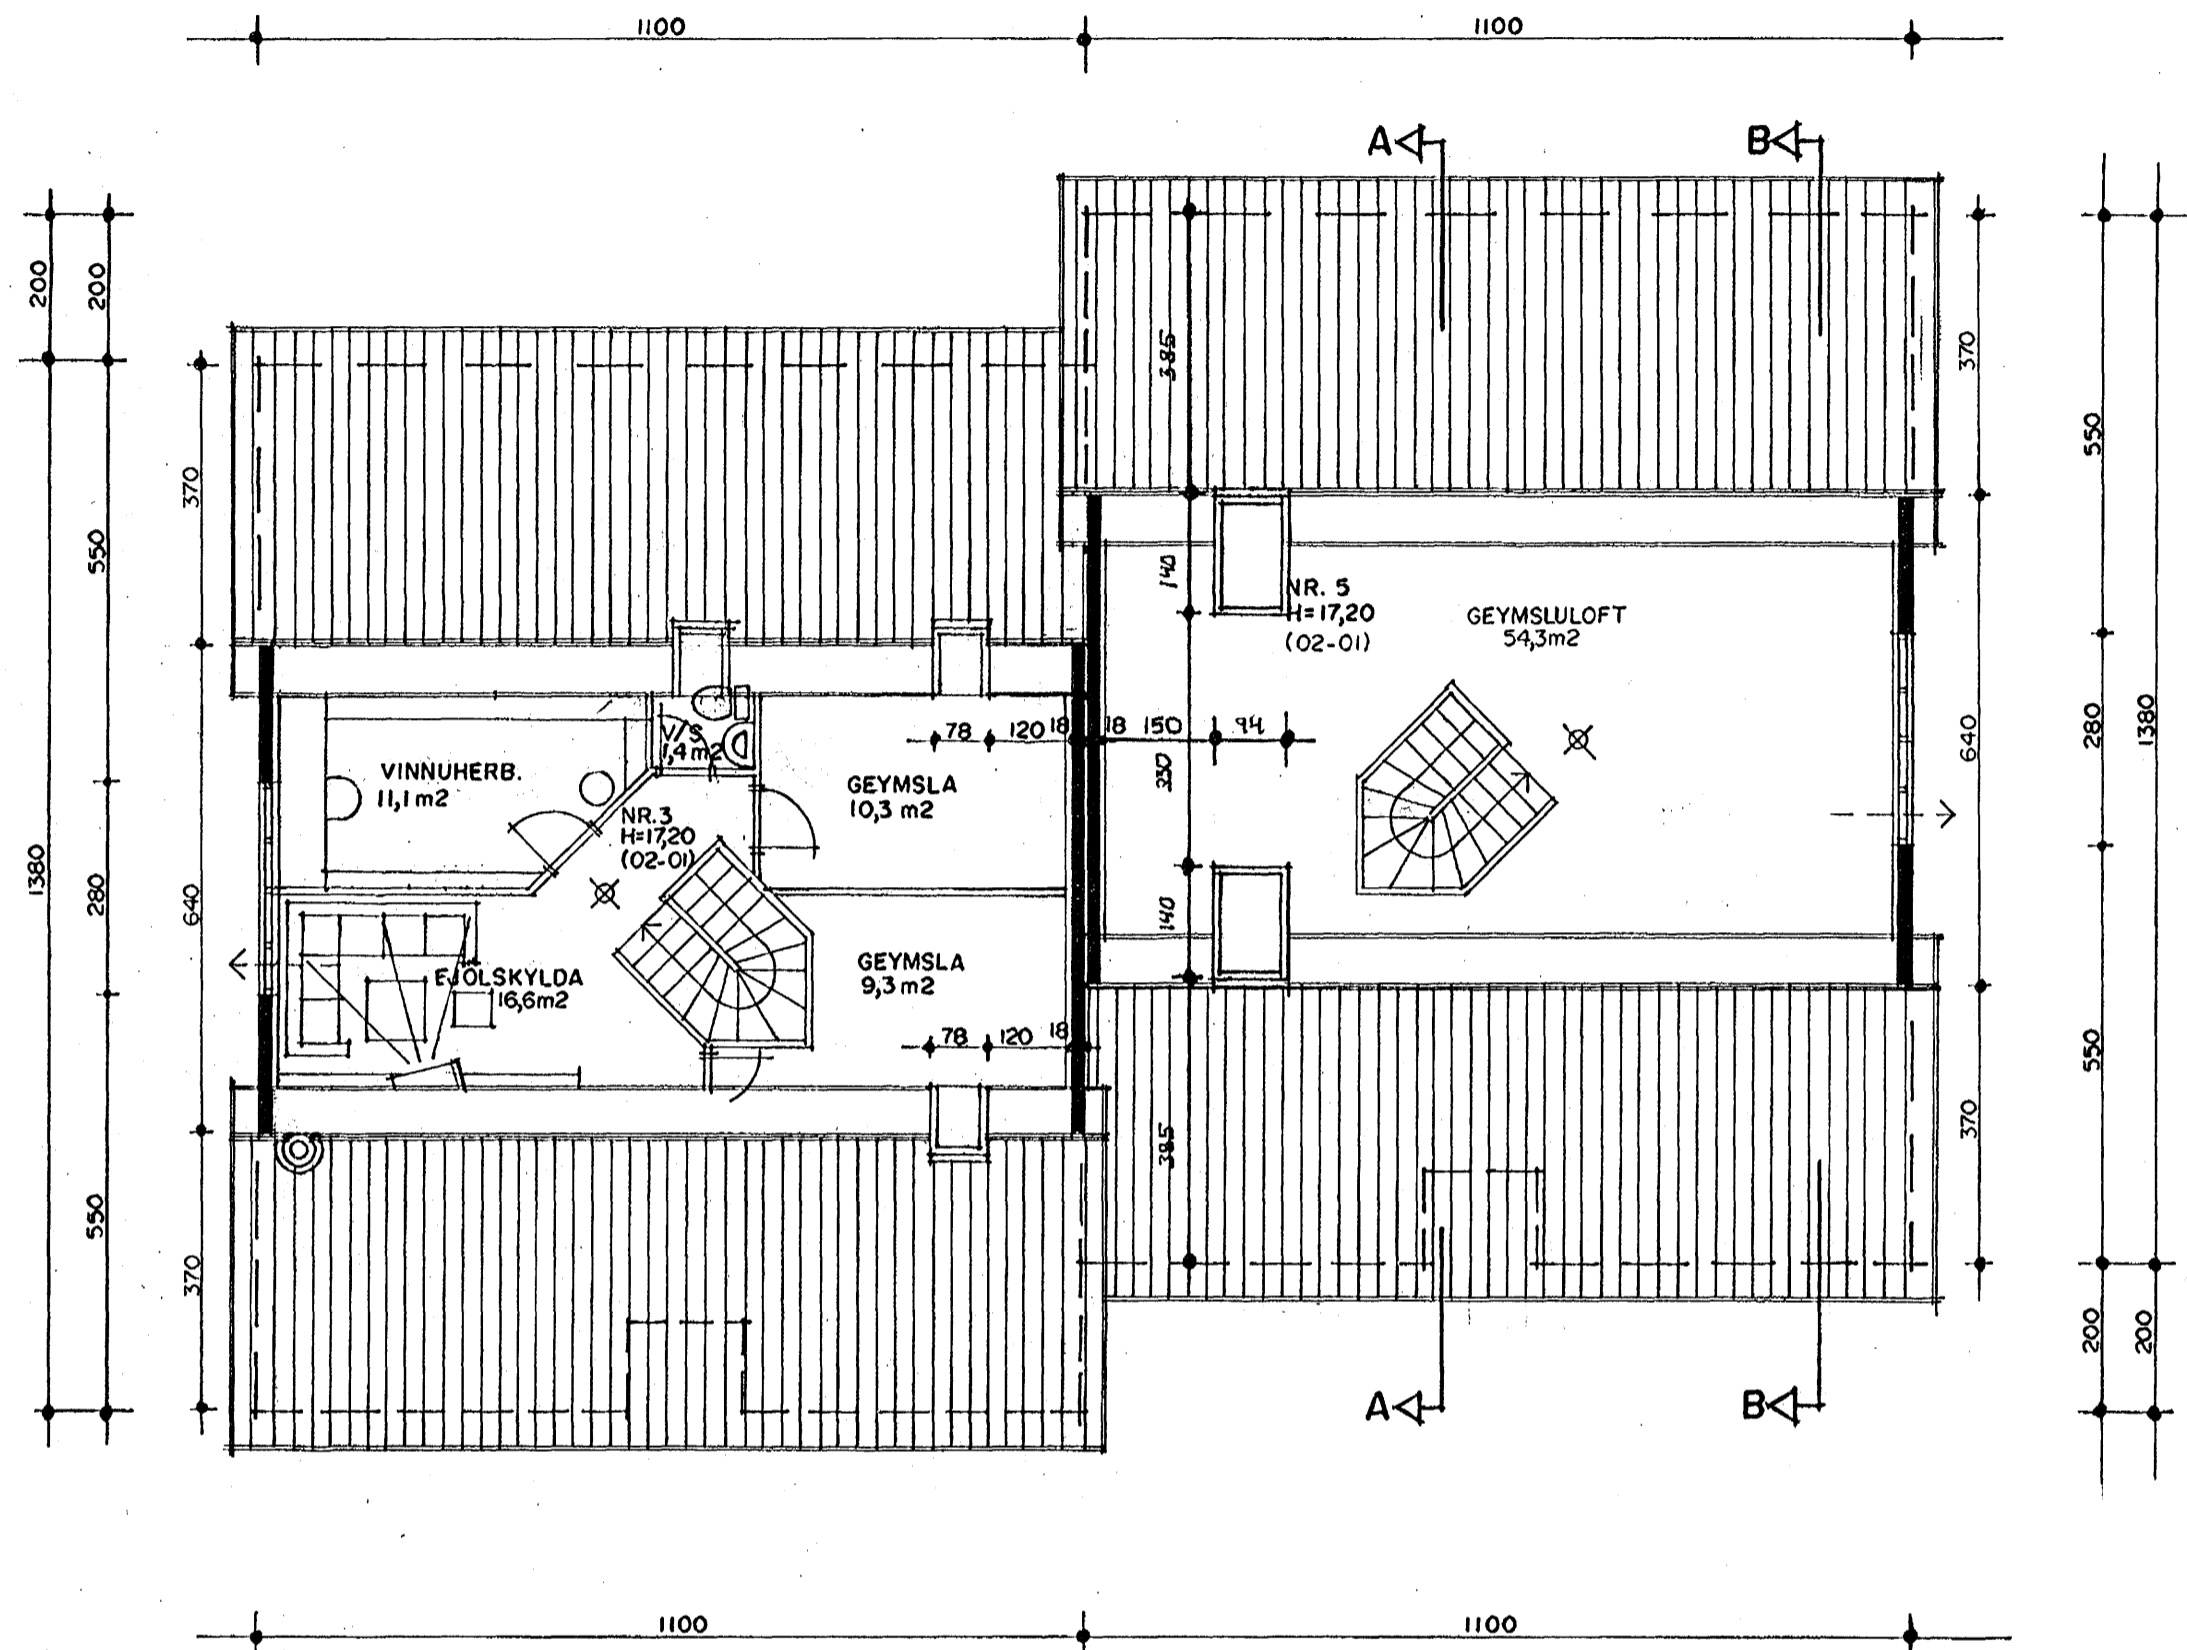

GRUNNMYND 2 HÆÐ MKV. 1:100.

HAMRABYGGÐ 3 OG 5 HAFNARFIRÐI	
Sigurður Þorvarðarson byggingafræðingur bfl. Teiknistofan Strandgötu 11 220 Hafnarfirði. (Kt. 141250-4189) Sími 5651510. fax. 5651299. Netfang: teiknistofan@islandia.is	
Skýringar:	Aðaluppdráttur.
Teikning:	Grunnmynd 2 hæð.
Mælikvarði:	1:100
Undirskrift:	<i>27/11/2010 Gjh</i>
Blað nr:	2 / 4 Dagssetning. 14.06.1999.
Breytt:	INNRA SKIPULAGI 1 OG 2 HÆÐAR BREYTT, GLUGGI SETTUR Á ELDHÚS, SKORSTEINNOG POTTUR TEIKNADUR Á HÚS NR. 3. 23.05.2000. ÞAKGLUGGAR TEIKNADIR. 2 STK ÞAKGLUGGAR TEIKNADIR Á HÚS NR. 5. DAGS 19.11.2010.