




Úr Gildi

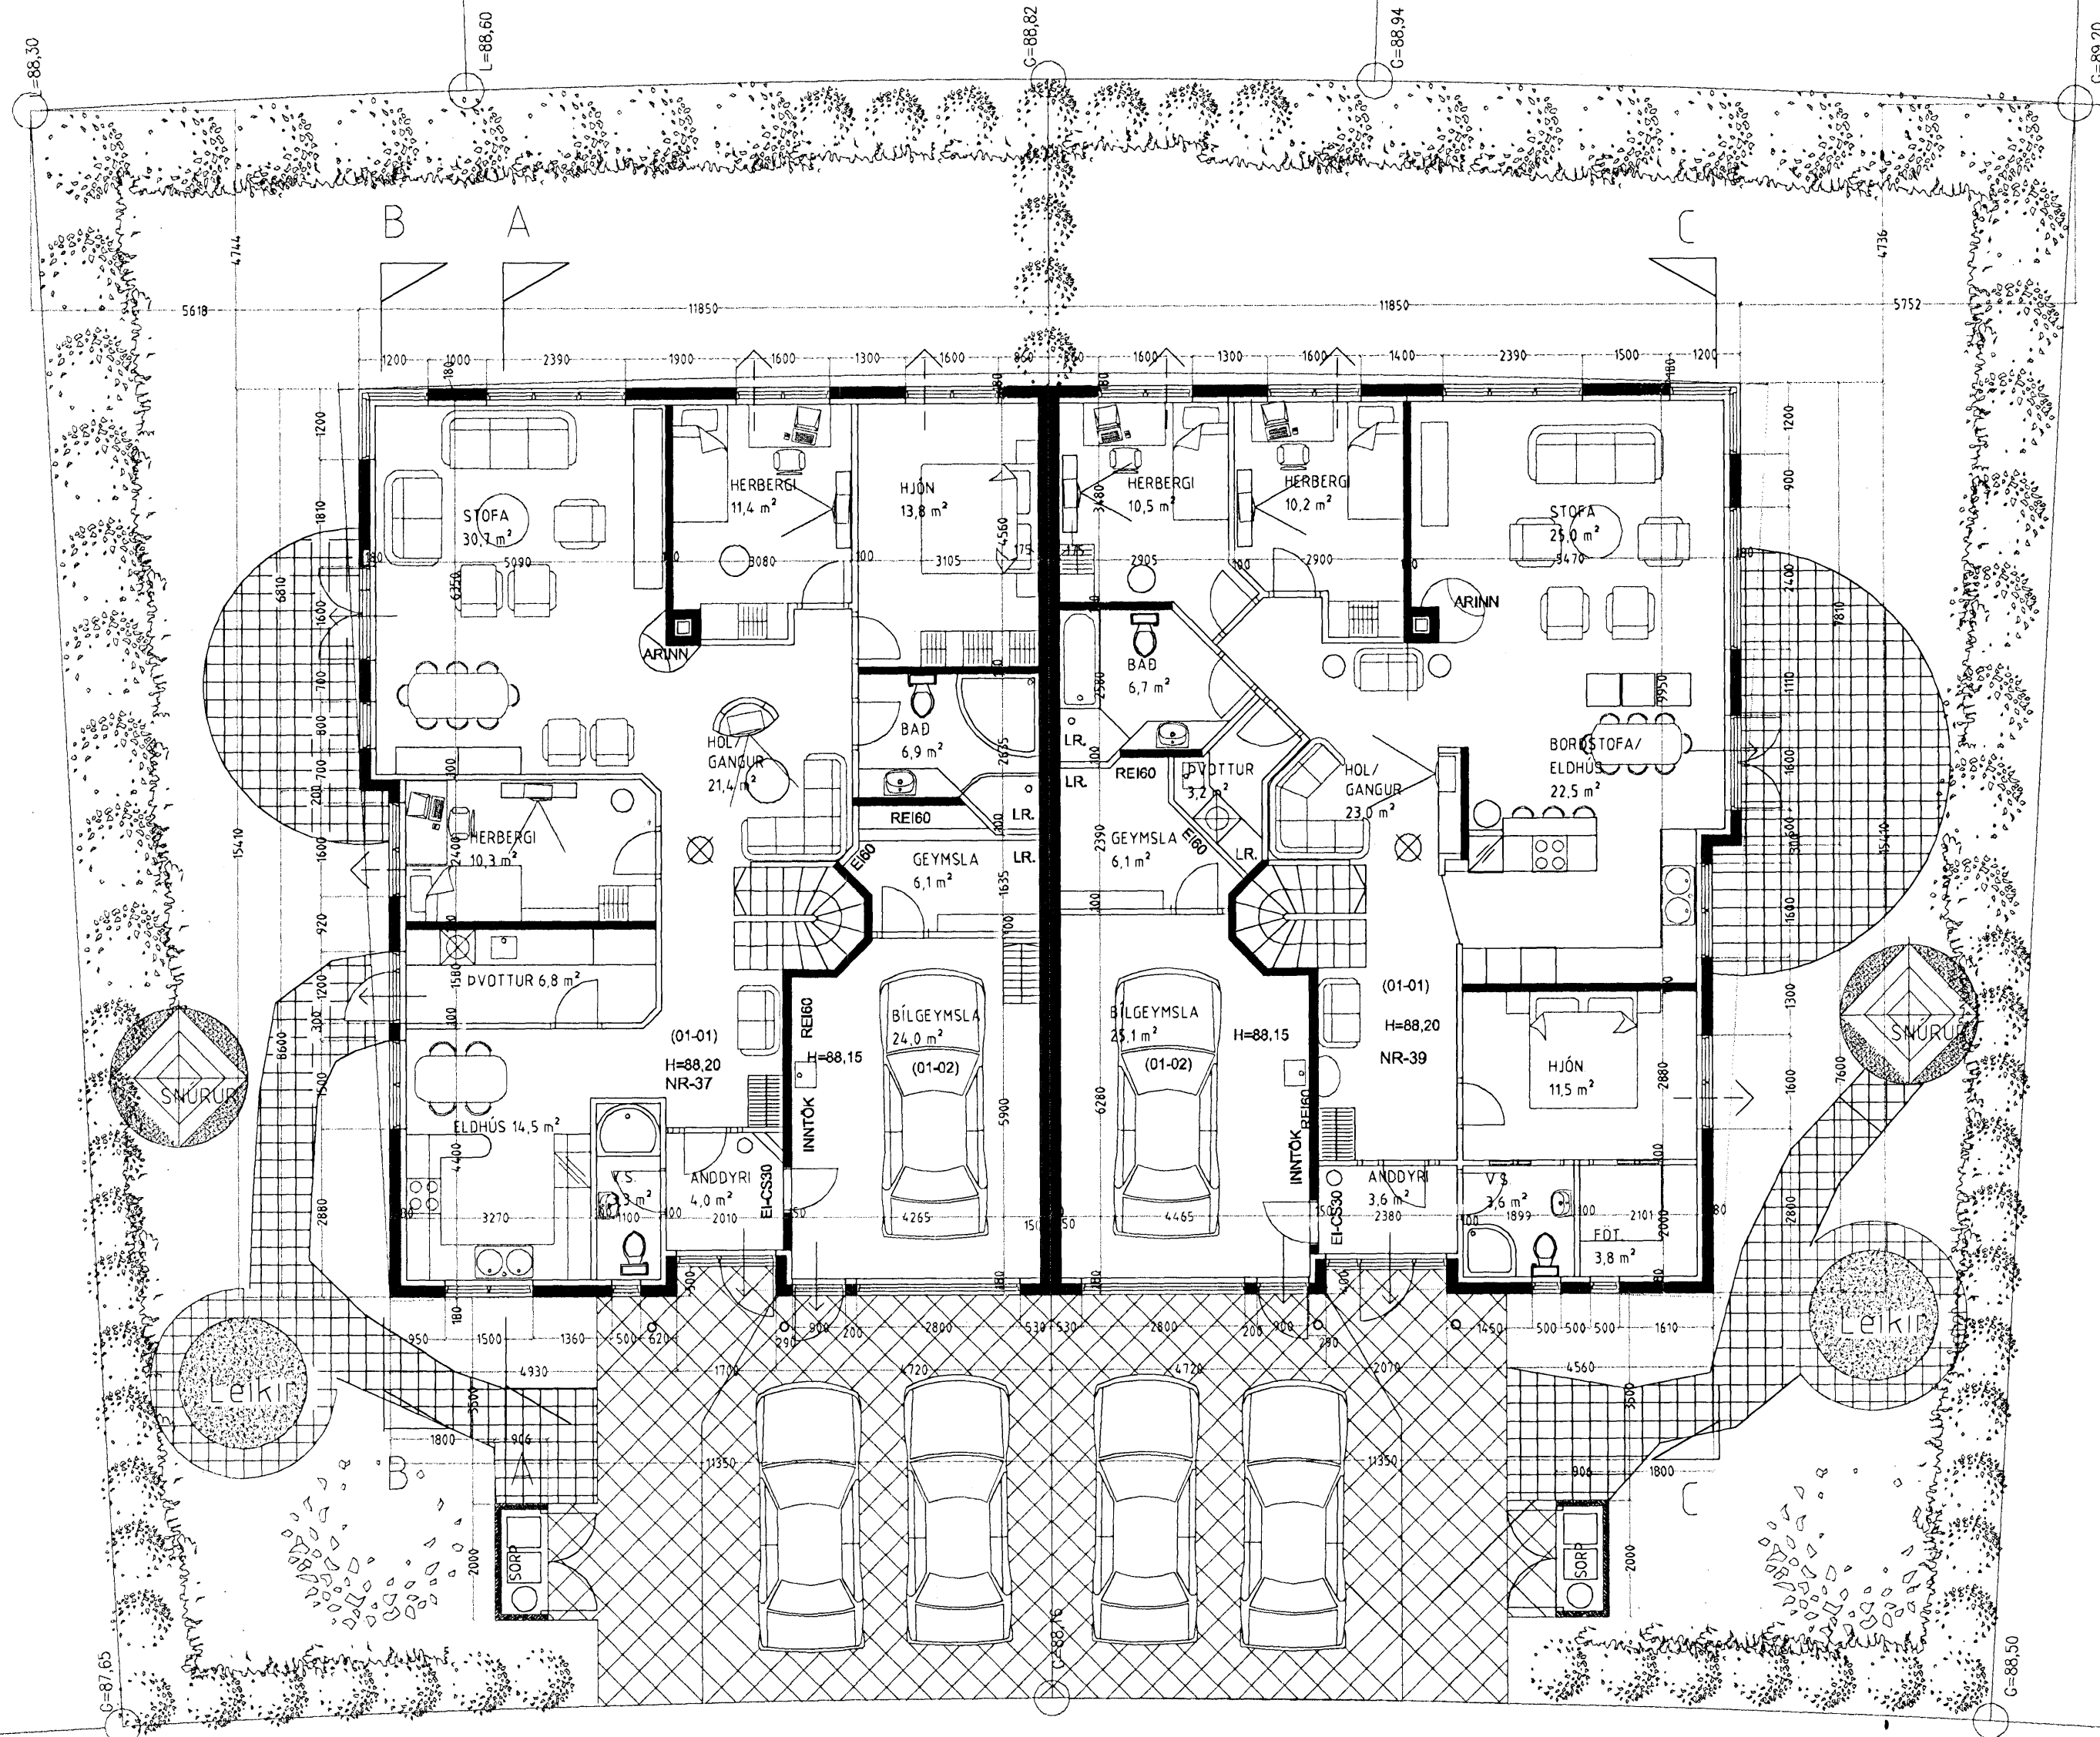

GRUNNMYND 1. HÆÐ. MKV. 1:100

ÞRASTARÁS 37 OG 39 HAFNARFIRÐI.

Sigrður Þorvarðarson byggingafræðingur bfl.  
Teiknistofan Strandgötu 11 220 Hafnarfirði.  
STH. Teiknistofan ehf. kt. 510298-2769. kt. aðalhönnuðar: 141250-4189.  
Sími: 5651510. Netfang: teiknistofan@islandia.is

Skýringar	Aðaluppdráttur.
Teikning	Grunnmynd 1 hæð
Mælikvæði	1 : 100
Undirskrift:	<i>15/12 10 Sigr</i>
Blað nr: 1 / 5	Dagsetning: 2 nóvember 2010
Breytt:	Settur kvlistur á pakhæð/ ríshæð í ágúst 2001
	Reyndarteikning gerð í nóv. 2010. Stg. Þ: