


GRUNNMÝND 2. HÆÐ MK.V. 1:100  
**Úr Gildi**

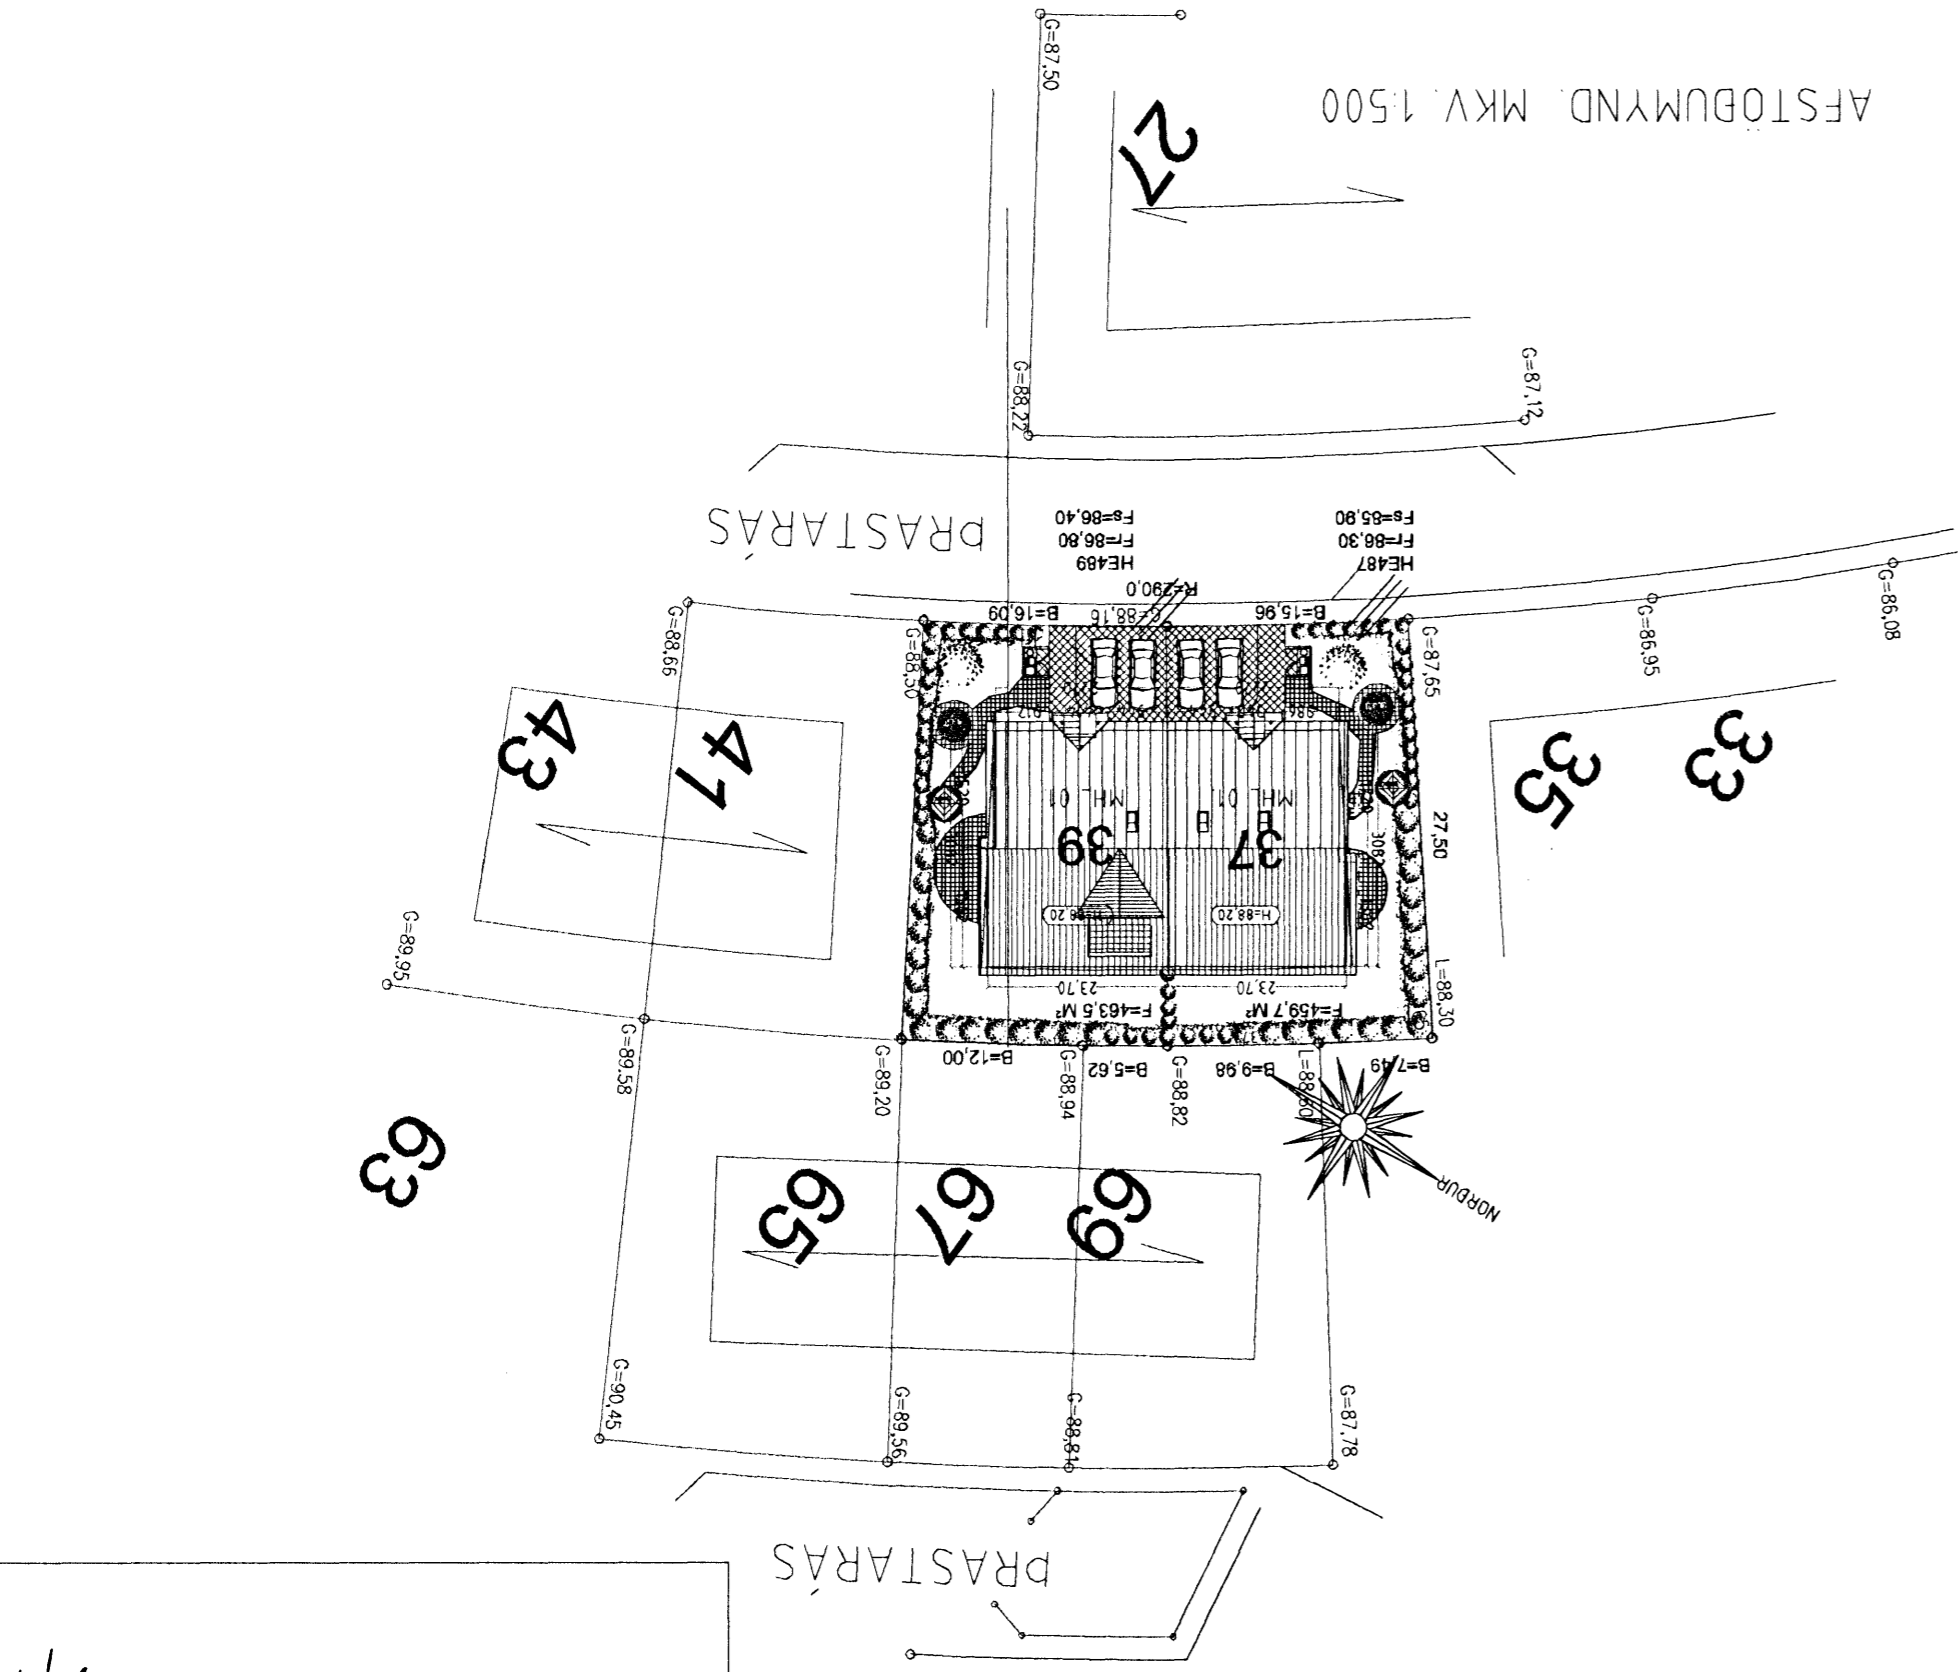

**PRASTARÁS 37 OG 39 HAFNARFIRDI.**

Sigurbur Þorvarðarson byggingafræðingur bfl.  
 Teiknistofan Strandgötu 11 220 Hafnarfirði.  
 STH. Teiknistofan ehf. kt. 510298-2769. kt. aðalhönnuðar: 141250-4189.  
 Sími: 5651510. Netfang: teiknistofan@islandia.is

Skýringar	Aðaluppdráttur.
Teikning	Grunnmýnd 2 hæð og afstöðumýnd
Mælikvæði:	1 : 100
Undirskrift:	<i>[Signature]</i>
Blað nr:	2 / 5
Dagsetning:	2 nóvember 2000
Breytt:	Setur kvstur á þeknað/ ríshæð í ágúst 2001
	Reyndartekning gerð í nóv. 2010. Síð. þ:

Samþykkt þann  
 15 DEC 2010  
 Byggingarástæðingur bfl. og stj.  
 Efn. Sigurbur Þorvarðarson