


ÞRASTARÁS 37 OG 39 HAFNARFIRÐI.

Samþykkt þann

22 DEC 2010

Byggingafræðingur  
Fr. Sigurðsson

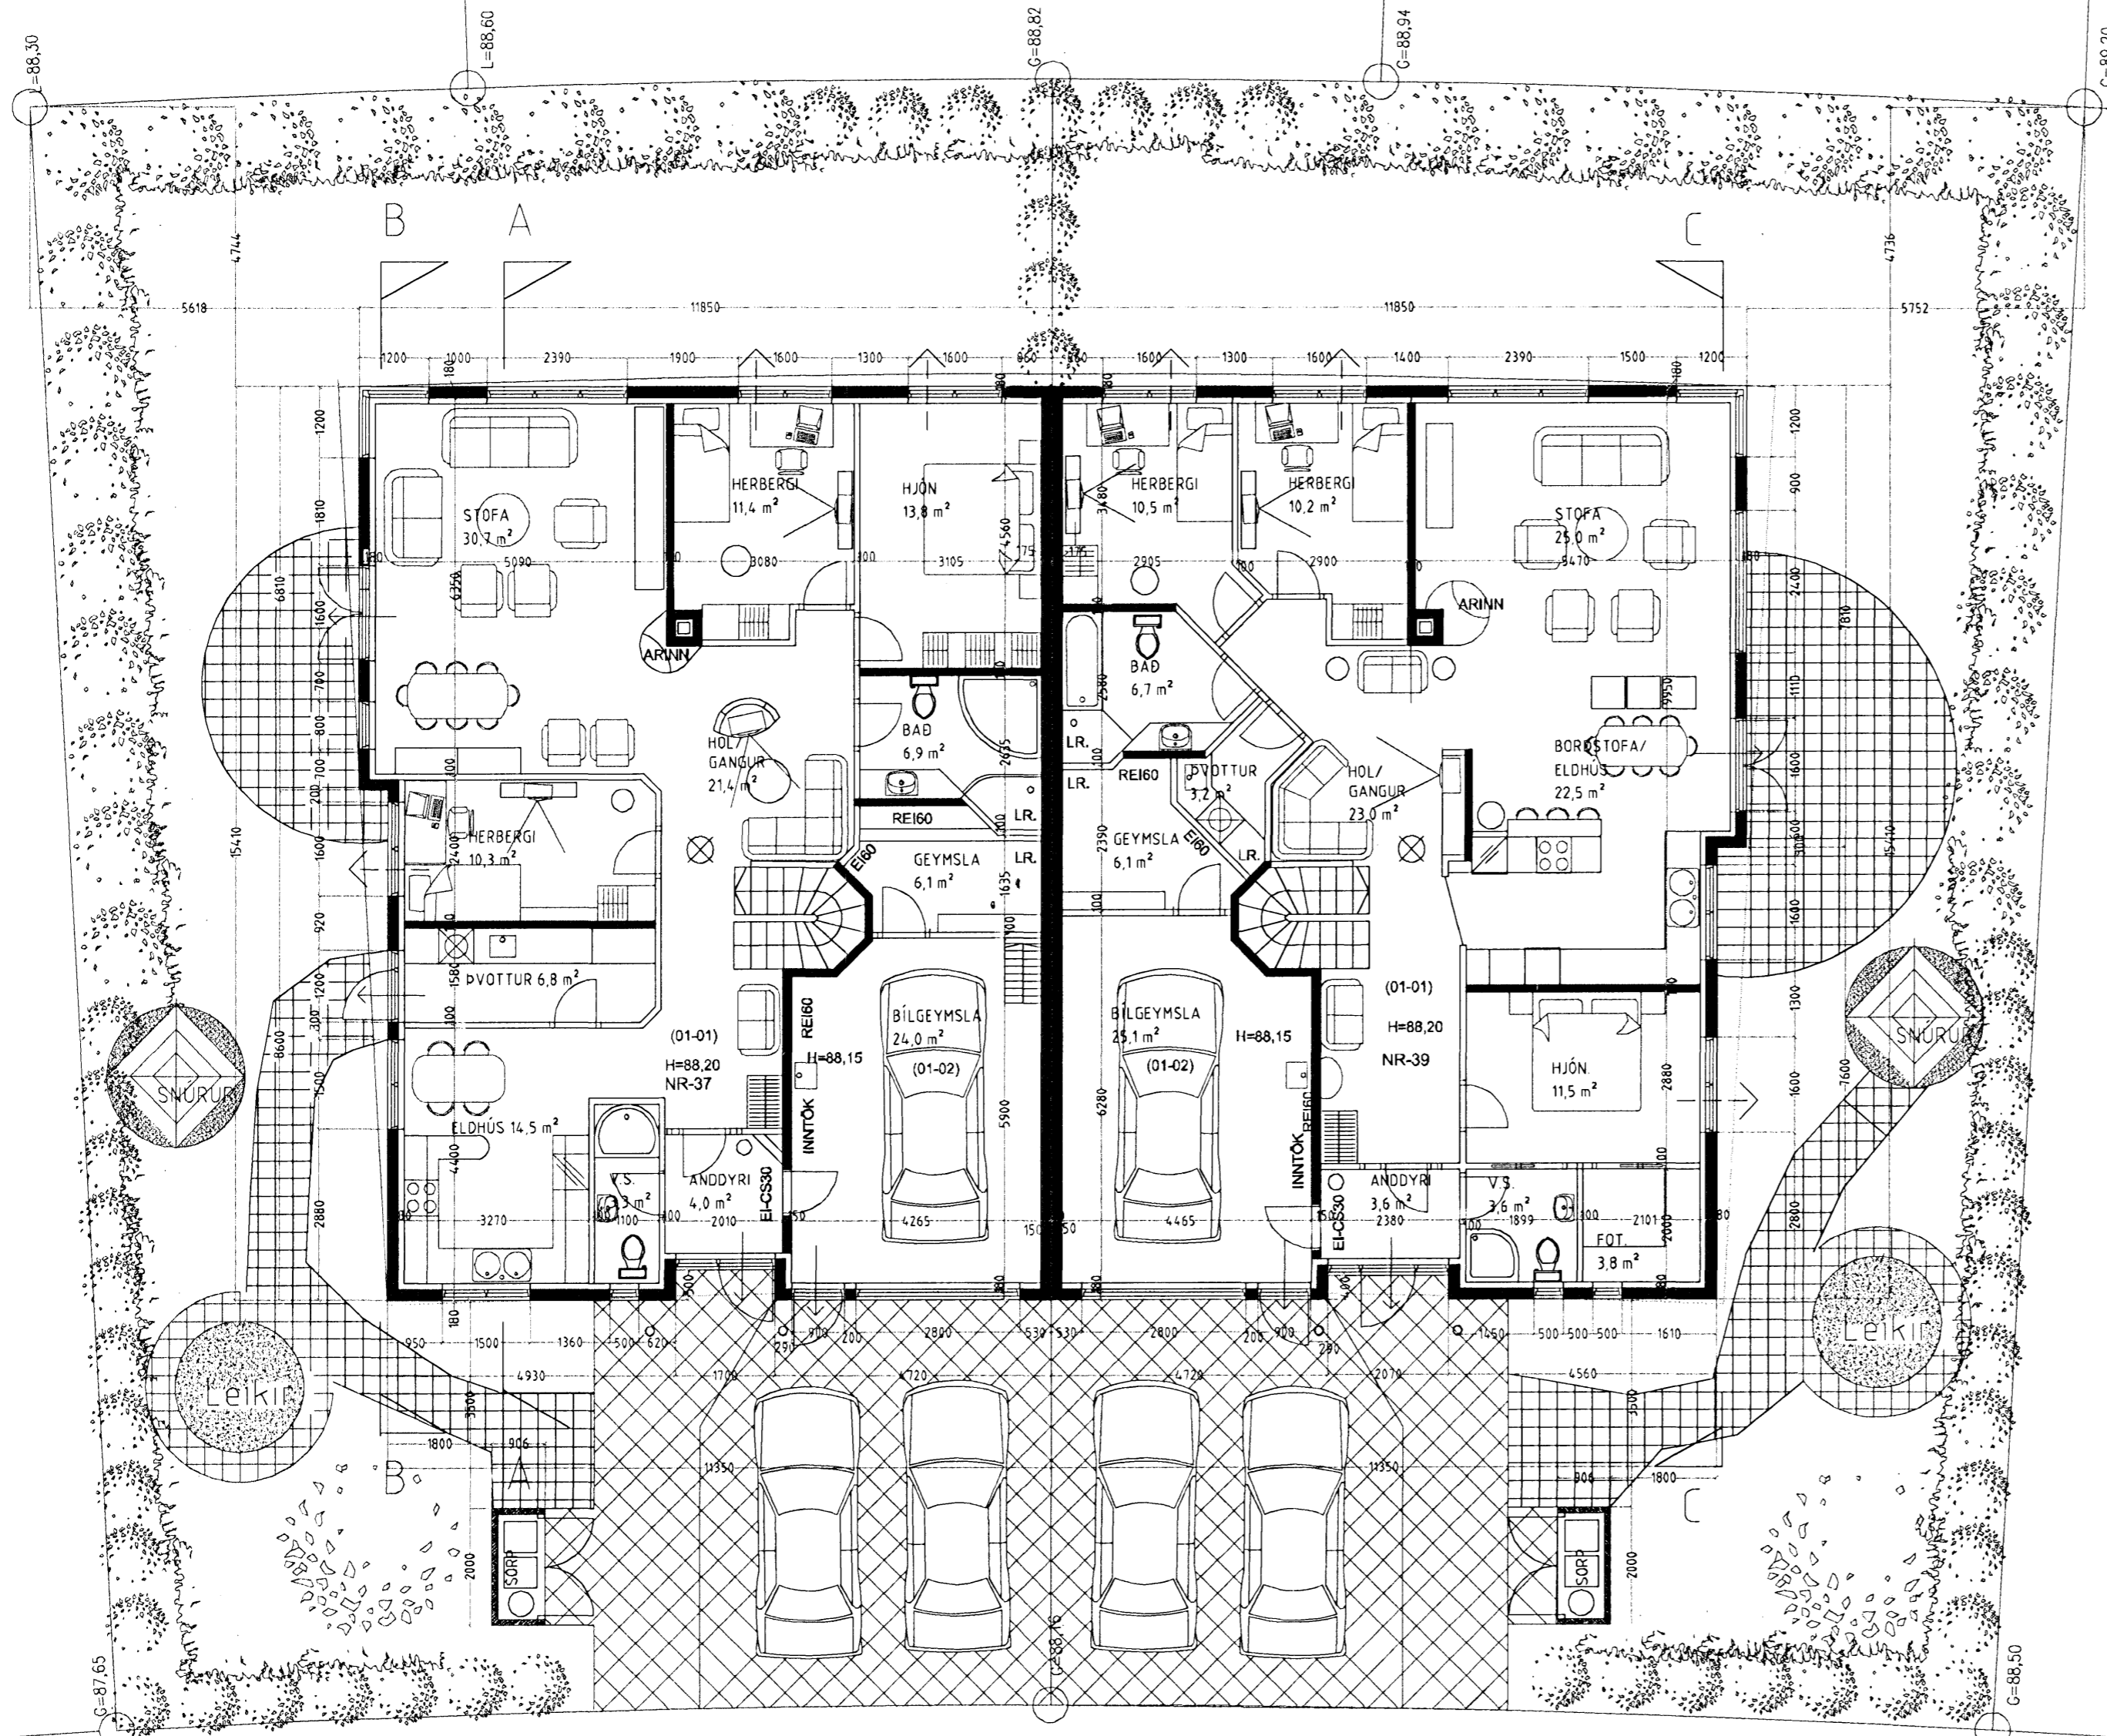

GRUNNMYND 1. HÆÐ. MKV. 1:100

ÞRASTARÁS 37 OG 39 HAFNARFIRÐI.

Sigurður Þorvarðarson byggingafræðingur bfi.  
Teiknistofan Strandgötu 11 220 Hafnarfirði.  
STH. Teiknistofan ehf. kt. 510298-2769. kt. aðalhönnuðar: 141250-4189.  
Sími: 5651510. Netfang: teiknistofan@islandia.is

Skýringar:	Aðaluppdráttur.
Teikning:	Grunnmynd 1 hæð.
Mælikvarði:	1:100.
Undirskrift:	<i>14/12 2010</i>
Blað nr 1 / 5	Dagsetning: 2 nóvember 2010.
Breytt	Settur kvistur á þakhæð/ rishæð í ágúst 2001
	Reyndartekning gerð í nóv. 2010. Slg. Þ.