



ÞRASTARÁS 37 OG 39 HAFNARFIRÐI.

Samþykkt þann
 22 DEC 2010
 Byggingáráð Hafnarfirði
 F.h. Sigurður Steinar Jónsson

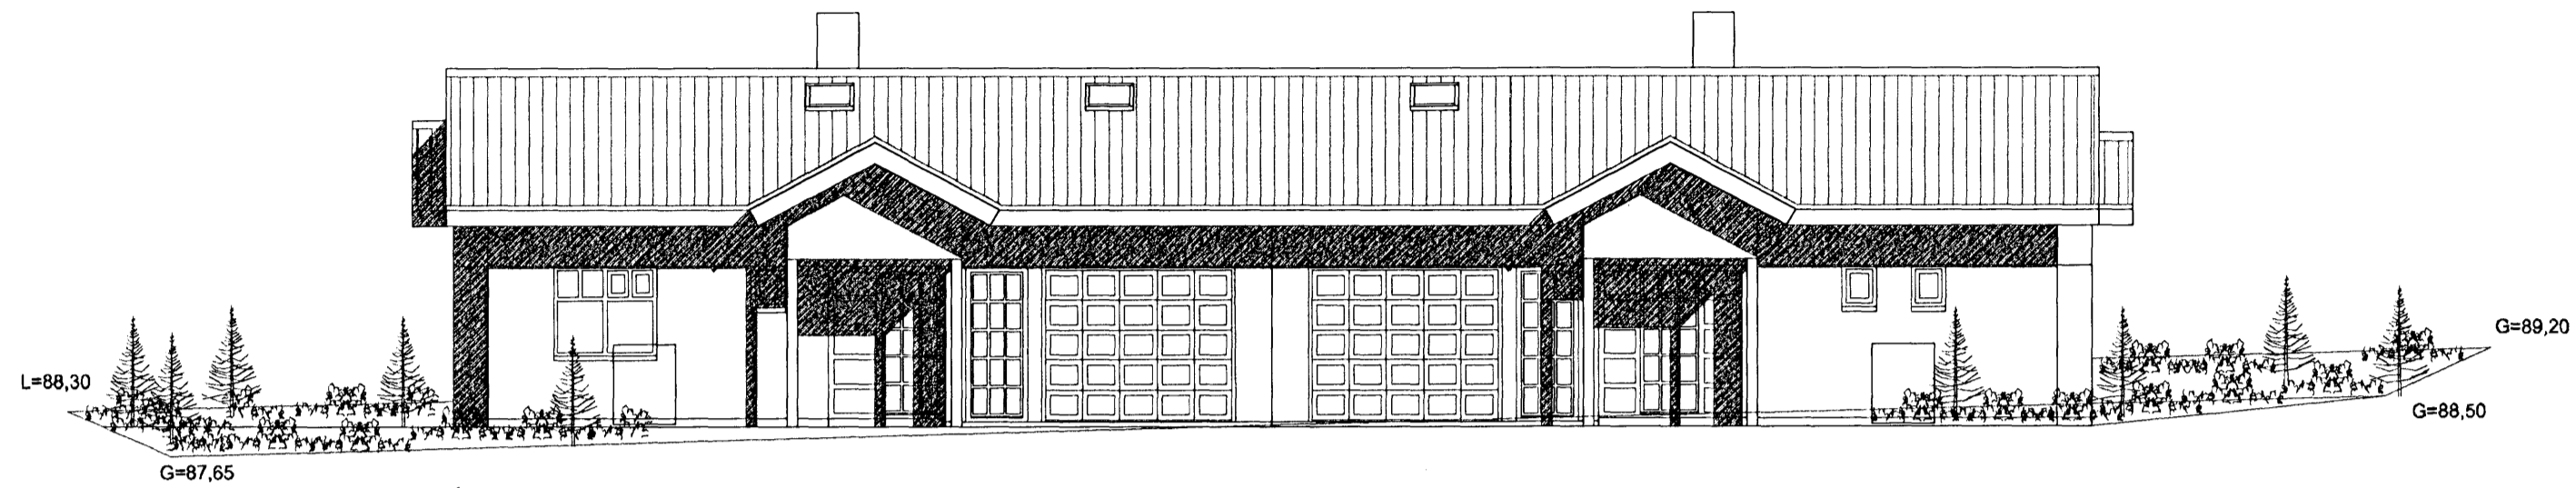


ÚTLIT SUÐVESTUR. MKV. 1:100

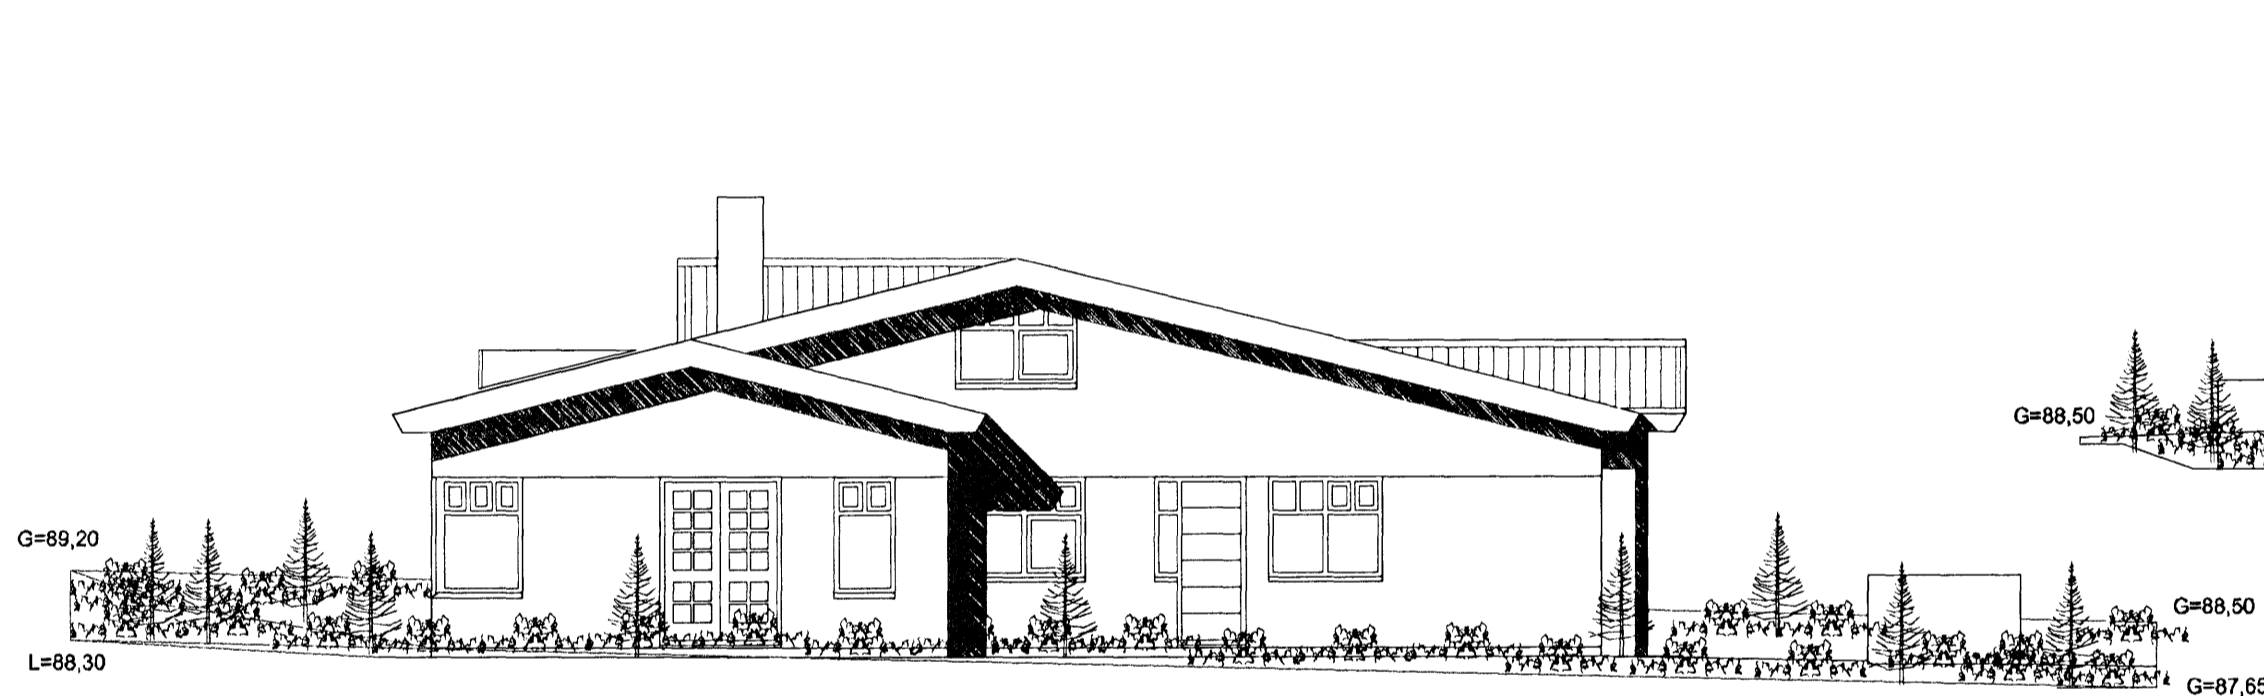

ÚTLIT NORÐVESTUR. MKV. 1:100



ÚTLIT SUÐAUSTUR. MKV. 1:100

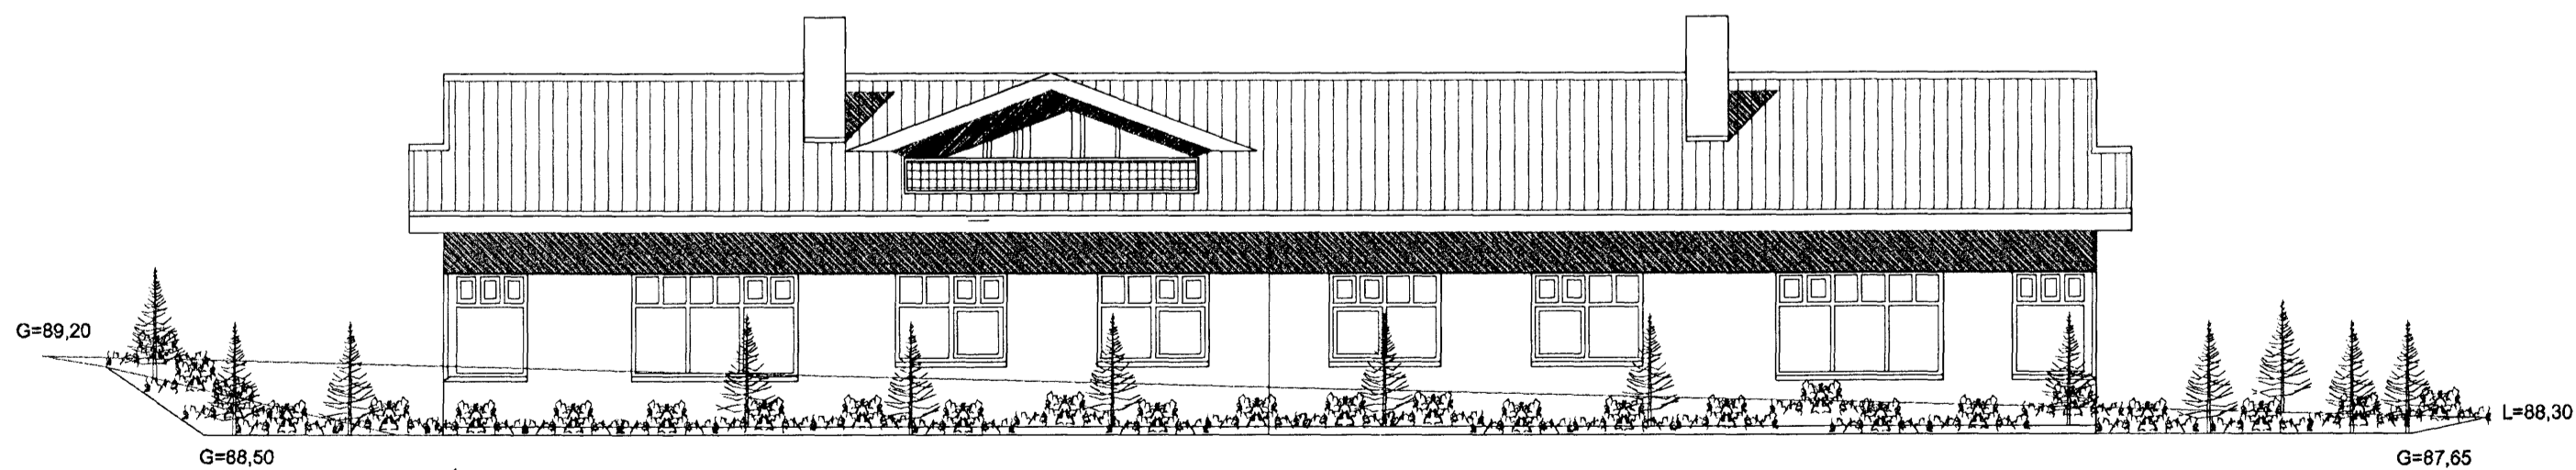

ÚTLIT NORÐAUSTUR. MKV. 1:100

ÞRASTARÁS 37 OG 39 HAFNARFIRÐI.

Sigurður Þorvarðarson byggingafræðingur bfi.
 Teiknistofan Strandgötu 11 220 Hafnarfirði.
 STH. Teiknistofan ehf. kt. 510298-2769. kt. aðalhönnuðar: 141250-4189.
 Sími: 5651510. Netfang: teiknistofan@islandia.is

Skýringar:	Aðaluppdráttur
Teikning:	Útlit
Mælikvarði:	1:100
Undirskrift:	
Blað nr: 3 / 5.	Dagsetning: 2 nóvember 2010.
Breytt:	Settur kvistur á þakhæð/rshæð í ágúst 2001
	Reyndartekning gerð í nóv. 2010. Sig. Þ: