

Byggingarlýsing


Afgreiðsluhús og hús fyrir slökkvibúnað.

Útveggir, þak og gólf er úr steinsteypu. Útveggir eru einangraðir að innan, að utan er yfirborð með borðaðferð mótauppsláttar. Þak er einangrað að utan klætt viðurkenndum þakdúk, með malarfargi. K-gler er í gluggum. Í húsunum er brunaviðvörðunarkerfi. Brunavarnir eru í samræmi við gildandi reglugerð, sjá nánar skýrslu Verkfræðistofu Snorra Ingimarssonar.

Burðargrind, úr stáli, fyrir sjálfvirkan slökkvibúnað er innspennt í útveggi húsanna að afgreiðsluþlani.
27.12.2010 Stag burðargrindur festist í vesturvegg húsanna.

Áfyllingarplan er úr steinsteypu eða öðru sambærilegu þéttu efni sem þolir olíu. Niðurfallsíagnir úr planinu liggja í olíuskilju. Gert er ráð fyrir þvotta aðstöðu fyrir olíufutningabíla á áfyllingarplaninu.

27.12.2010 Steyptum brunnur fyrir tengingar er komið fyrir við þró milli slökkvihúss og VOC búnaðar.

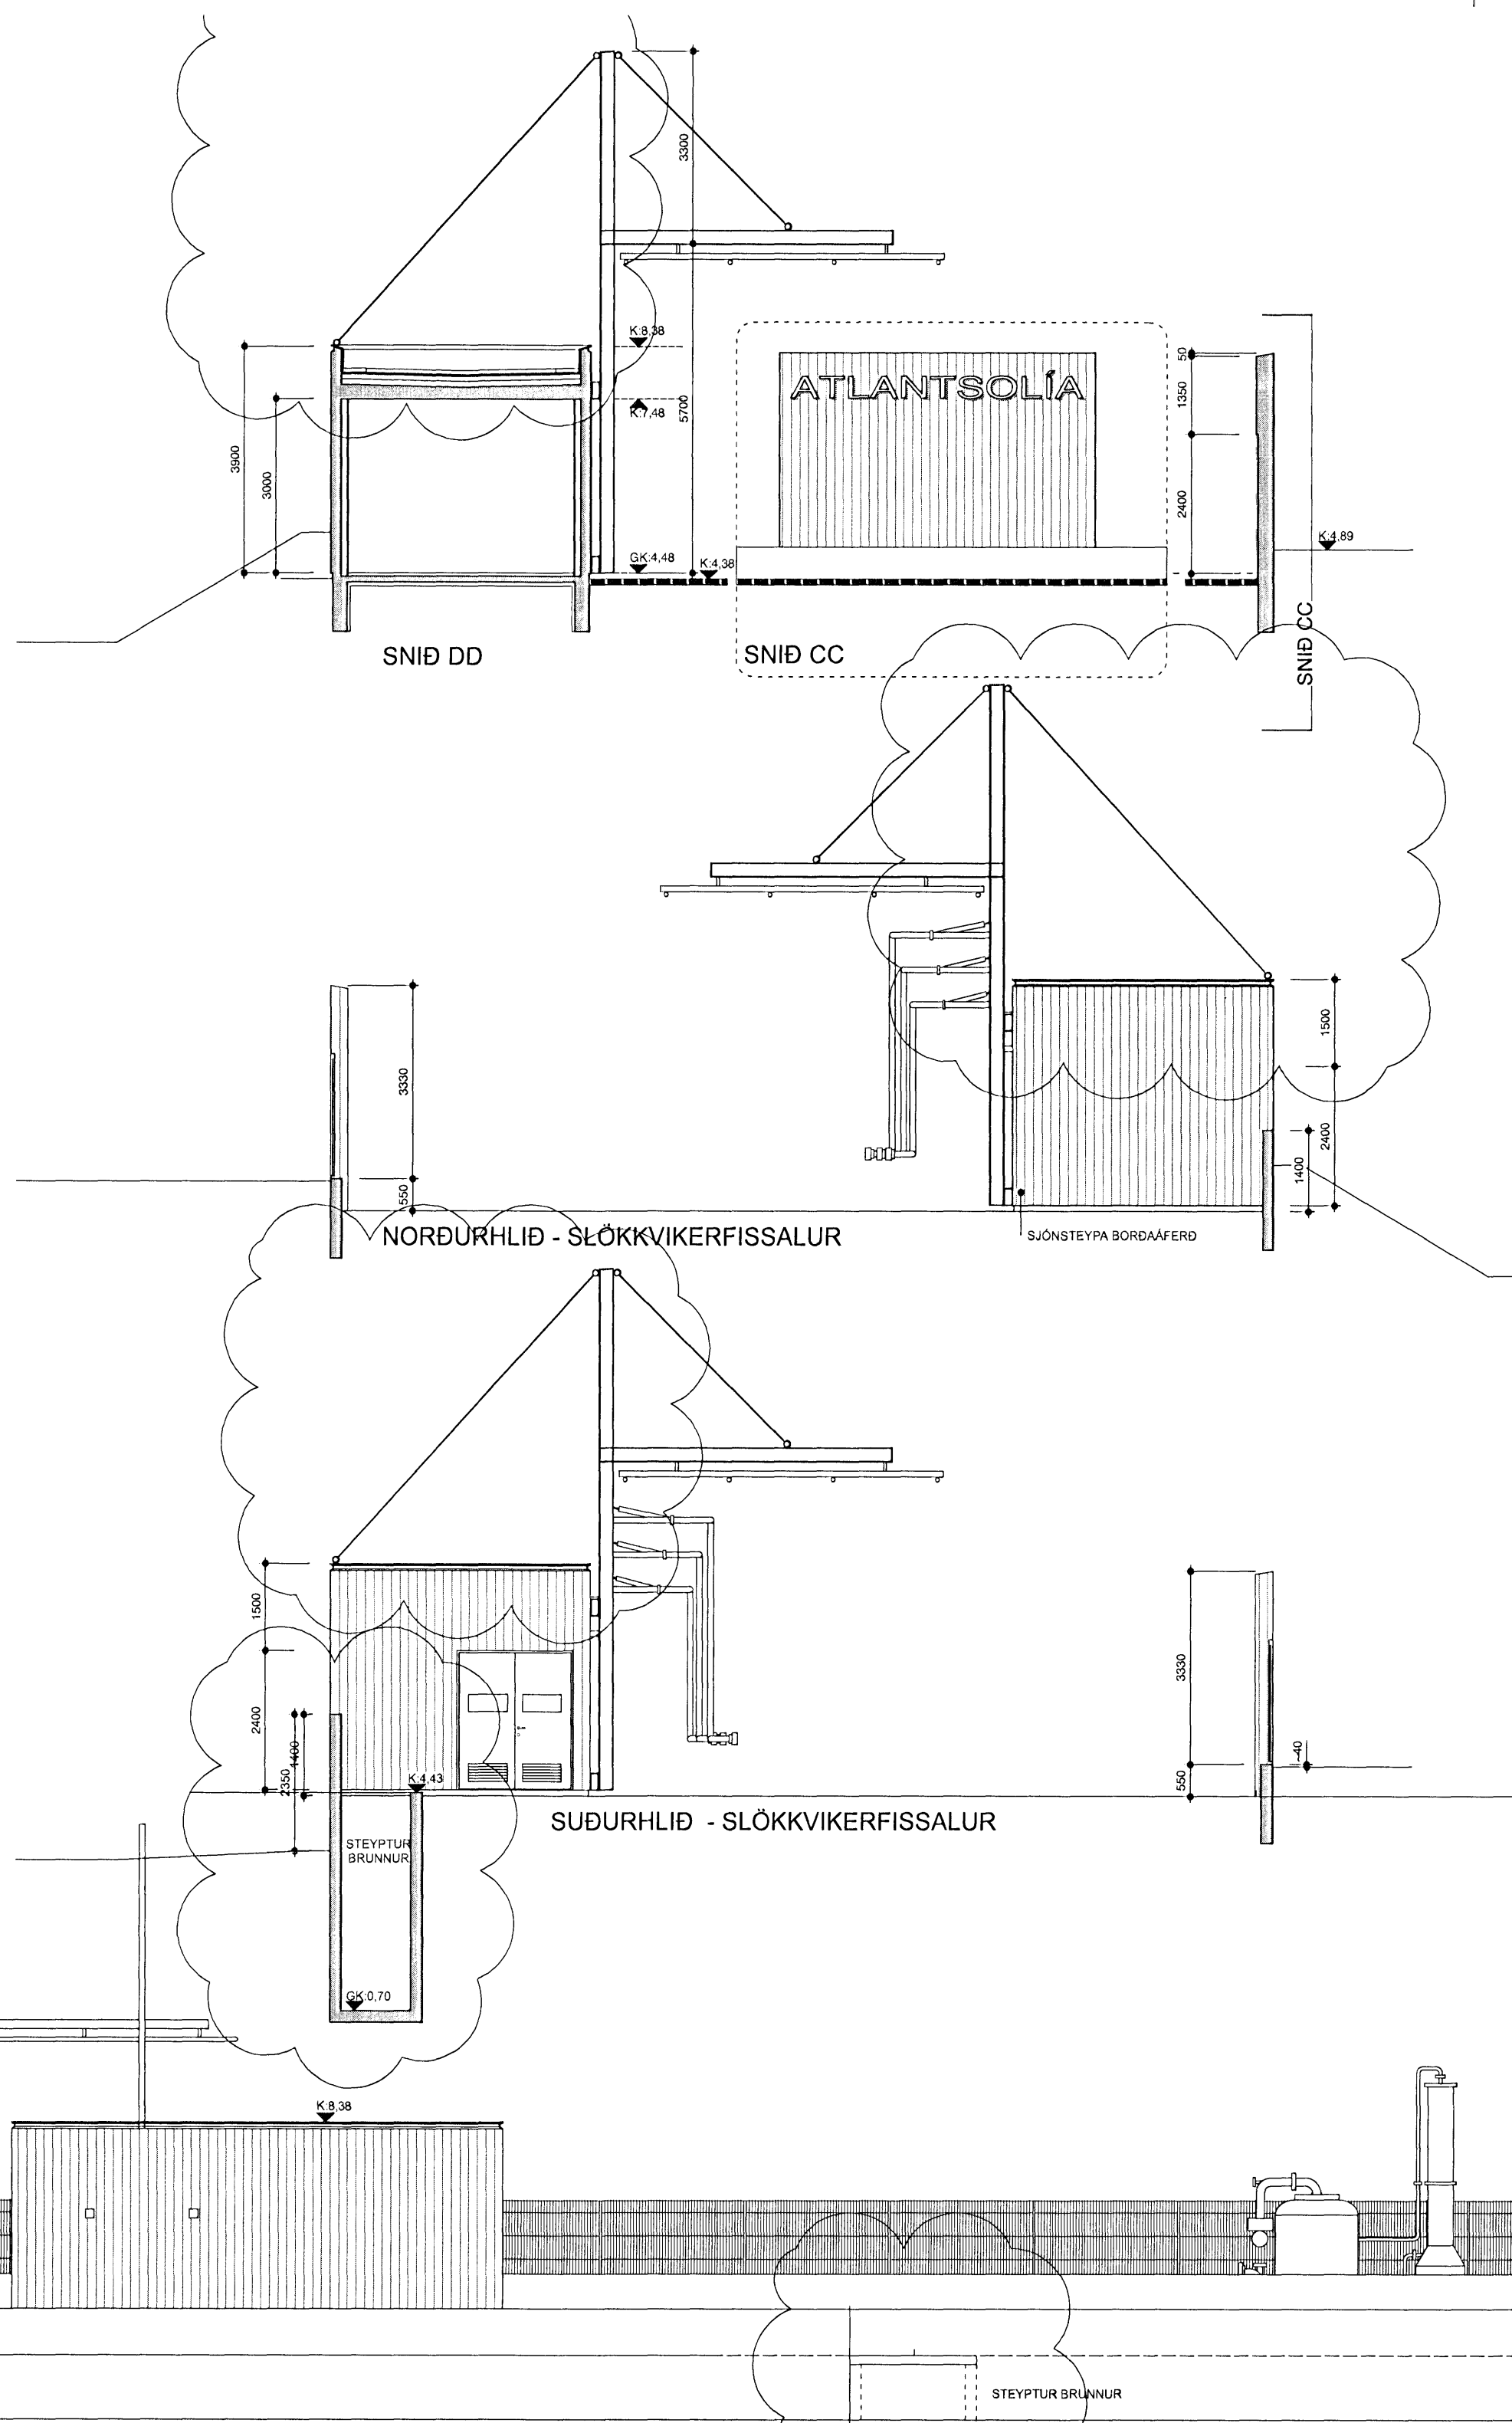

Samþykkt þann
 05 JAN 2010
 Byggingarlýsing og teikning
 E. Sigríður Magnúsdóttir

Sigríður Magnúsdóttir 260362-6589

SIGRÍÐUR MAGNÚSDÓTTIR ARK.FAÍ MNAL
HANS-OLAV ANDERSEN ARK.FAÍ MNAL

Teiknistofan Tröð ehf
 Laugavegi 28
 IS-101 Reykjavík
 sími: 562 8255, fax: 562 8253
 info@tst.is



| | | |
|----------------------------------|----------|-----------------------|
| A02 STAG VIÐ SLÖKKVIKERFISSGRIND | 27 12 10 | SM |
| STEYPTUR BRUNNUR | | |
| A01 SLÖKKVIKERFISSALUR STÆKKADUR | 21 06 05 | SM |
| A00 NÝ TEIKNING | 14 01 03 | SM |
| BREYTING: | | DAGS.: TEIKN.: |



EFNI:
ÞJÓNUSTUHÚS
BYGGINGARLÝSING
SNID DD
ÚTLIT
 SV/ÆDI: **ÓSEYRARBRAUT 23 - HAFNARFIRÐI**
 MÆLIKVARÐI: 1:100
 ÁFANGI: **ADALTEIKNING**
 SÍÐASTA DAGSETNING: 27 12 2010
 TEIKNINGARNÚMÉR: **A1102**
 BREYTING: **A02**