


Úr Gildi

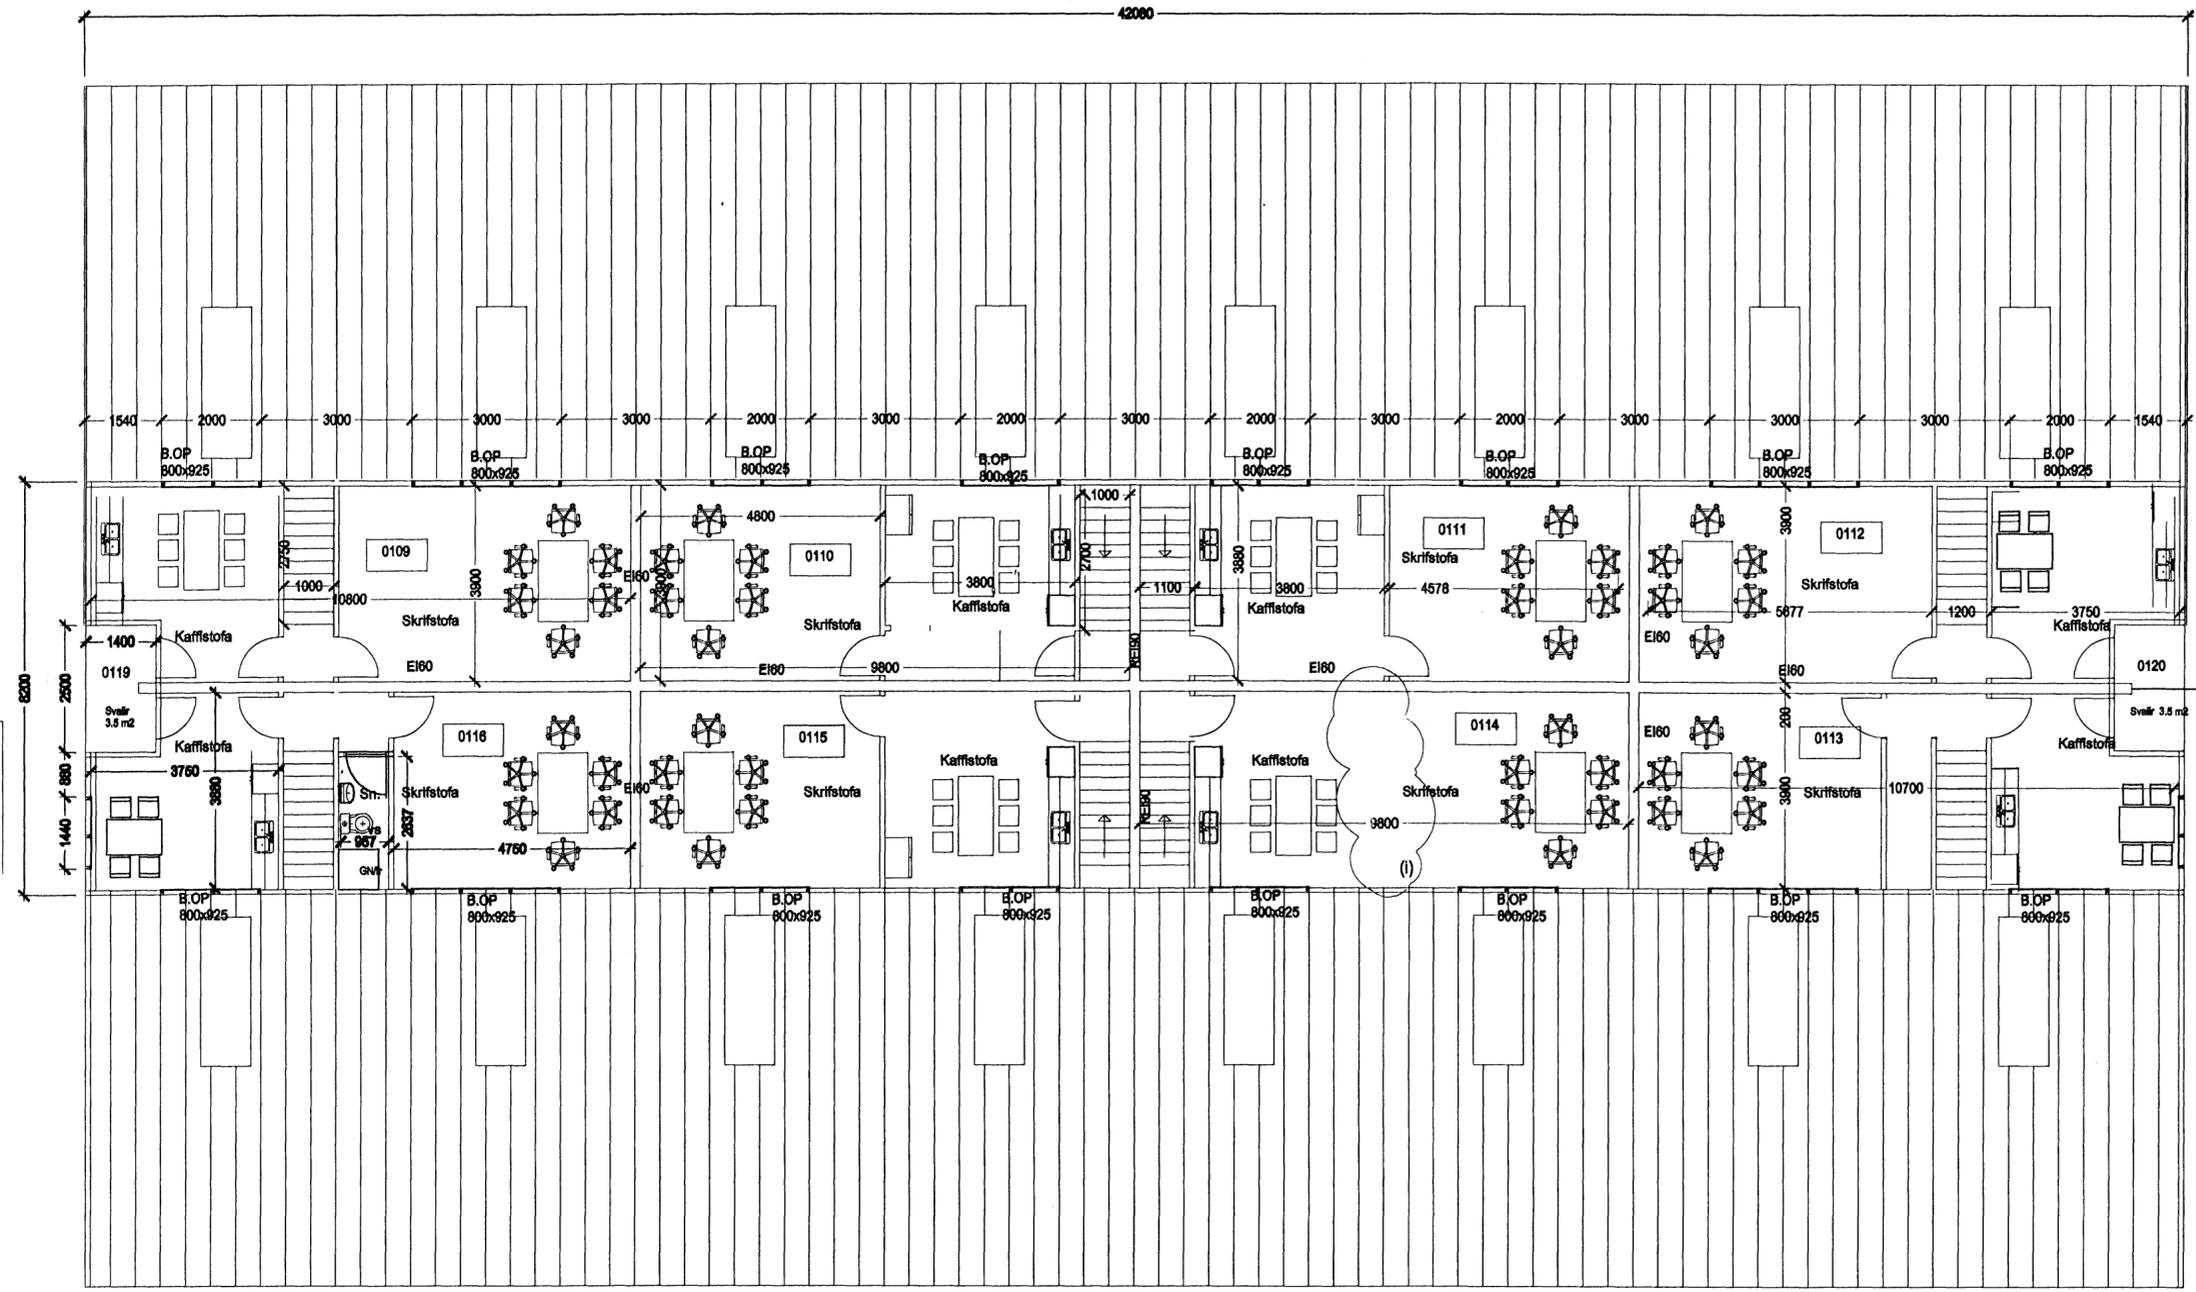

Hús- og notkunarlýsing.
Húsið er byggt sem almennt iðnaðarhús í 8 einingum. Starfsmannafjöldi áætlaður mest 5 manns í hverri einingu. Húsið er hefðbundið stálgrindahús, byggt á staðnum, á steypnum sökkli. Þak og veggir eru úr Kingspan KS1000R W stálsamlökueiningum með PIR einangrun sem hvíla á langböndum úr galv. stáli (Multibeam). Þykkt eininga 60mm á veggjum en 80 mm í þaki. U-gildi 0.23 W/m²K fyrir þak en 0.30 fyrir vegg. Upphitun húss er <18°C í vinnusölum. Í öllum rýmum með töppunarstað vatns er gólfniðurfall. Gluggalaus rými eru með vélrænni loftfræsingu. Veggir eru ljósir en þak er grátt. Þakkantur er klæddur lituðu stáli, samlitu þaki. Lyftihurðir eru með handvirkri opnun auk rafdrifs. Gönguhurðir eru úr tré. Brúttóflötur 1. hæðar er 1006 m², milliflatar 308 m² eða samtals 1314 m². Brúttórúmmál er 5942,7 m³. Nýtingarhlutfall lóðar er 0.509. Lóðin er malbikuð utan gróðurbeltis við götu. Stærðir húss koma að öðru leyti fram í skráningartöflu.

Brunavarnir:
Brunavarnir hússins fara eftir forskriftarákvæðum byggingarreglugerðar. Húsið er 8 brunahólf og eru þau stæstu 170,8 m². Burðargrind hússins er R60 úr stáli, milligólf er REI60, stigar R30. Milligólf er byggt upp með timburlangböndum, gífsklætt að neðan með festri 150 mm þéttull og klætt að ofan með 22 mm fösuðum gólfplötum. Húsinu er skipt í tver brunasamstæður með REI90 millivegg í miðju húsi samkv. gr. 154 og er hvor brunasamstæða um 657 m². Allir milliveggir eru gerðir úr blikkstöðum fylltir með steinull og klæddir 16 mm spónaplötum og yzt gífsplötum. Reyklosun í þaki er um tvöfalda acryl/polycarbonat glugga með sama formi og þakklæðning alls 6.0 m² í hverri einingu eða um 4,6 % af gólfleti vinnusalar. Fyrirkomulag rýmingarleiða úr vinnusölum á jarðhæð (stæsti salurinn er 130 m²) er samkvæmt gr. 206.1 í byggingarreglugerð og eru um gönguhurðir og lyftihurðir sem verða með handvirkum búnaði og úr aðstöðu á 2. hæð um björgunarop sem eru í hverri einingu. Gönguleiðir eru mest um 17 m mælt með veggjum en 12 m mælt í hornalínu. Samlokueiningarnar eru samþykktar af Brunamálastofnun. Allar klæðningar aðrar en einingar eru í flokki 1. Gólfefni í flokki G. Þakefni í flokki T. Í húsinu verða handsökkvitæki og brunaslanga.

Skýringar.
Málsetningar á gluggum eru eins á báðum hliðum hússins. Sömu mál eru á innveggjum í einingunum. Upphafleg teikning frá Stáibæ ehf.

Breytingar.
(a) 030411. Skýringatexti
(b) skýringatexti
(c) skýringatexti
(d) 141204 skýringatexti og númerun eininga
(e) 140805 svalir á göflum
(f) 021105 Málsetningar á efri hæð og stigar á mill hæða.
(g) 15.5.06 Gluggar á 2. hæð og stigar
(h) 150906. Lagfæring á milliveggjum Reyndartekning
(i) 23.12.2010 breytingar eftir lokaúttekt

Verk. 556-03 Steinhella 8, Hafnarfirði

Teikning: Grunnmynd milligólfs.

Mál: 1:100
Dags: 121004 031104 (a) 151104 (b) 051204 (c)

Guðmundur Gunnarsson
byggingaverkfræðingur
Langagerði 15
108 Reykjavík
sími/fax 5888786
GSM 897 8786
tlf 010744 4030