


Samþykkt þann

02 FEB 2011


Byggingarstjórnun  
F.h. Sigurður S.

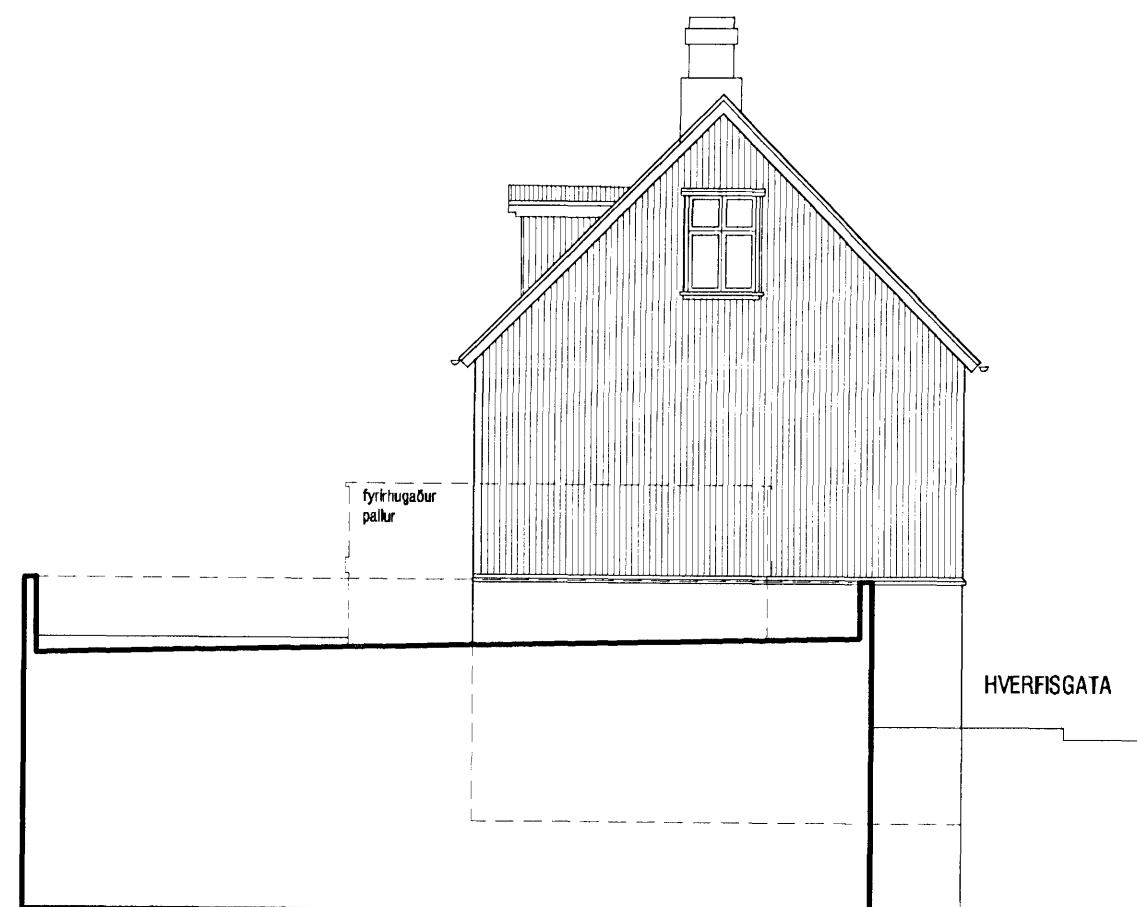


Ásýnd - Suður  
mkv. 1:100




Ásýnd - Austur  
mkv. 1:100

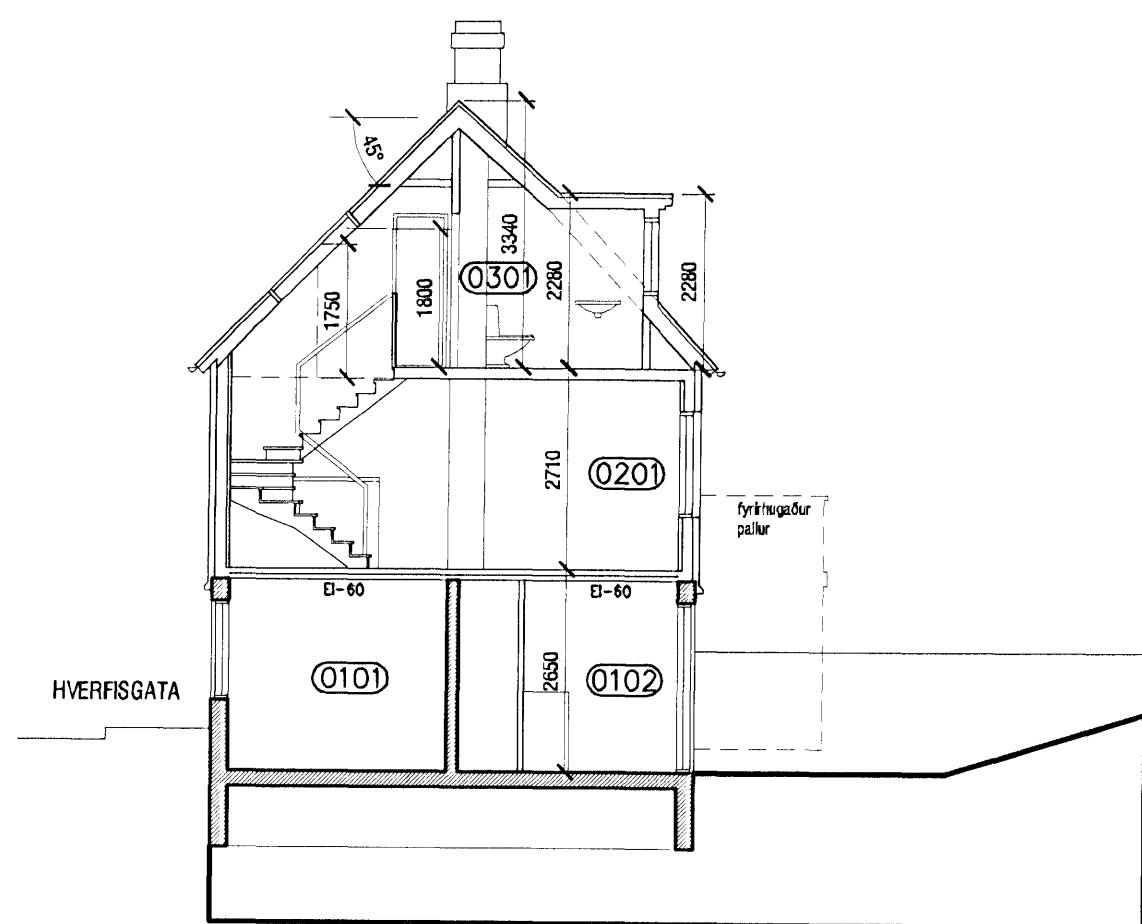

Sneiðing A-A  
mkv. 1:100

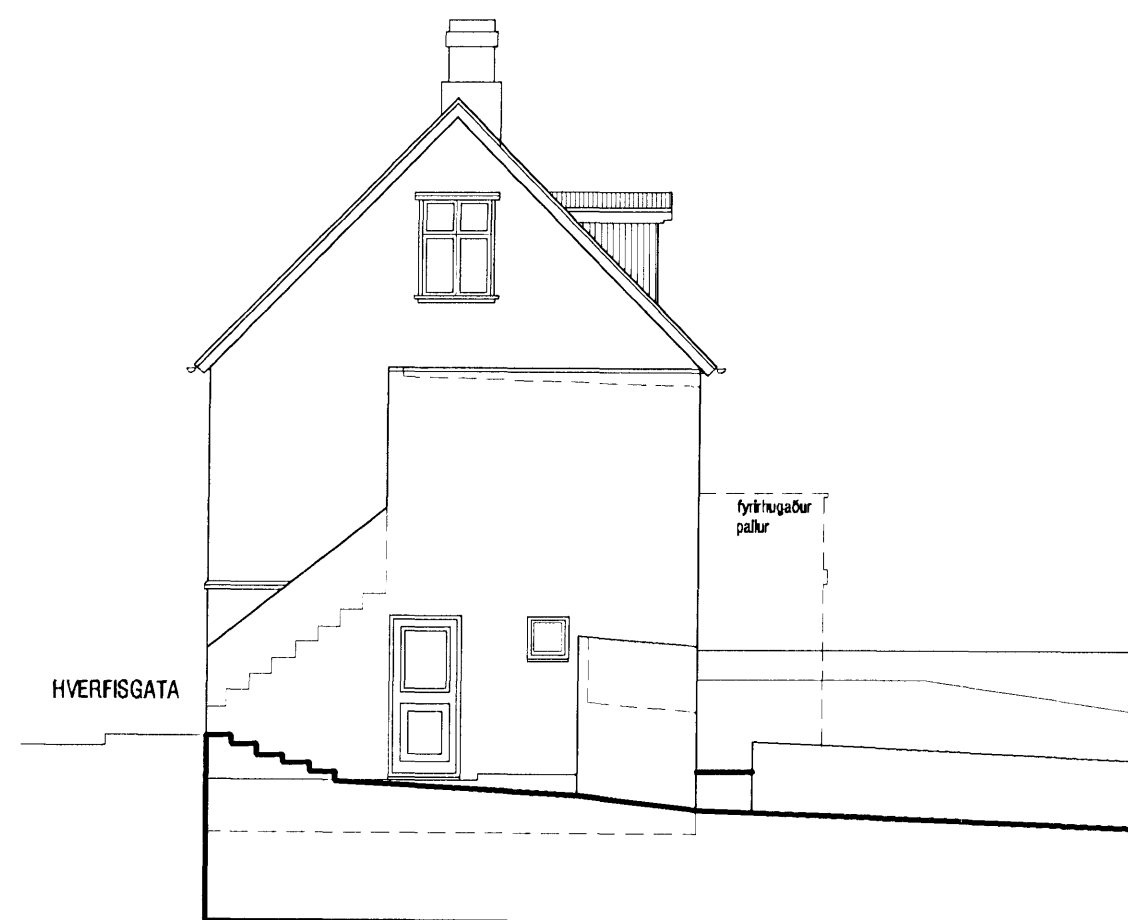

Ásýnd - Norður  
mkv. 1:100

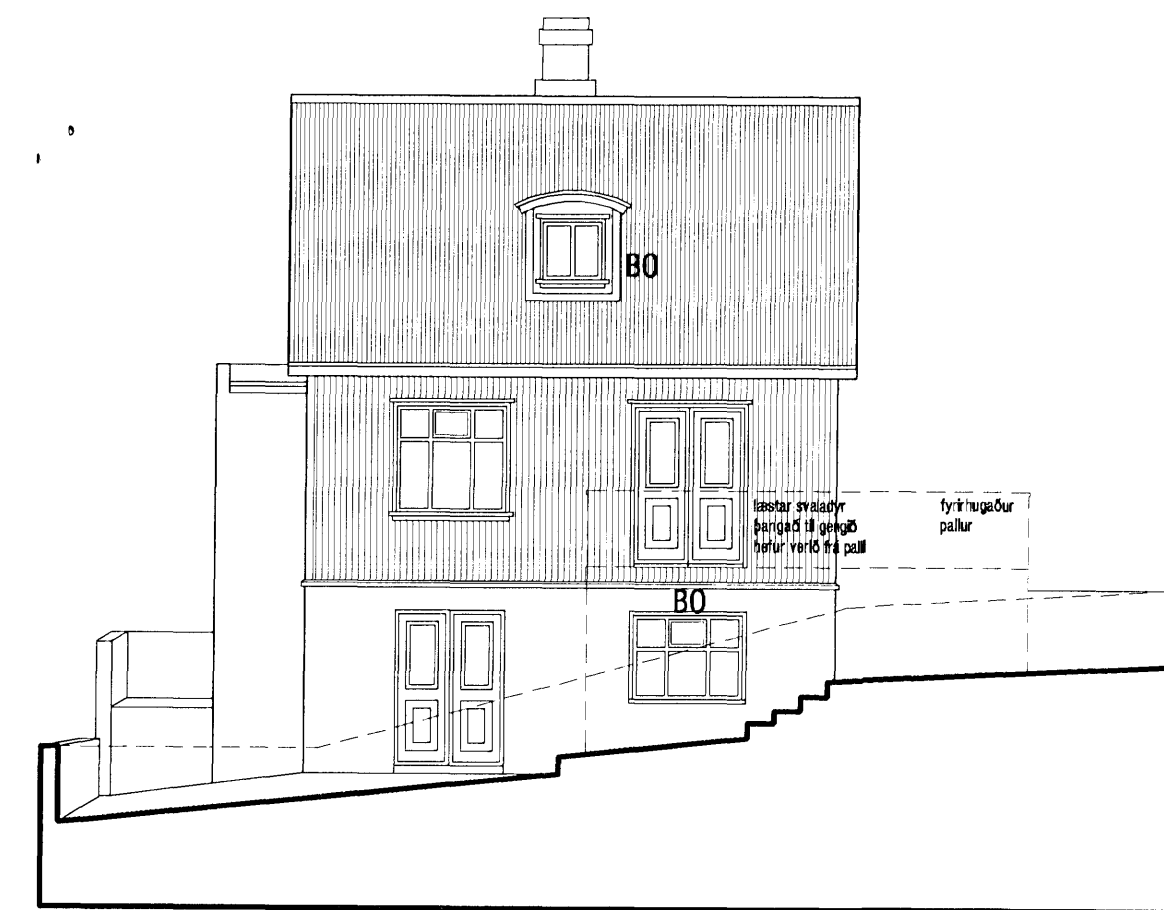

Ásýnd - Vestur  
mkv. 1:100

verkstæði arkitekta

KÁRI EIRÍKSSON arkitekt FÁI - kt: 070365-4059 - VERKSTÆÐI ARKITEKTA ehf  
Gunnarssundi 5 - 220 Hfj. - sími: 565 9779 - email: aok@aok.is - www.aok.is

HVERFISGATA 52 - HAFNARFJÖRÐUR 10/09  
Reyndarteikning / breytingar

ÁÐALUPPDRAÐTÚR mkv. 1:100

ásýndir 0202  
sneiðing A-A

hannað: KE teiknað: KE dags: 6.sept. 2010

breyting A: 31.01.2011 - Lagfæringar á uppdráttum skv. athugasemdum  
breyting B:  
breyting C:  
breyting D:

**A2** ATH! Öll mál eru í millimetrum. Öll vafabíði skal bera undir hönnuð.  
Málið ekki af teikningum, öll mál athugast á staðnum.  
Öll afnot og afritun teikningar, að hluta eða í heild, er háð skriflegu leyfi höfundar.