


 Samþykkt þann
09 FEB 2011
 Byggingaútlitruðinn í Hafnarfirði
 F.h. Sigurður Steinar Jónsson

HÖNNUÐUR: BJARNI KONRÁÐSSON 1989

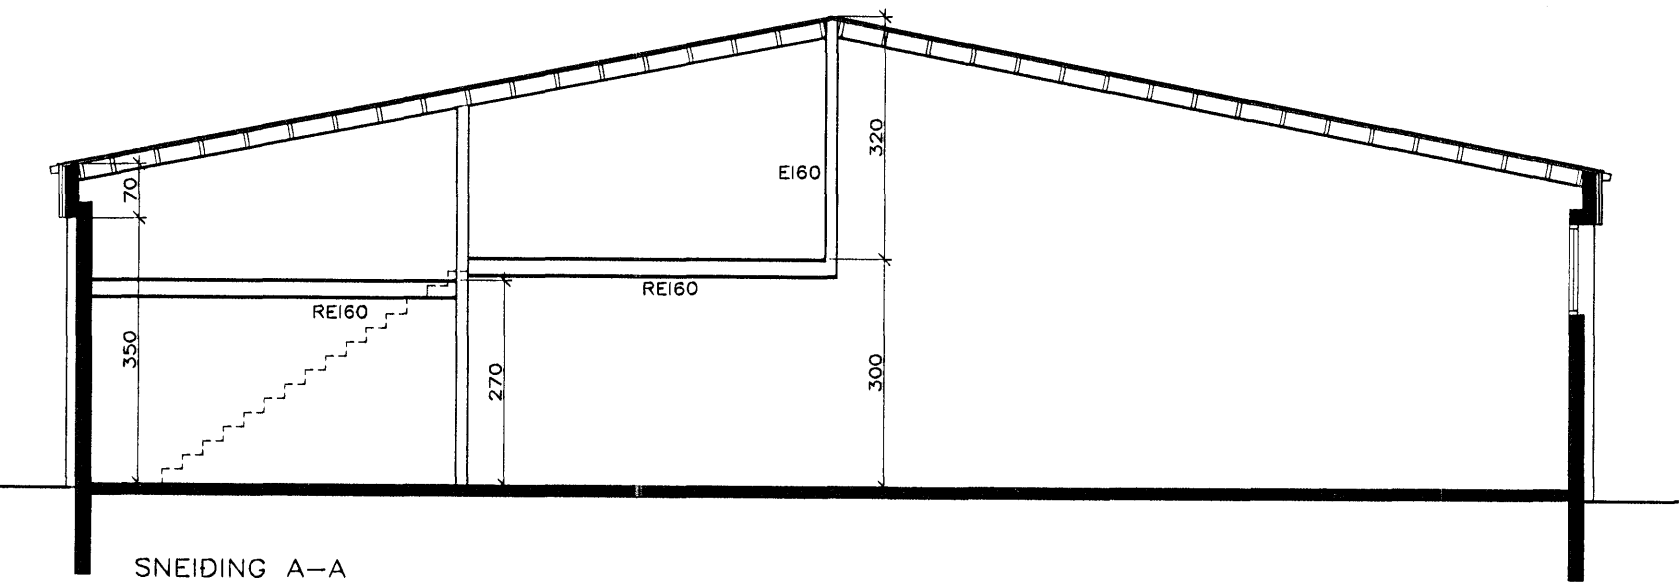


SNEIDING A-A

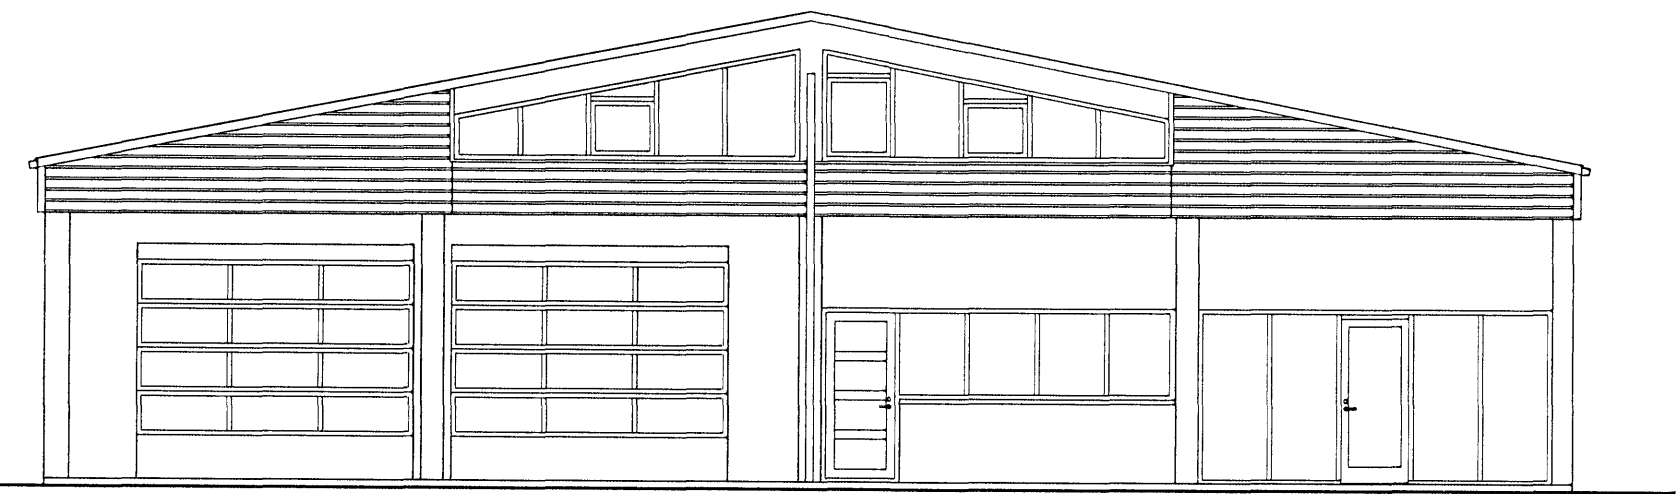


VESTUR




SUDUR

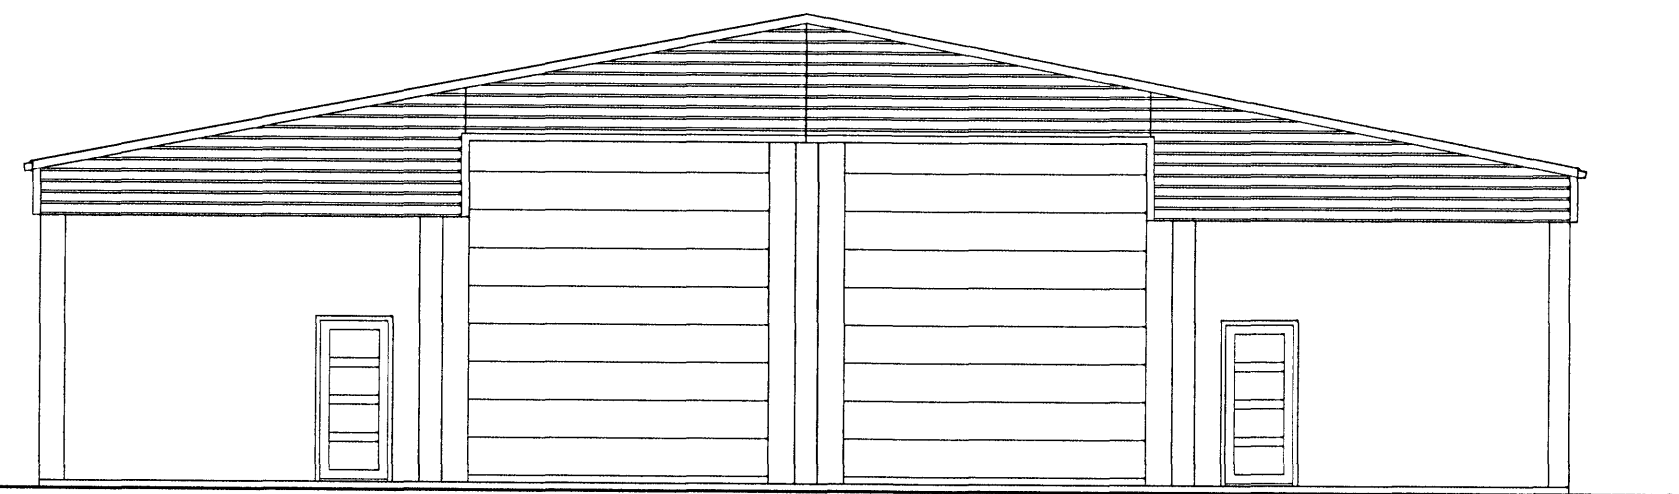

AUSTUR

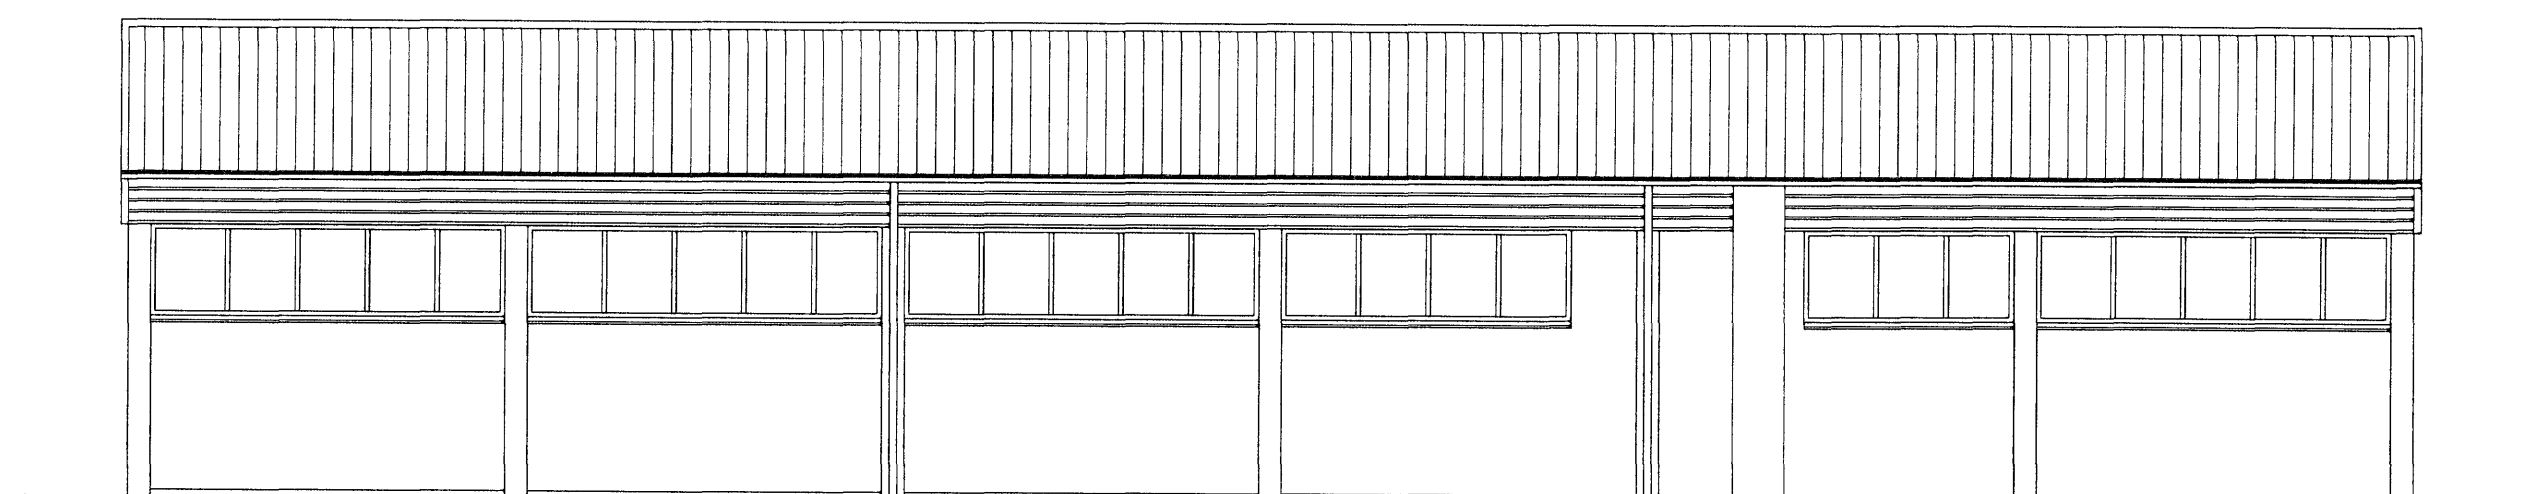


NORDUR

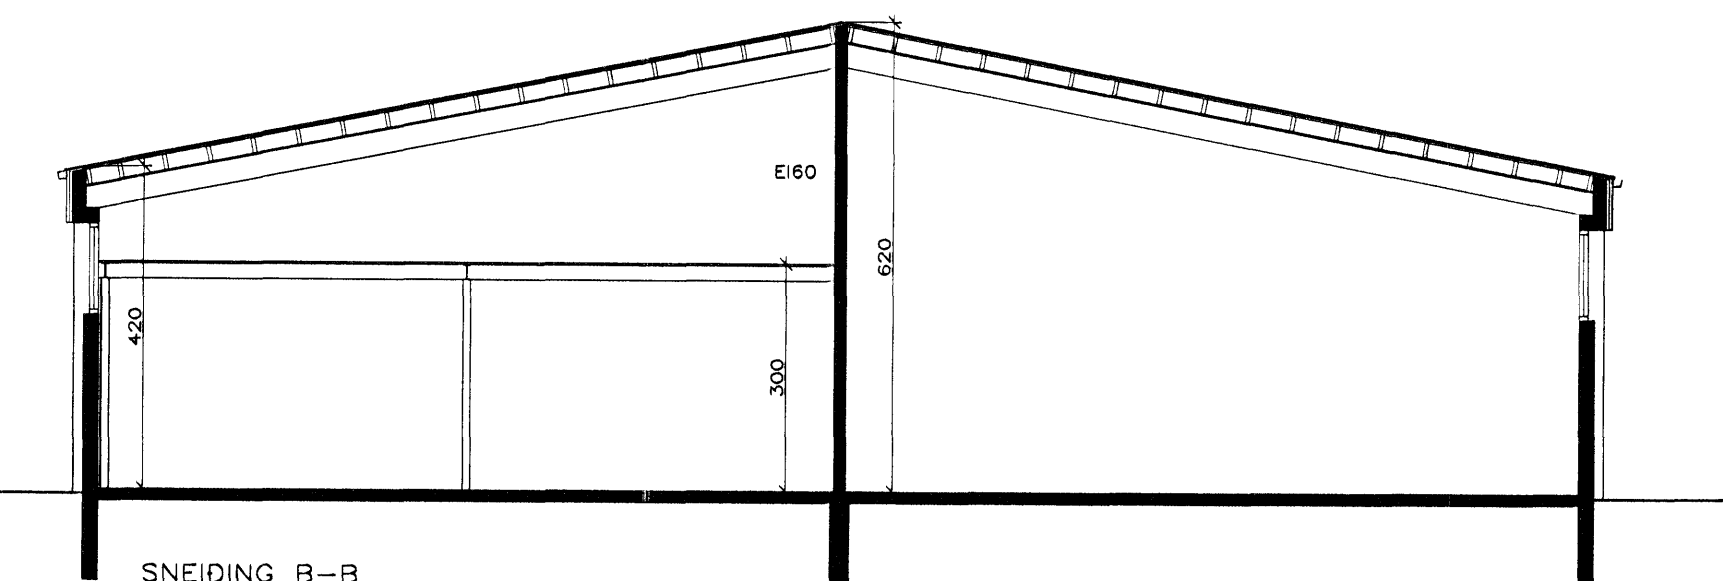

SNEIDING B-B

BREYTING Á GLUGGA OG HURÐ Á AFGREIÐSLU

	NÝJA TEIKNISTOFAN EHF		REYKJAVÍKURVEGUR 56 HJÓLBARÐAÞJÓNUSTA SNEIÐINGAR, ÚTLIT	
	KLEIFARSEL 55	109 REYKJAVÍK	MÁL 1:100	NR 2 DAGS 28.01.2011
	SÍMI 581 2144	intse@simnet.is	SIGURÐUR EINARSSON 140432 4749	<i>Sigurðsson</i>