PRENTAÐ: 25. febrúar 2011 09:27:59

Samþykkt þann
02 MAR 2011
Byggingafull. Hafnarfjarðar
F.h. Sigurður Steinar Jónsson

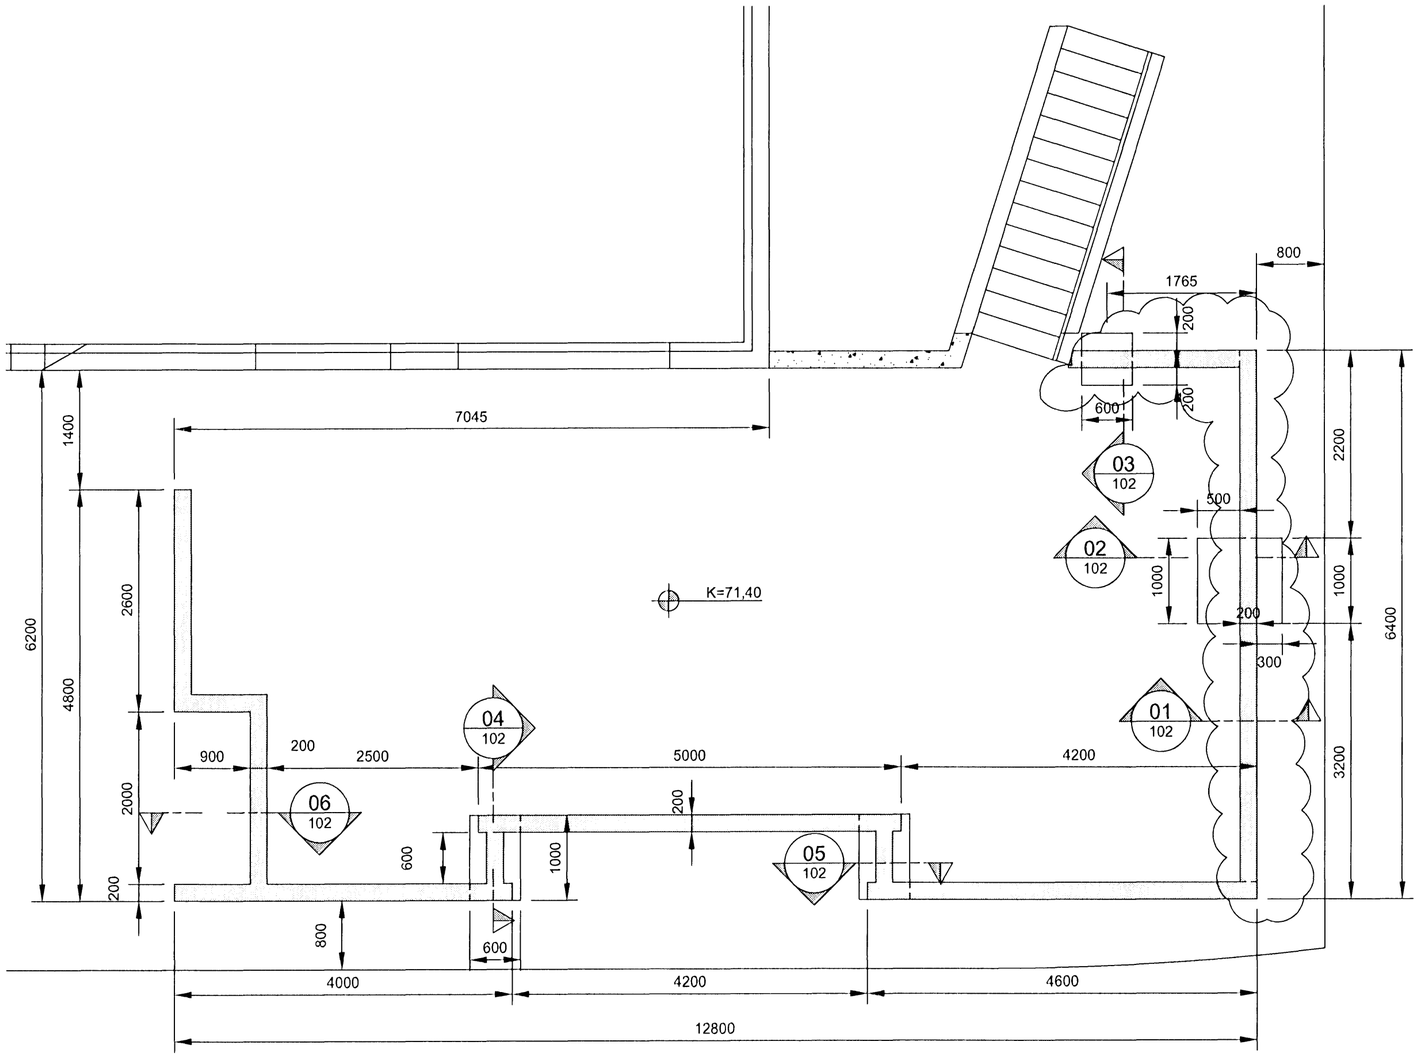

GRUNNMYND
MKV. 1:50

SKÝRINGAR:

SJÁ TEIKN. B100

0m 1m 2m 3m 4m 5m
1:50 (A2)

ÚTGÁFUFERILL

NR:	DAGS.:	SKÝRINGAR:	HA:	YF:	SÞ:
B1	19.01.2011	BYGGINGARTEIKNING	IRG	FH	IRG
B2	24.02.2011	BREYTT HÆÐ STOÐVEGGJA	IRG	FH	IRG

DAGS. UNDIRSKRIFTAR: 25.02.2011
NAFN OG KT. SAMRÆMINGARHÖNNUÐAR: Halfdan Halfdan 121047-2265

MANNVIT
GRENSÁSVEGI 1, 108 REYKJAVÍK, SÍMI: 422 3000, FAX: 422 3001
VEFFANG: www.mannvit.is NETFANG: mannvit@mannvit.is

HEITI VERKS:
SKJÓLVEGGIR
FJÓLUÁS 2
221, HAFNARFJÖRÐUR

HEITI TEIKNINGAR:
BURÐARVIRKI:
GRUNNMYND

DAGS.:	HANNAÐ /TEIKNAÐ: IRG / BAR	TEIKNINGANÚMER: B101
MKV.: 1:50 A2	YFIRFARIÐ:	
SAMÞYKKT / KT: IRG INGVAR RAFN GUNNARSSON KT: 050179-5919		VERKNÚMER: 0.000.034 ÚTGÁFA: B2

TÖLVUSKRÁ: S:\10-vnf\000\034 Kynningar- og upplýsingamál\Gogn\Verkefnaðflun\VersusIB101.dwg
© ÖLL AFNOT OG AFRITUN TEIKNINGAR, AÐ HLUTA EÐA HEILD, ER HÁÐ SKRIFLEGU LEYFI HÖFUNDA