



Samþykkt þann

09 FEB 2011


Byggingaáhræðing / Hafnarfirði
F.h. Sigurður Steinar Jónsson

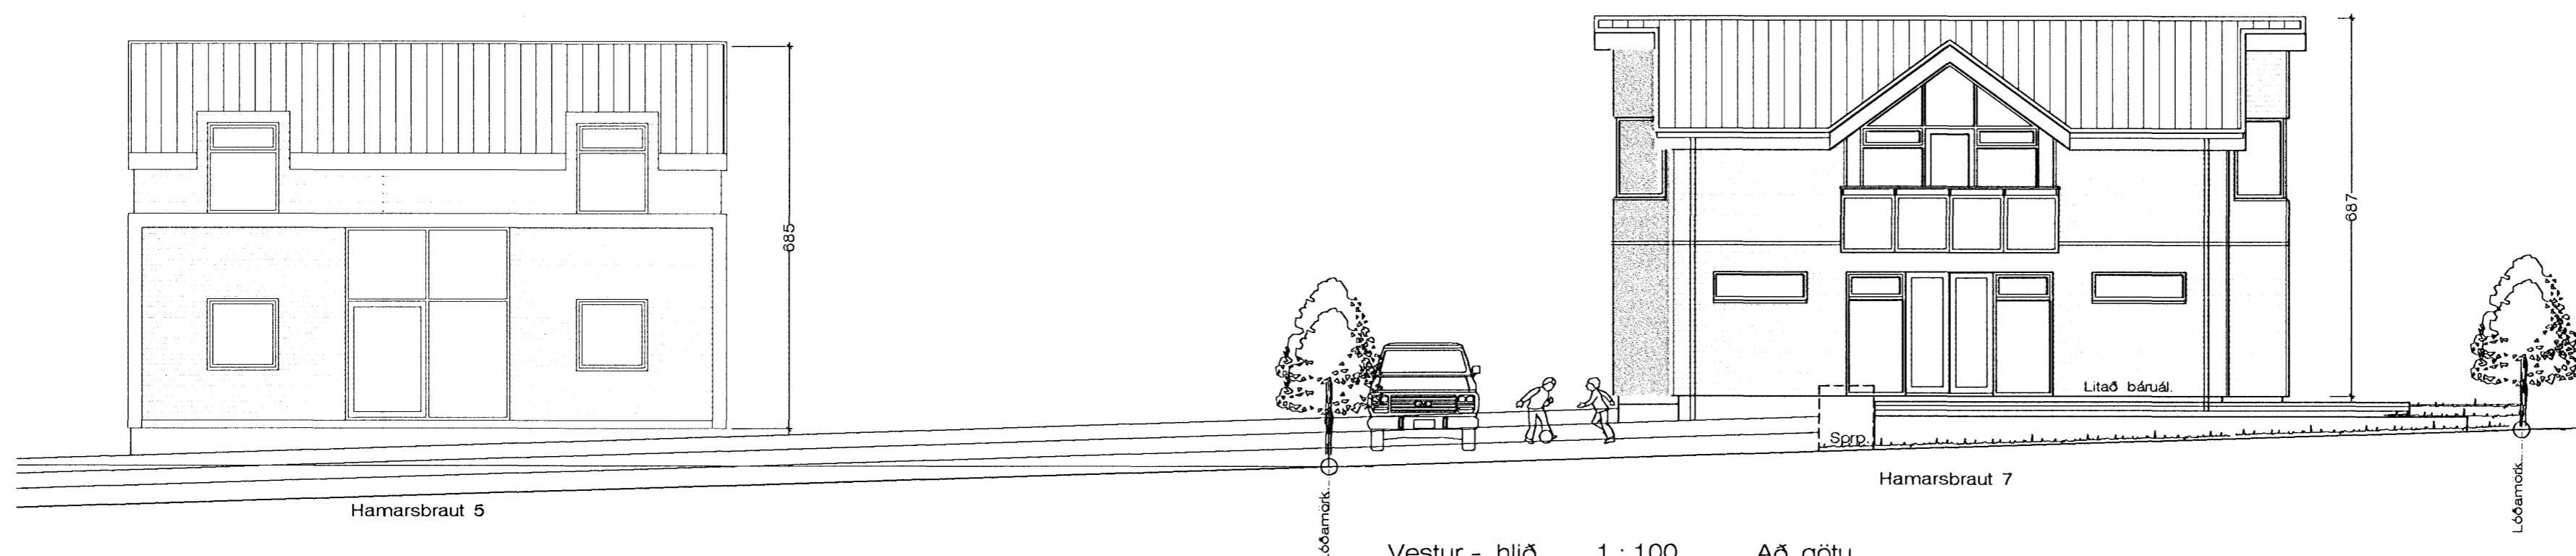

Vestur - hlið. 1 : 100 Að götu.

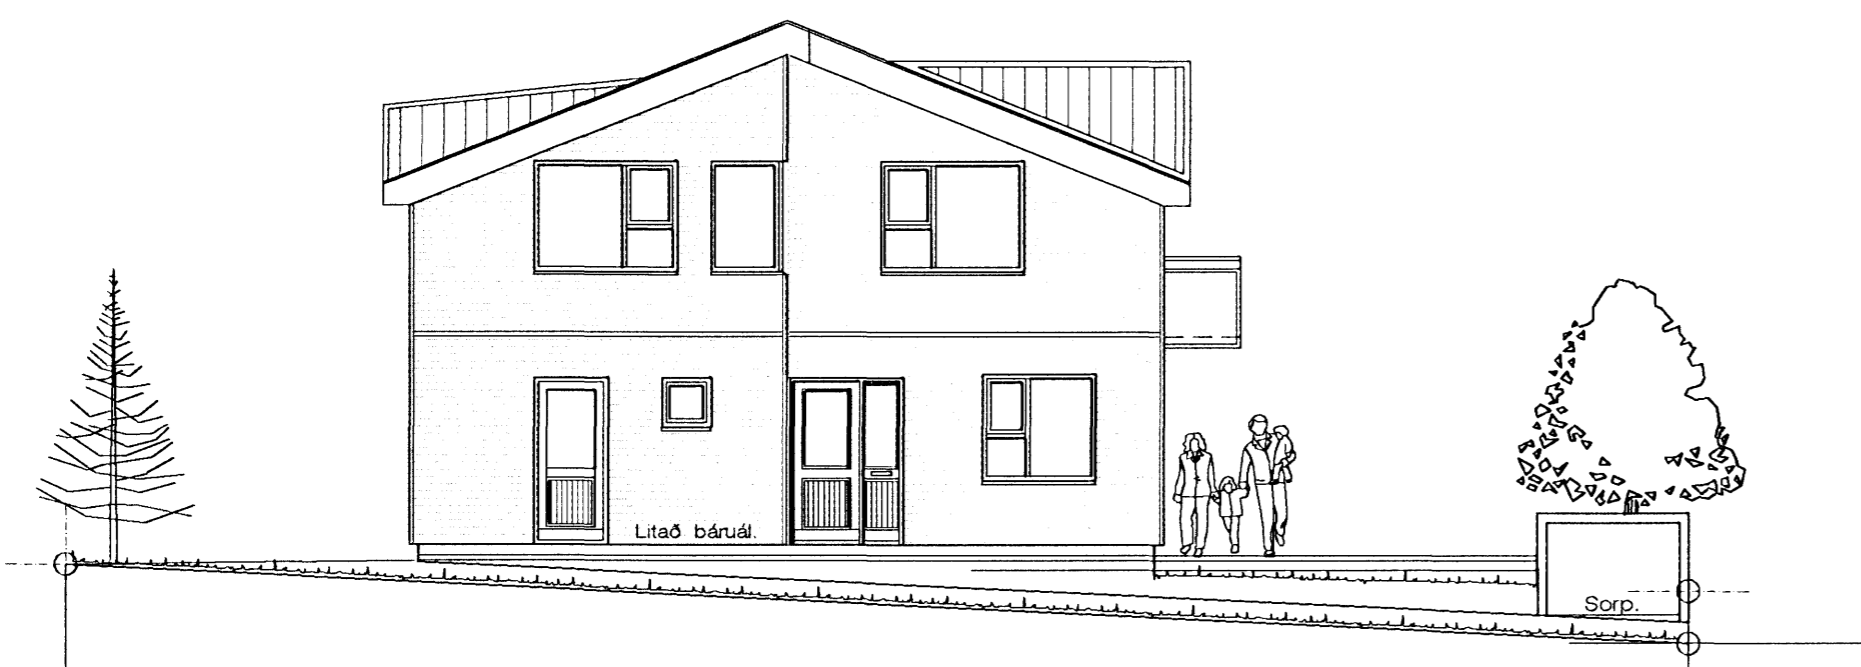

Norður - hlið. 1 : 100

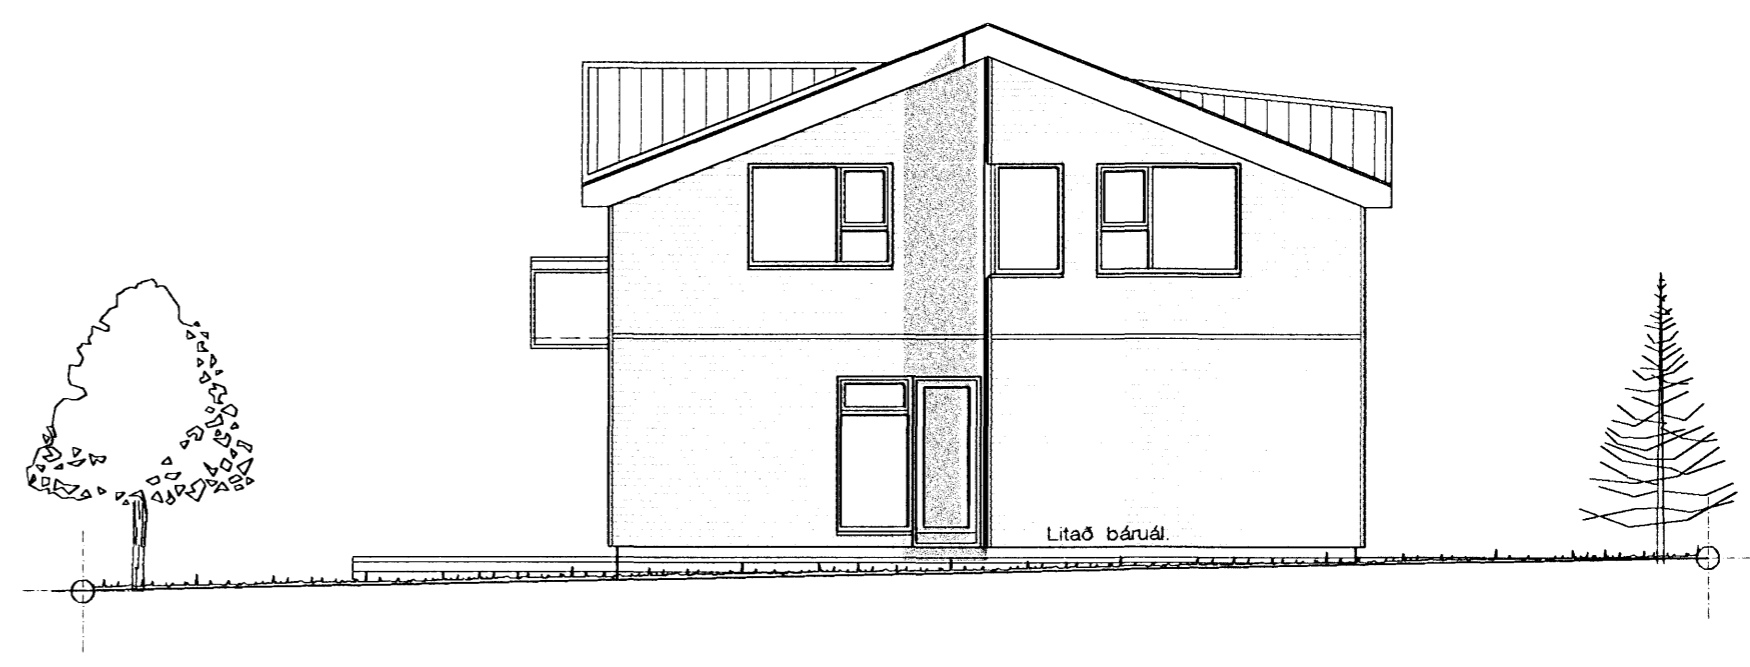

Suður - hlið. 1 : 100



Austur - hlið. 1 : 100

Breytt 2. - 2. - 2011

Breytt innra skipulagi á 1. og 2. hæð,
breytt hurðum á vestur og austurhlið.
Breytt skipulagi á lóð, sett inn sorpgeymsla.

Hamarsbraut 7 Hafnarfirði. Útlit.

VERK. NR.

DAGS. 9.-9.-2008

MÁL. 1:100

TEIKN. NR. 04

BREYTT.

JÓN GUÐMUNDSSON ARKITEKT Jón Guðmundsson. KT. 310551
VINNUSTOFA SUÐURLANDSBRAUT 16 REYKJAVÍK Sími 552 5055 3259