

Skráningartafla: Hamarsbraut 7, Hafnarfj.
Landnúmer: 197441
Matshlutanúmer: 01

Skrásetjari: Jón Guðmundsson arkitekt.
Kennitala: 310551-3259
Útgáfa: 4.01b Dags: 9.-1.-2009


Uppskipting og lýsing		D2	D3	D4	Stærðir												
D0 Lokun	D1 Rými hæð-röð	Notkun texti	Höfuð-flokkun	Eignar-hald	D5 Botnflötur m²	D5M Milliflötur m²	D6 Stigar m²	D7 Op m²	D8 Brúttóflötur m²	D9 Brúttóflötur sh < 1,8	D10a Salarhæð min	D10b Salarhæð max	D11 Brúttó rúmmál m³	D12 Nettóflötur m²	D16 Birt flatarmál m²	Reiknitala skiptarúmmáls	D17 Skipta-rúmmál m³
Matshluti					222,6	0,0	7,0	7,4	215,2	0,0			693,3	179,0	215,2		543,836
Botn													22,6				
A	01 0101	1. Hæð íbúð	N	0101	113,0	0,0	7,0	0,0	113,0	0,0			316,4	93,8	113,0		262,640
					113,0		7,0		113,0		2,80	2,80	316,4	93,8	113,0	2,80	
A	02 0201	Rishæð íbúð	N	0201	109,6	0,0	0,0	7,4	102,2	0,0			354,3	85,2	102,2		275,196
B	02 0202	Svalir	S	0202	109,6			7,4	102,2		2,13	4,07	354,3	85,2	102,2	3,23	6,000
					6,0				6,0							1,00	

Athugasemdir

Sameignir sumra

Eignar-hald	Notkun texti	Birt flatarmál m²	Skiptarúmmál Séreign m³	Skiptarúmmál Séreign og sameign m³
0101	Íbúð	113,0	262,640	262,640
0201	Íbúð	102,2	275,196	275,196
0202	Svalir	0,0	6,000	6,000
	Alls	215,2	543,836	543,836

Samþykkt þann
09 FEB 2011
Byggingarátt rúmmál
F.n. Sigurður Steinar Jónsson

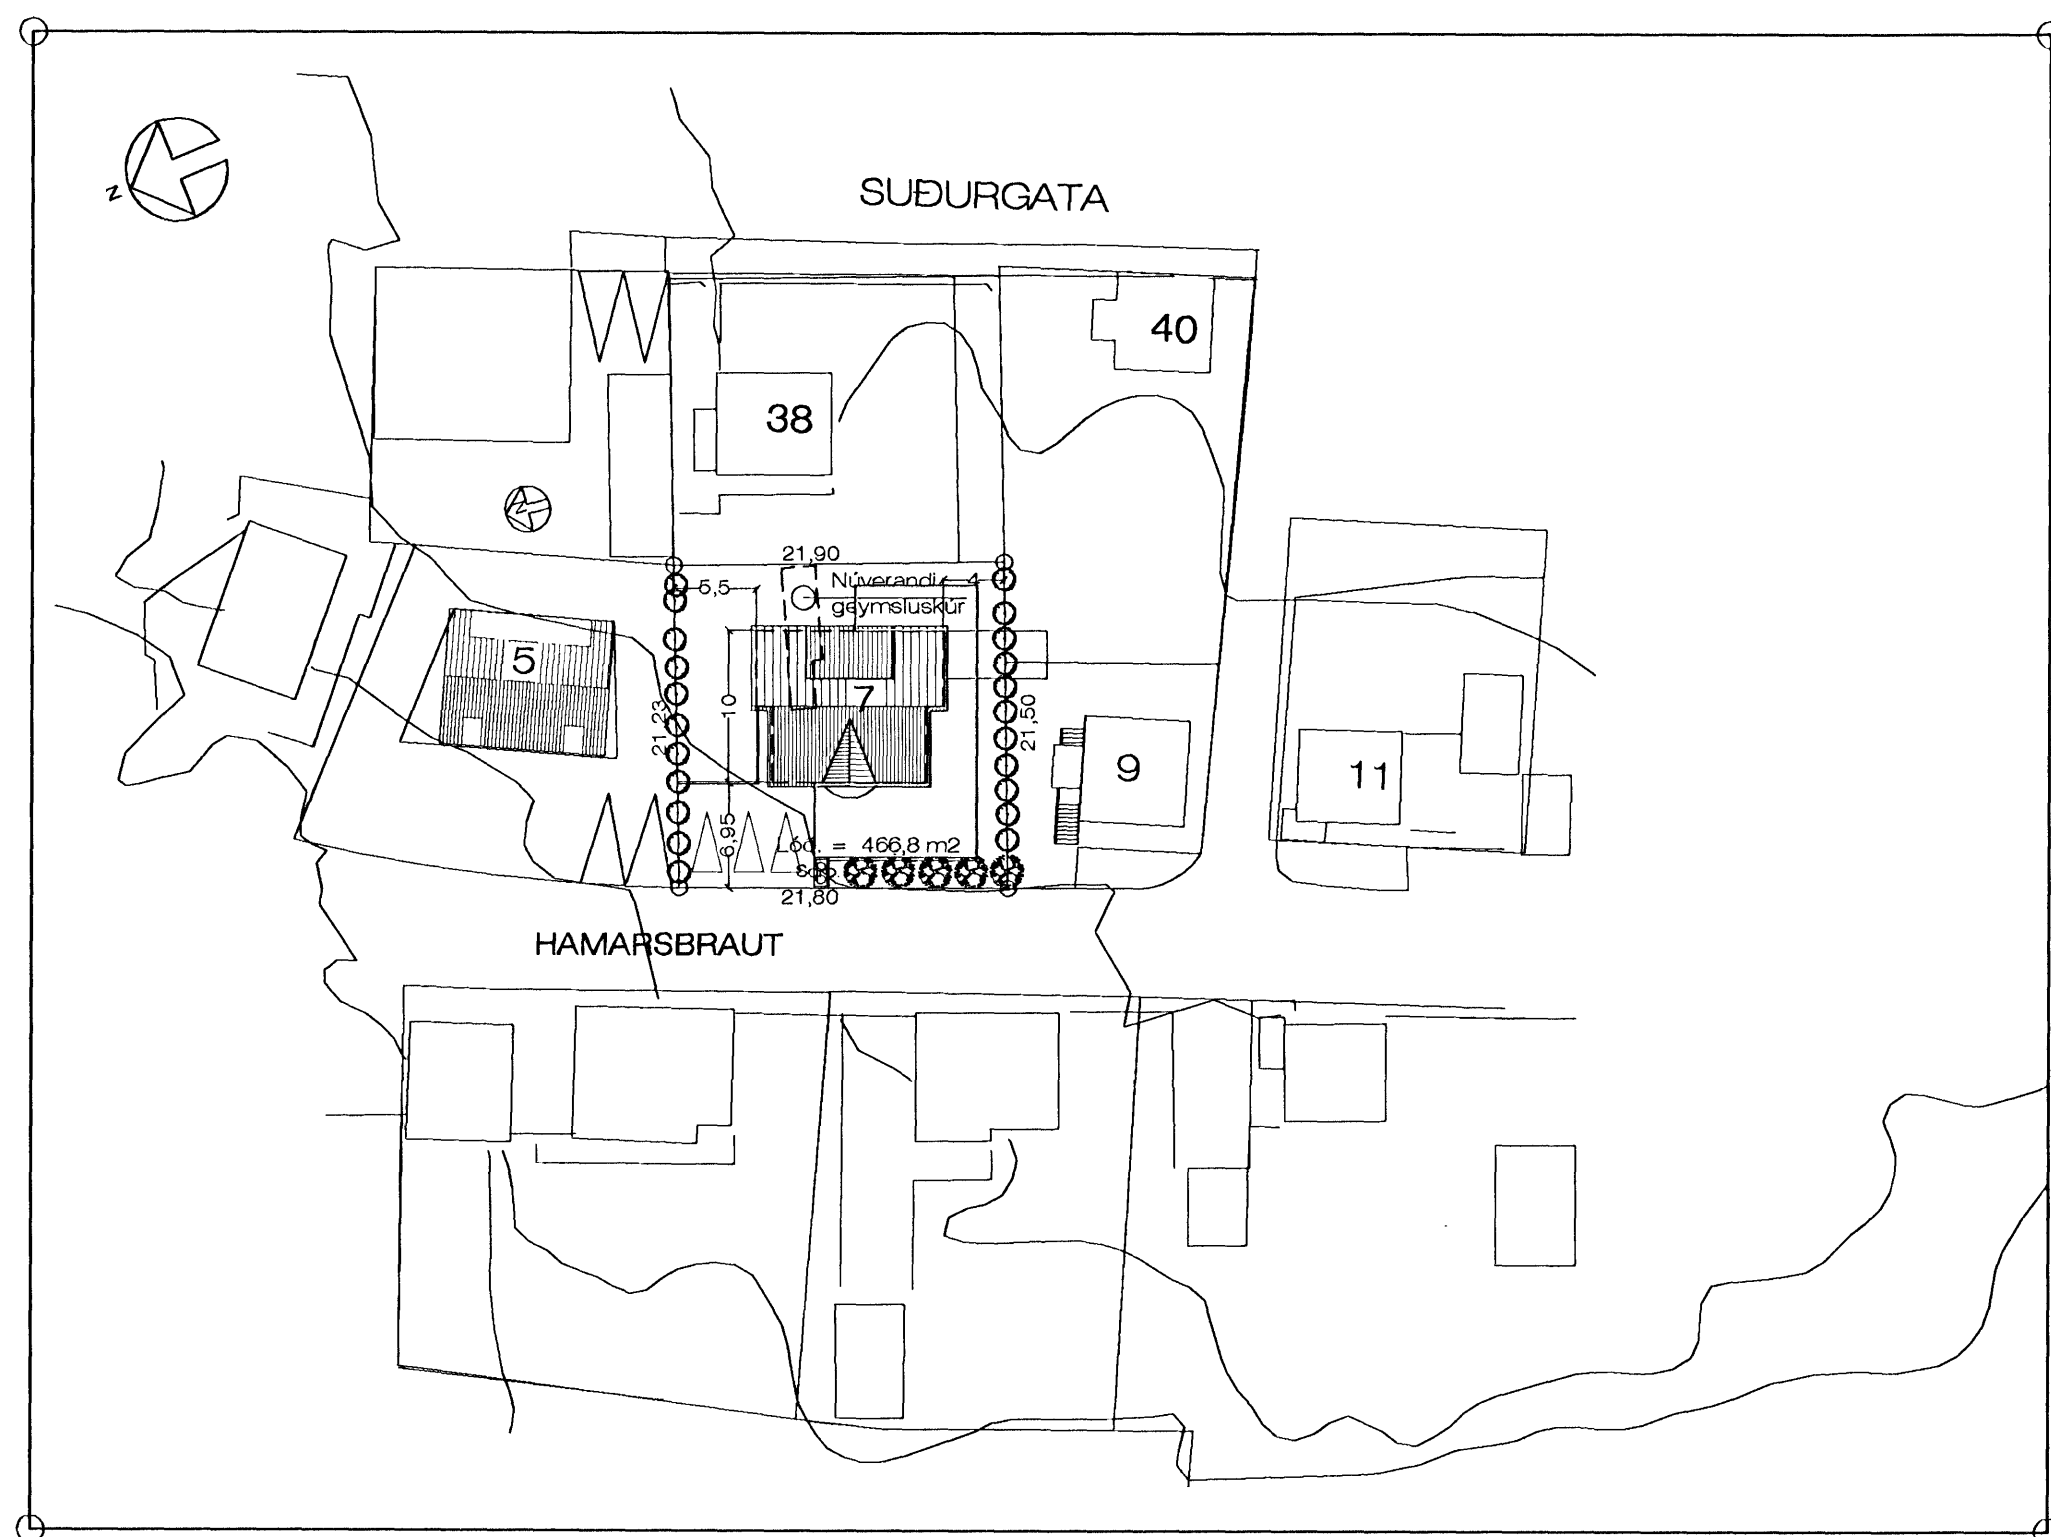

Breytt 2. - 2. - 2011
Breytt skipulagi á lóð, sett inn sorpgeymsla.

Hamarsbraut 7 Hafnarfirði. Afstöðumynd..

VERK. NR. 316 DAGS. 9.-8.-2008 MÁL. 1:500
TEIKN. NR. 01 BREYTT.

JÓN GUÐMUNDSSON ARKITEKT Jón Guðmundsson.
VINNUSTOFA SUBURLANDSBRAUT 16 REYKJAVÍK SÍMI 552 5055 KT. 310551 3259

Afstöðumynd. 1 : 500 Heildarstærð hússins. 222,5 m2 Nýtingartala lóðar. = 0,474

Jón Guðmundsson arkitekt. Suðurlandsbraut. 16 20.10.2006 10:27 hraunb.1902.dwg