
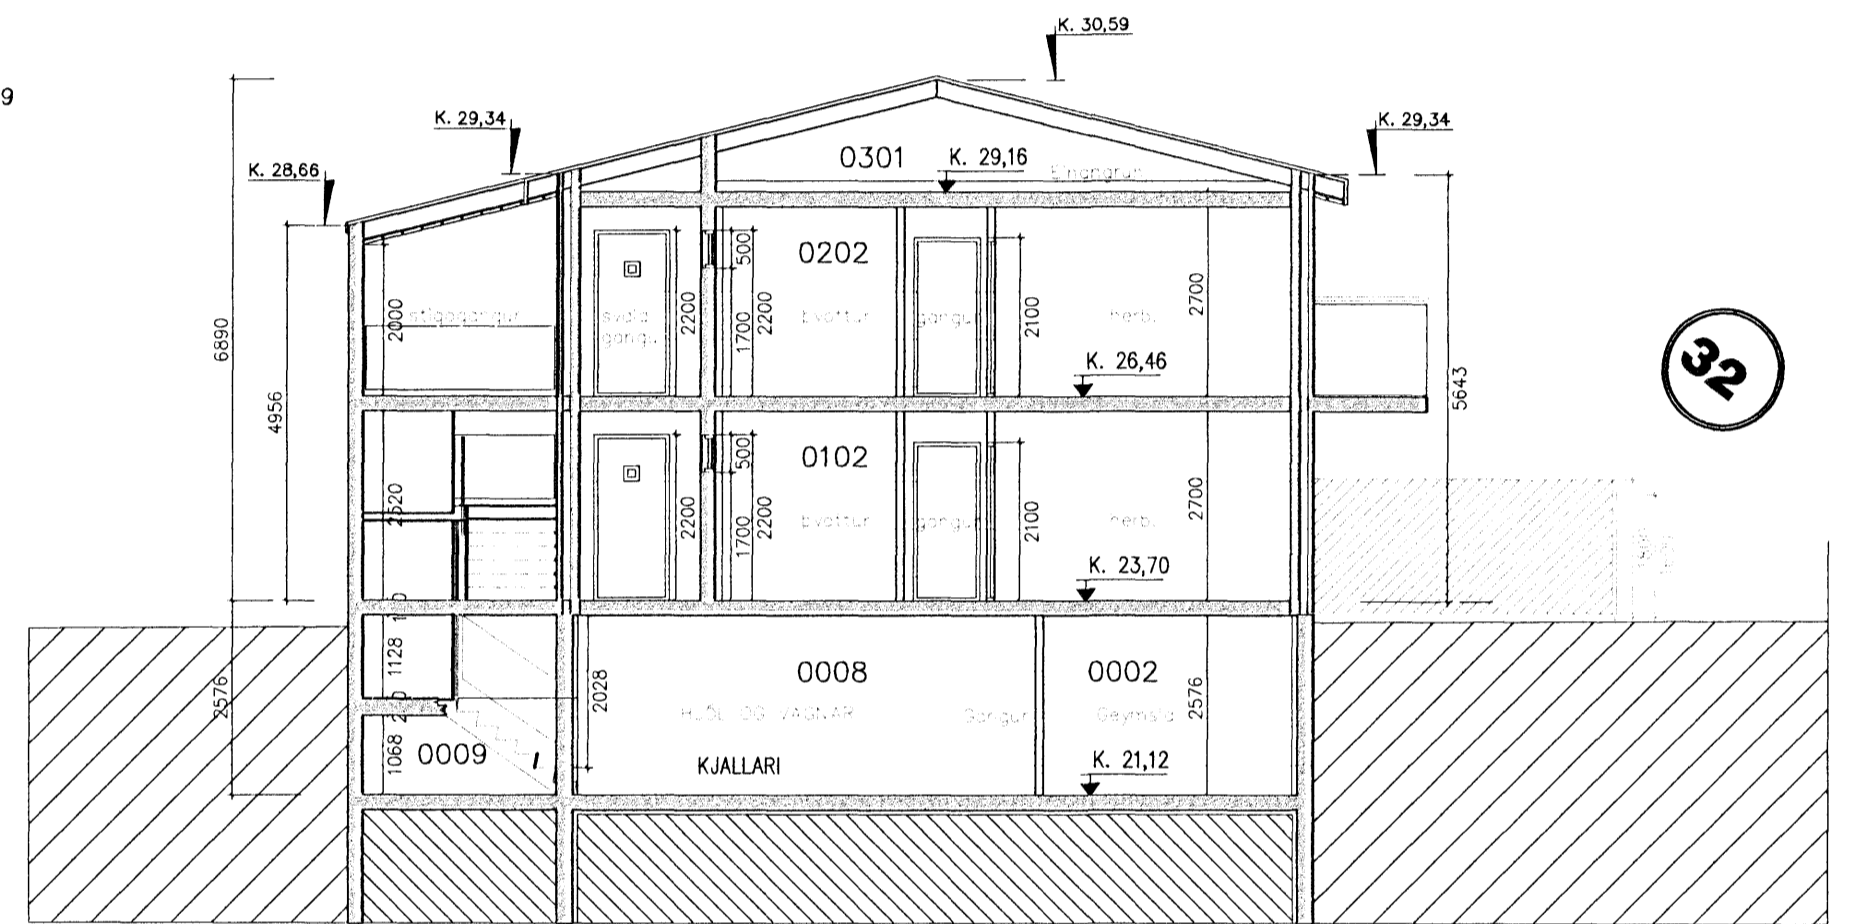
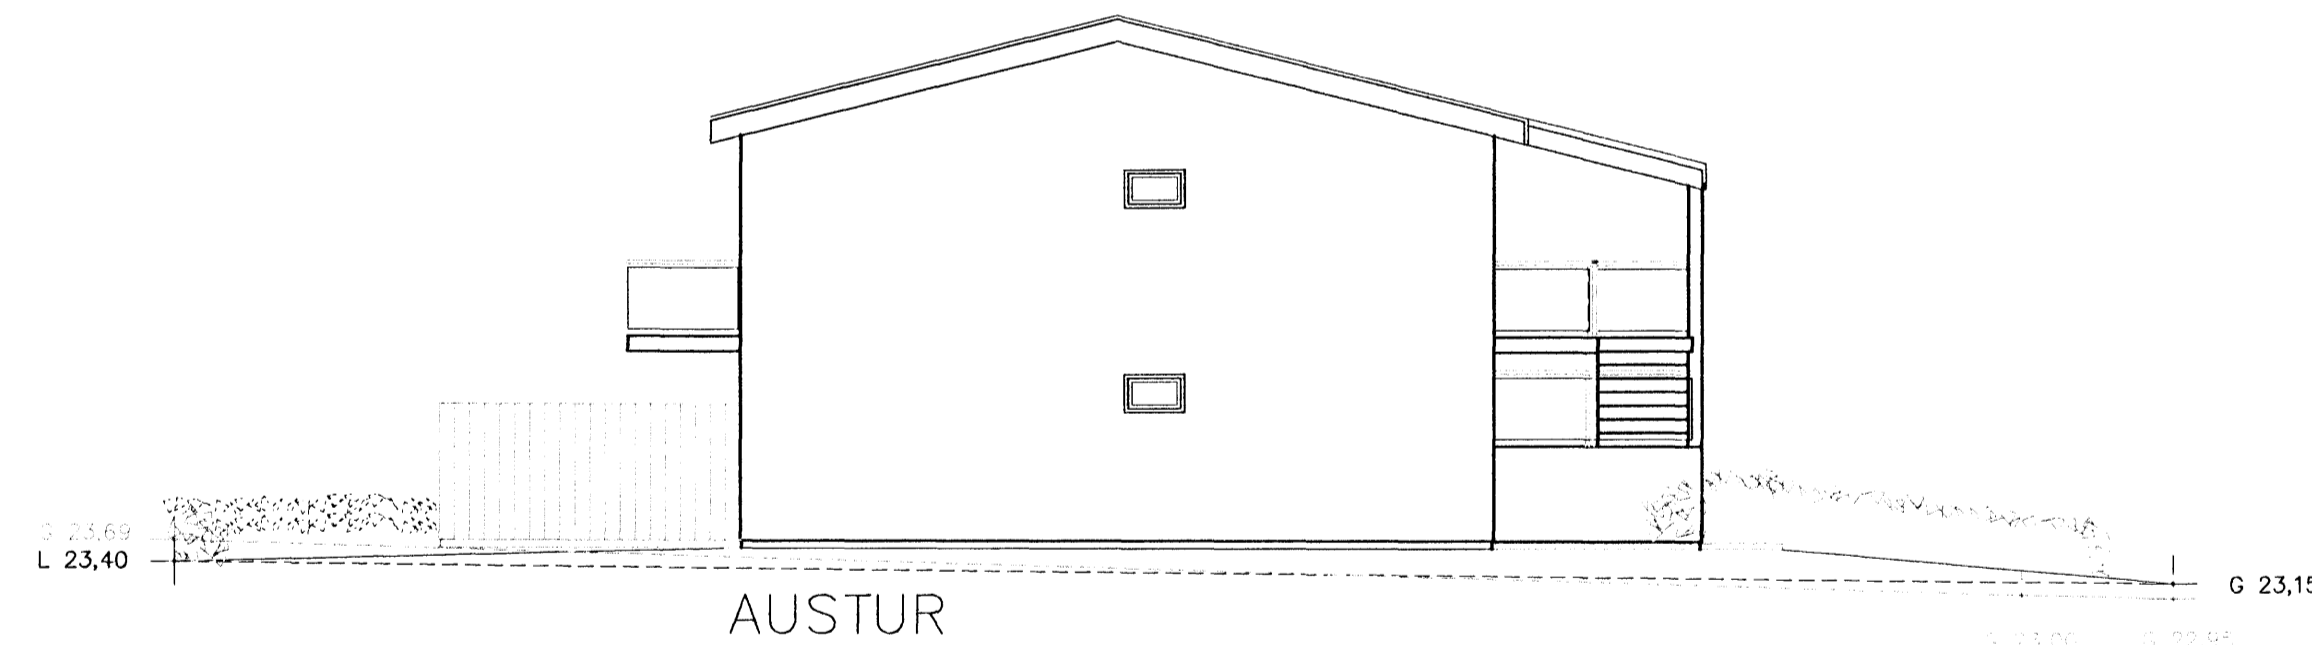


Samþykkt þann

02 MAR 2011

Byggingarástafa 11m í Hafnarfjarðar  
F.h. Sigurður Steinar Jónsson

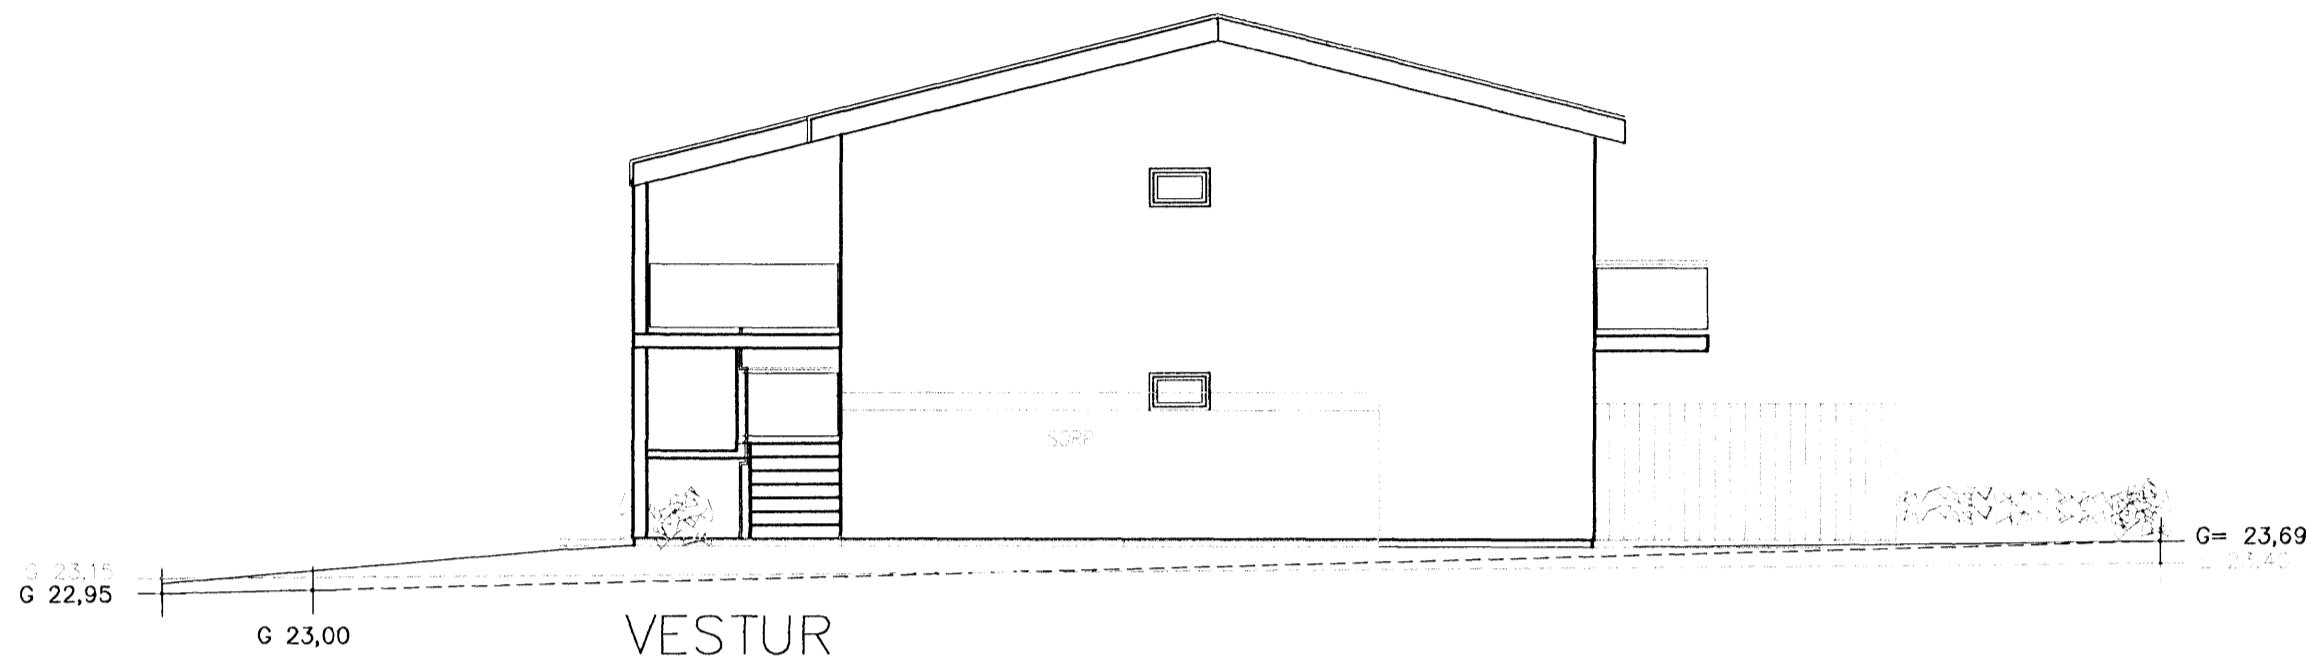

Sníð A-A þvert á íbúðir nr. 102,202 og kjallara

Dags.	Breytingar	Nr.	Nafn
08.02.2011	Allir skjólveggir eru færðir út um 1m. Úr 3m í 4m. Skjólveggir verða láréttir alla 4 metrana. Hæð er 1,8m. Veggur að framverðu hekkar úr 1m í 1,6m.	1.	FÓ.

**meter** Verkfræðistofa ehf  
Síðumúli 1, 108 Reykjavík

Gsm: 8940059  
meter@meter.is, www.meter.is

DREKAVELLIR 32, 221 HAFNARFJÖRÐUR

ÚTLIT-VESTUR, AUSTUR OG SNÍÐ A

TÖLVUSKRÁ	HANNAÐ	TEIKNAD	YFIRFARID	ÓTGÁFA
246-221-DREKAVELLIR 32	FÓ/VG	FÓ/VG	FÓ/VG	02
SAMÞYKKT	TEIKNING NR.	MKV.	BLAD NR.	
Fríðrik Ólafsson 2303592459	246-A04	1:100	A-04	
	DAGS.	VERK NR.		
	08.02.2011	246		

Fríðrik Ólafsson