
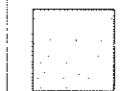
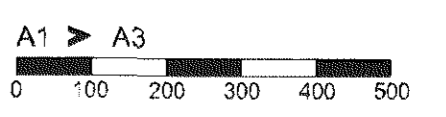


SKÝRINGAR:


-  E-Bygging: Endurrinnéttað svæði
-  E-Bygging: Viðbygging við E-byggingu.

A-breytingar á aðaluppdráttum 20.08.2010:

- Rými E-101 Færsla glugga fram að gangi.
- Rými E-106 Opnanlegur vegg hluti vegna framfarflutninga.
- Rými E-107 Steyptur veggur umhverfis lyftu.
- Rými E-109 Bytting vegg hluta.
- Rými E-117 Slækkun slúsu. Tvíöld hurð í stað fellihurða.
- Rými E-122 Tvíöld hurð að herbergi í stað fellihurða.
- Rými E-123 Tvíöld hurð að herbergi í stað fellihurða.
- Rými E-130 Hurðaröpun út á gang. Glöveggir felldir niður.
- Rými E-131 Nýtt rými, E-131, vegna E-122 og E-123.
- Rými E-142 Nýtt rými.
- Rými E-144 Steyptur veggur umhverfis stiga í stað.
- Rými E-150 Ný hurð frá þessu rými.
- Rými E-205 Opnun hurðar að gangi, E-133.




C:
B: Reyndartekningar 31.01.11
A: Breytingar innanhúss skv. lista hér fyrir ofan. 20.06.2010
BREYTINGAR: DAGS:

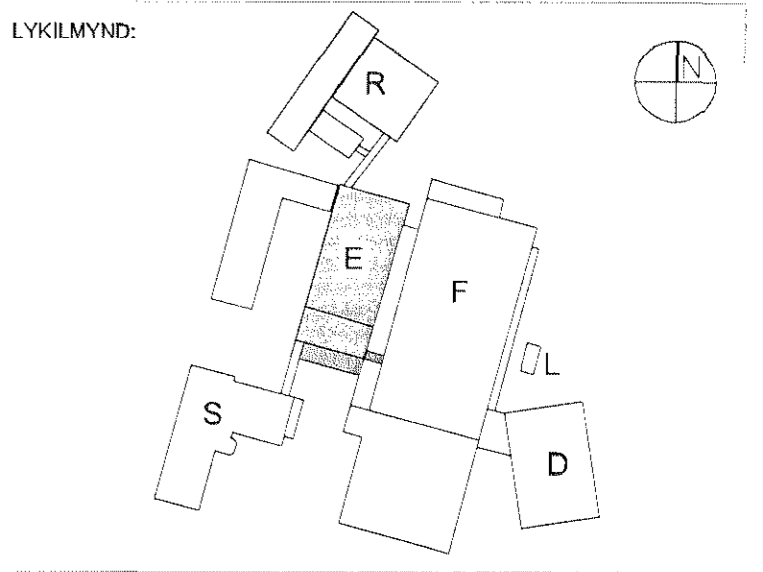

VERKKAUPI:
actavis
REYKJAVÍKURVEGUR 78.
BYGGINGARHLUTI: E-BYGGING
AÐALUPPDRATTUR

GRUNNMYND 1. HÆÐAR
VERK: ACTA 0933 DAGS: 19.04.2010
KYRDI: 1:100 TEKNAD: ÖB
SKRÁ: 0933-E-G runnur 1h.dwg

ÚTI INNI
ARKITEKTAR
ÞINGHÖLTSSTRETI 27 101 REYKJAVÍK
SÍMAR 552 7660 & 562 7660 FAX 552 7661
NETFANG u@u.is
VEFFANG http://www.u.is
BALDUR Ó. SVAVARSSON ARKITEKTAR FAI
120357-5149
JÓN ÞÓR ÞÓRVALDSSON ARKITEKTAR FAI
021256-7579
TEIKNINGANR: **A-E-101** BREYTING: **B**

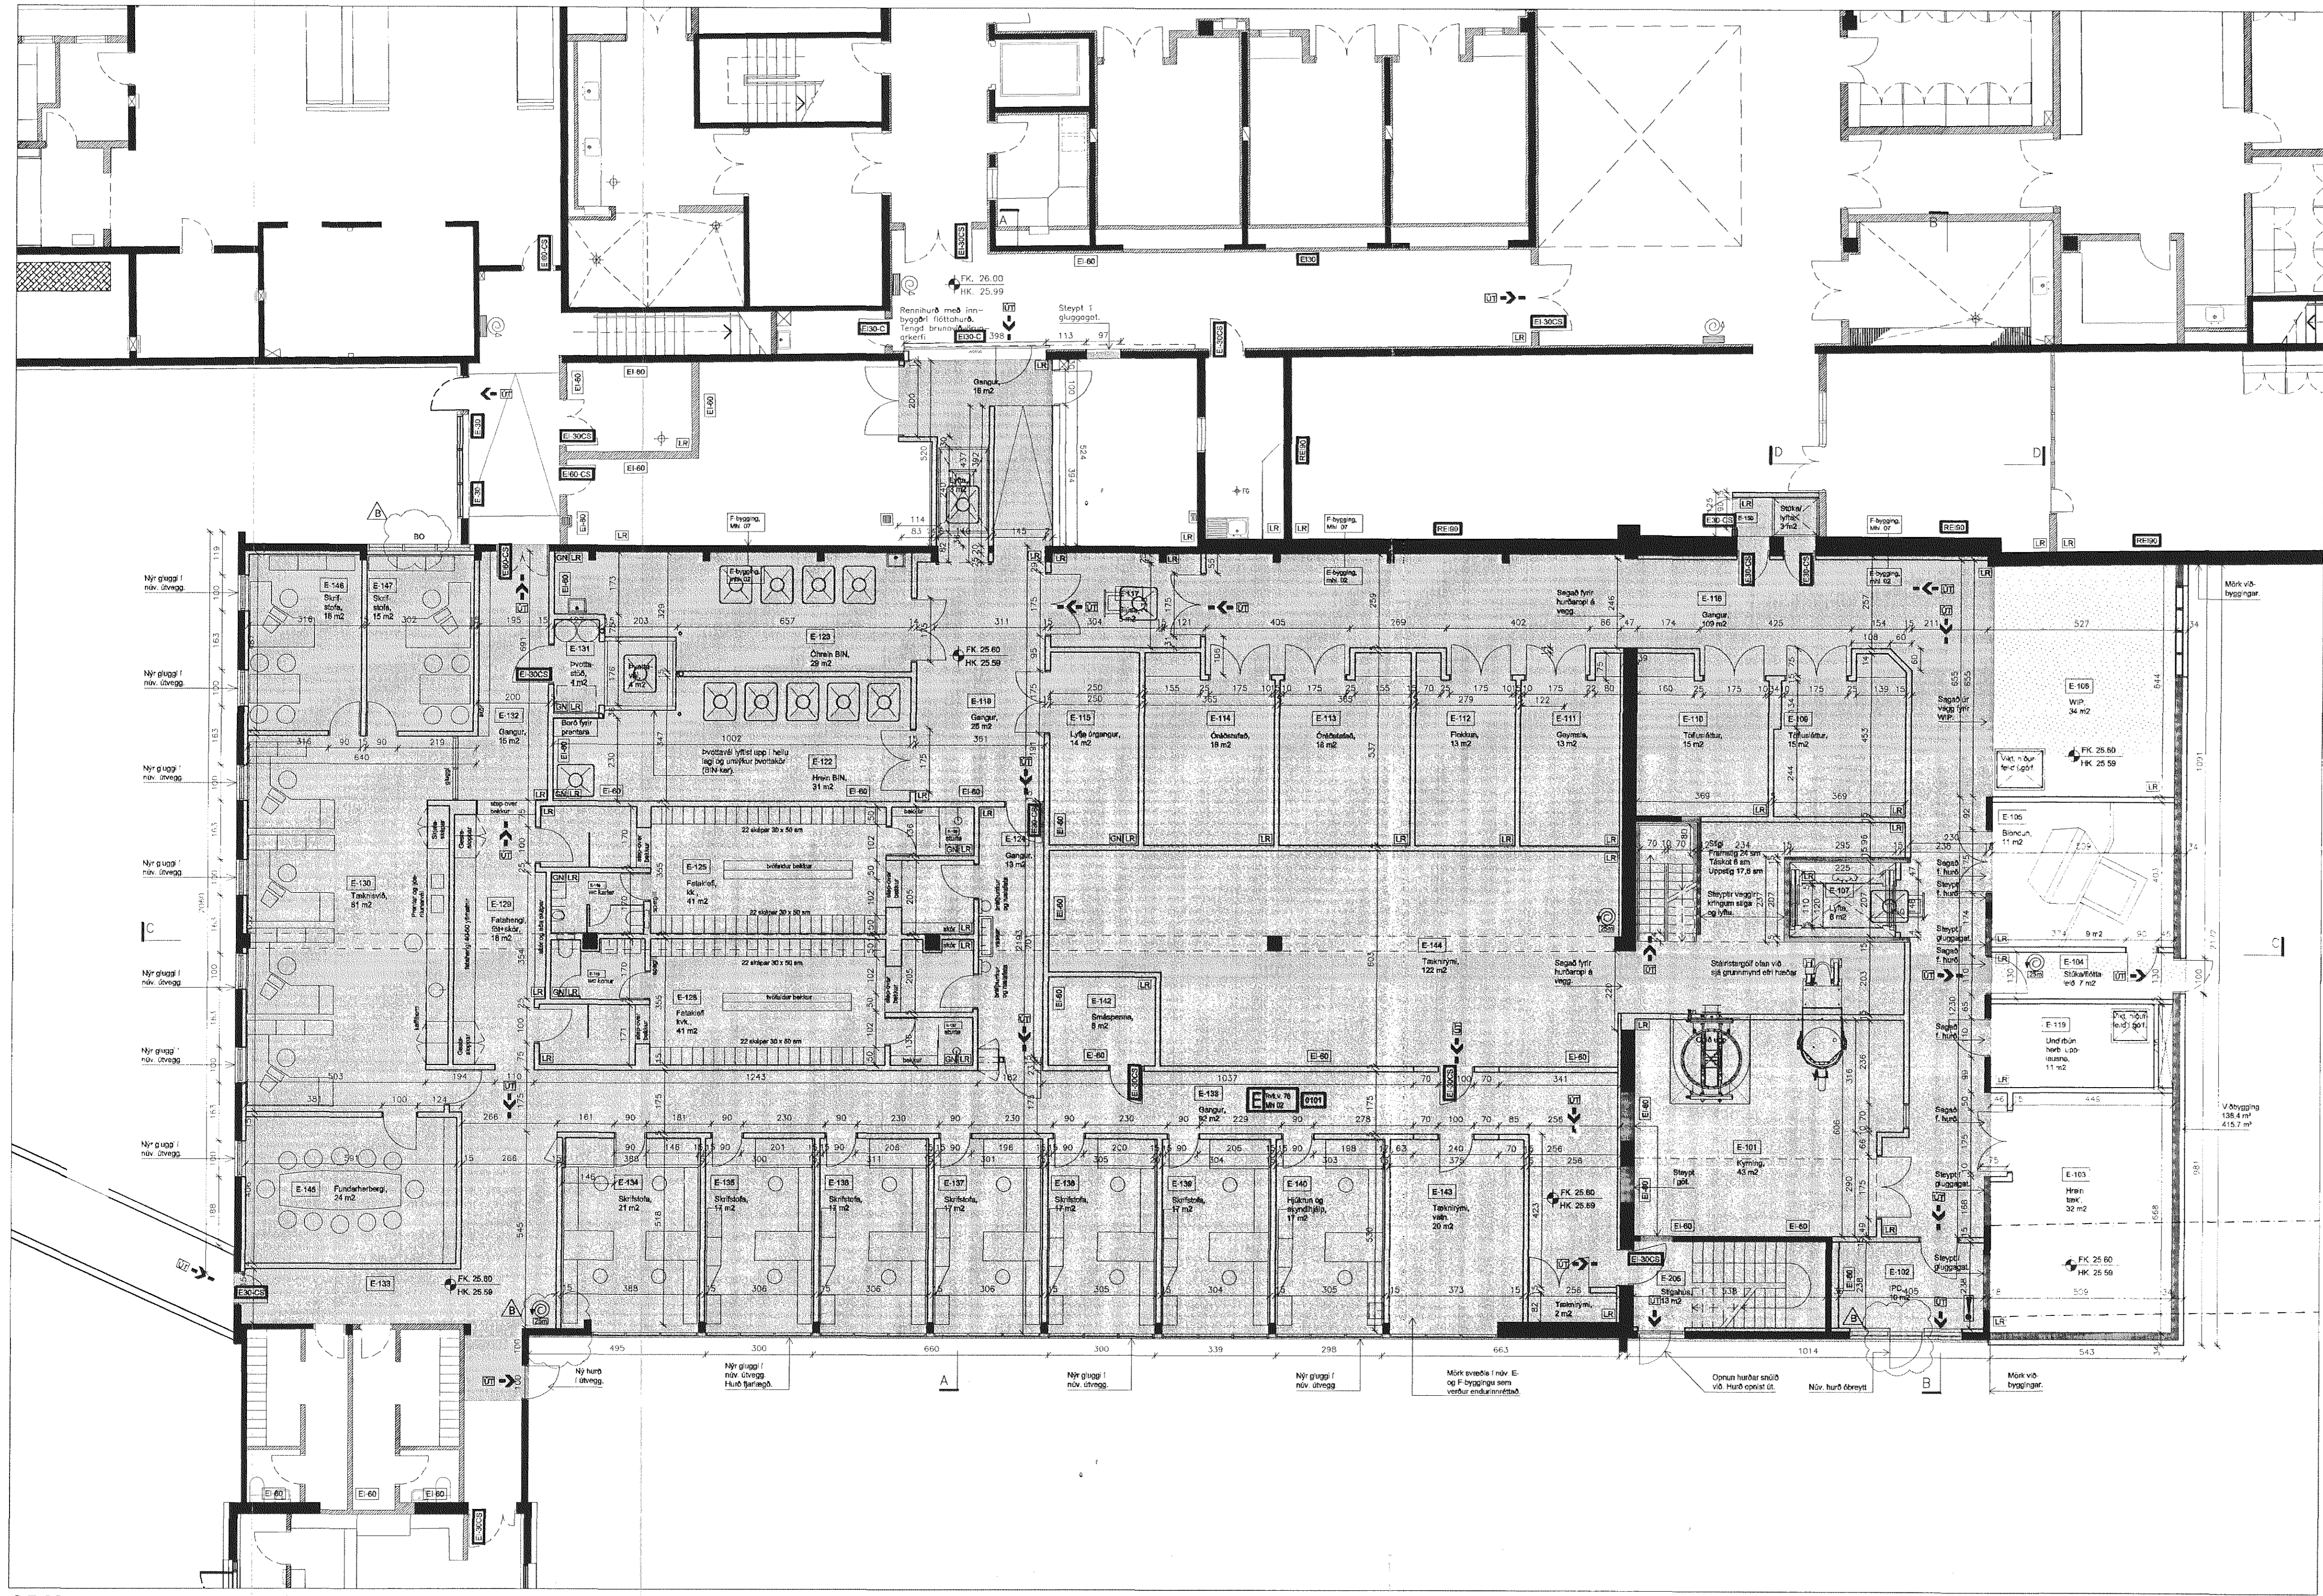

GRUNNMYND 1. HÆÐAR, 1:100