


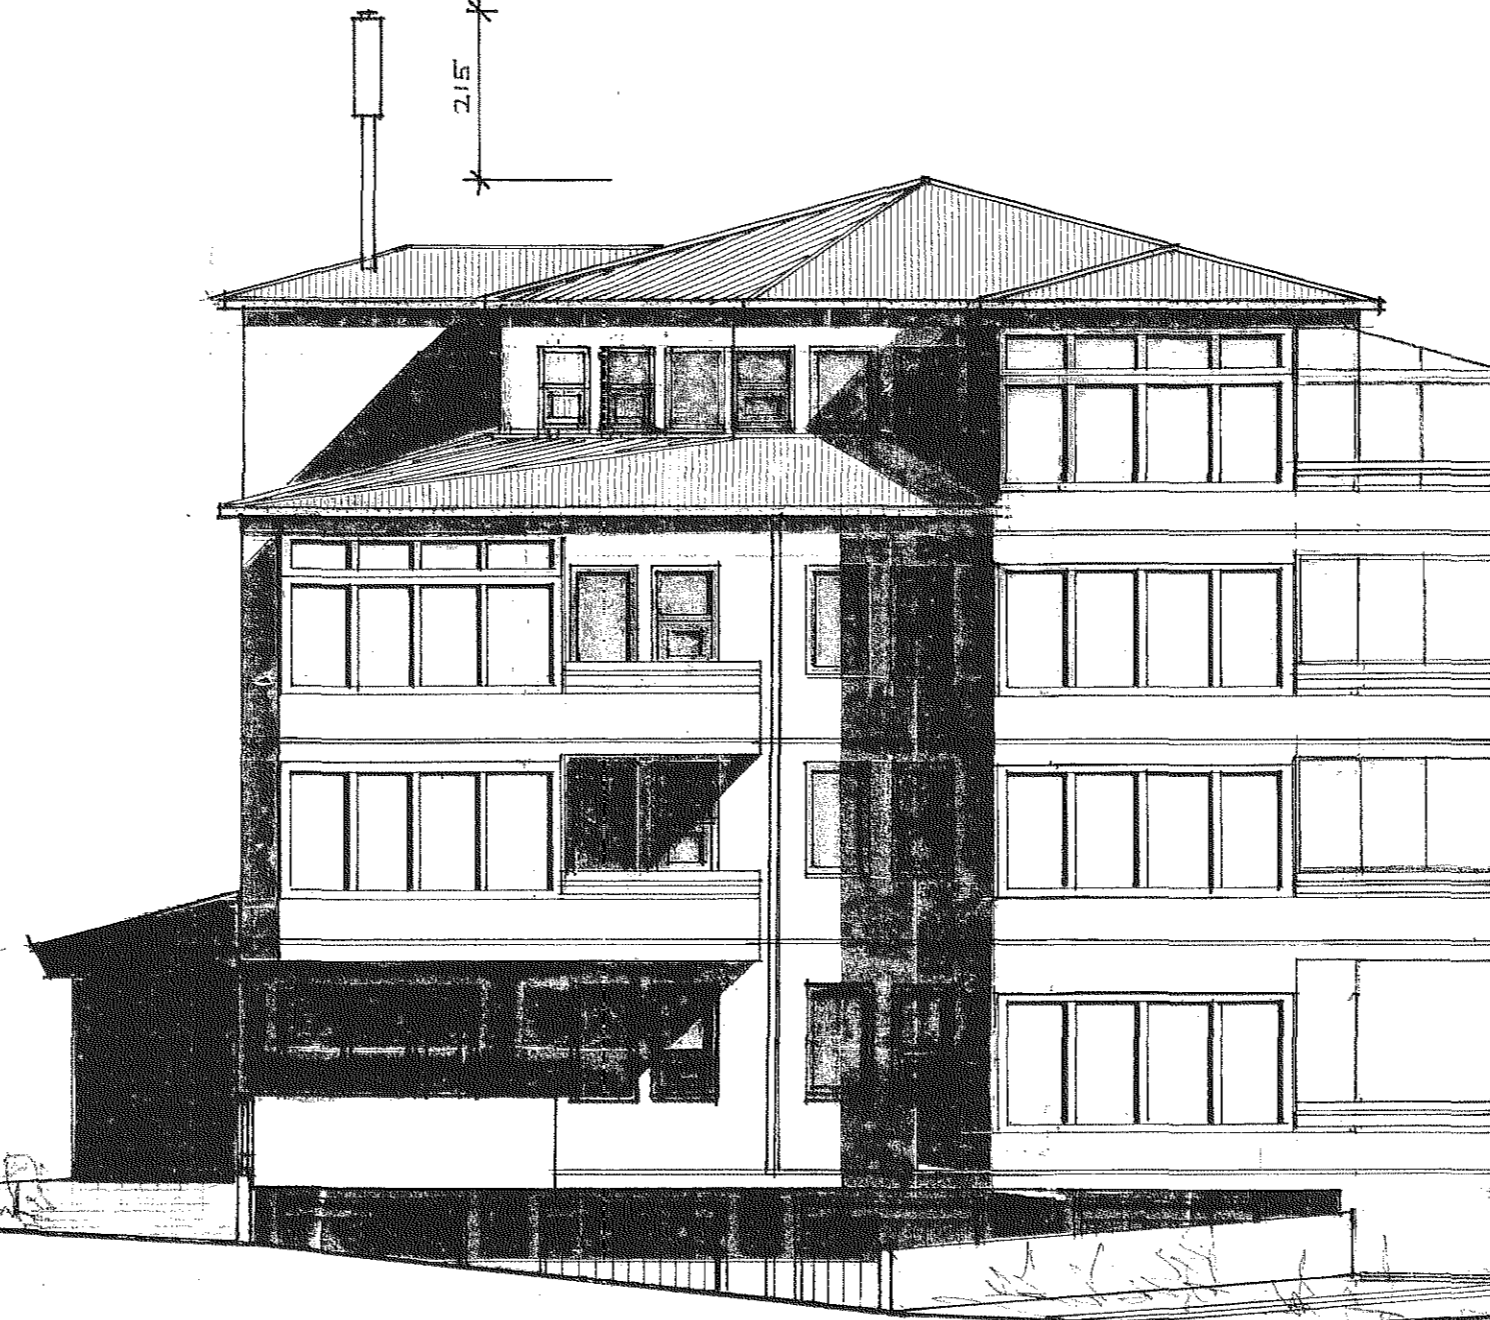


SUDUR M.100




VESTUR M.100



AUSTUR M.100

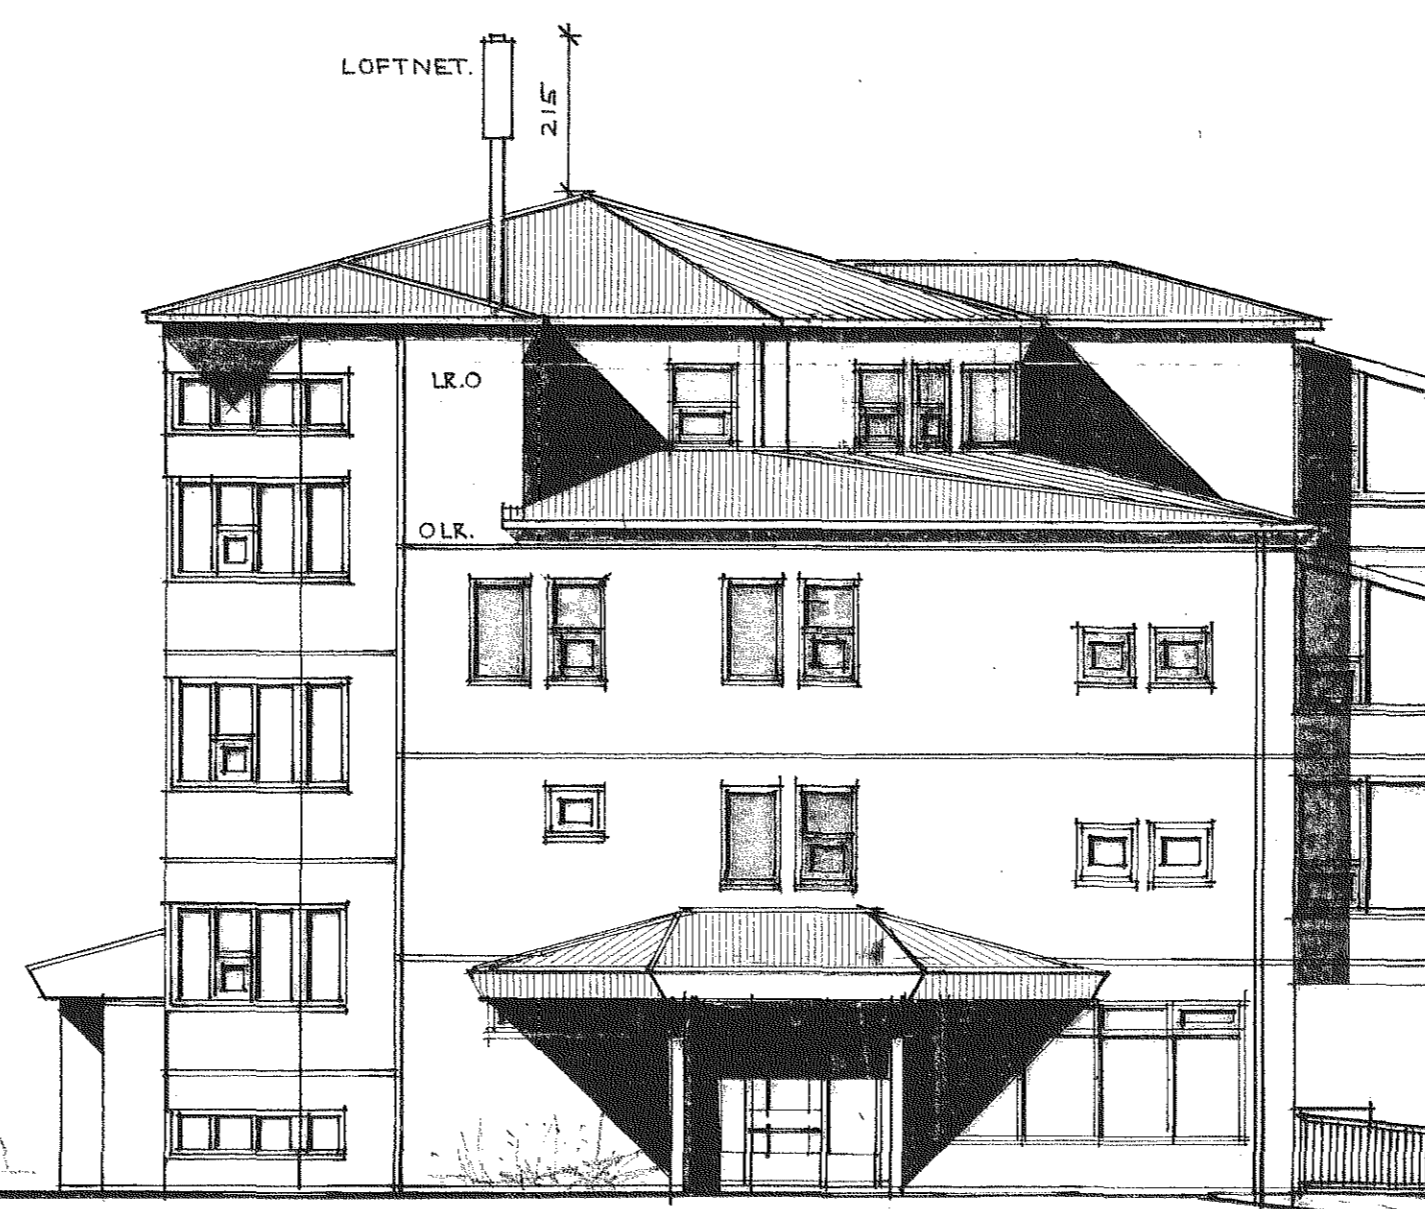

NORÐUR M.100

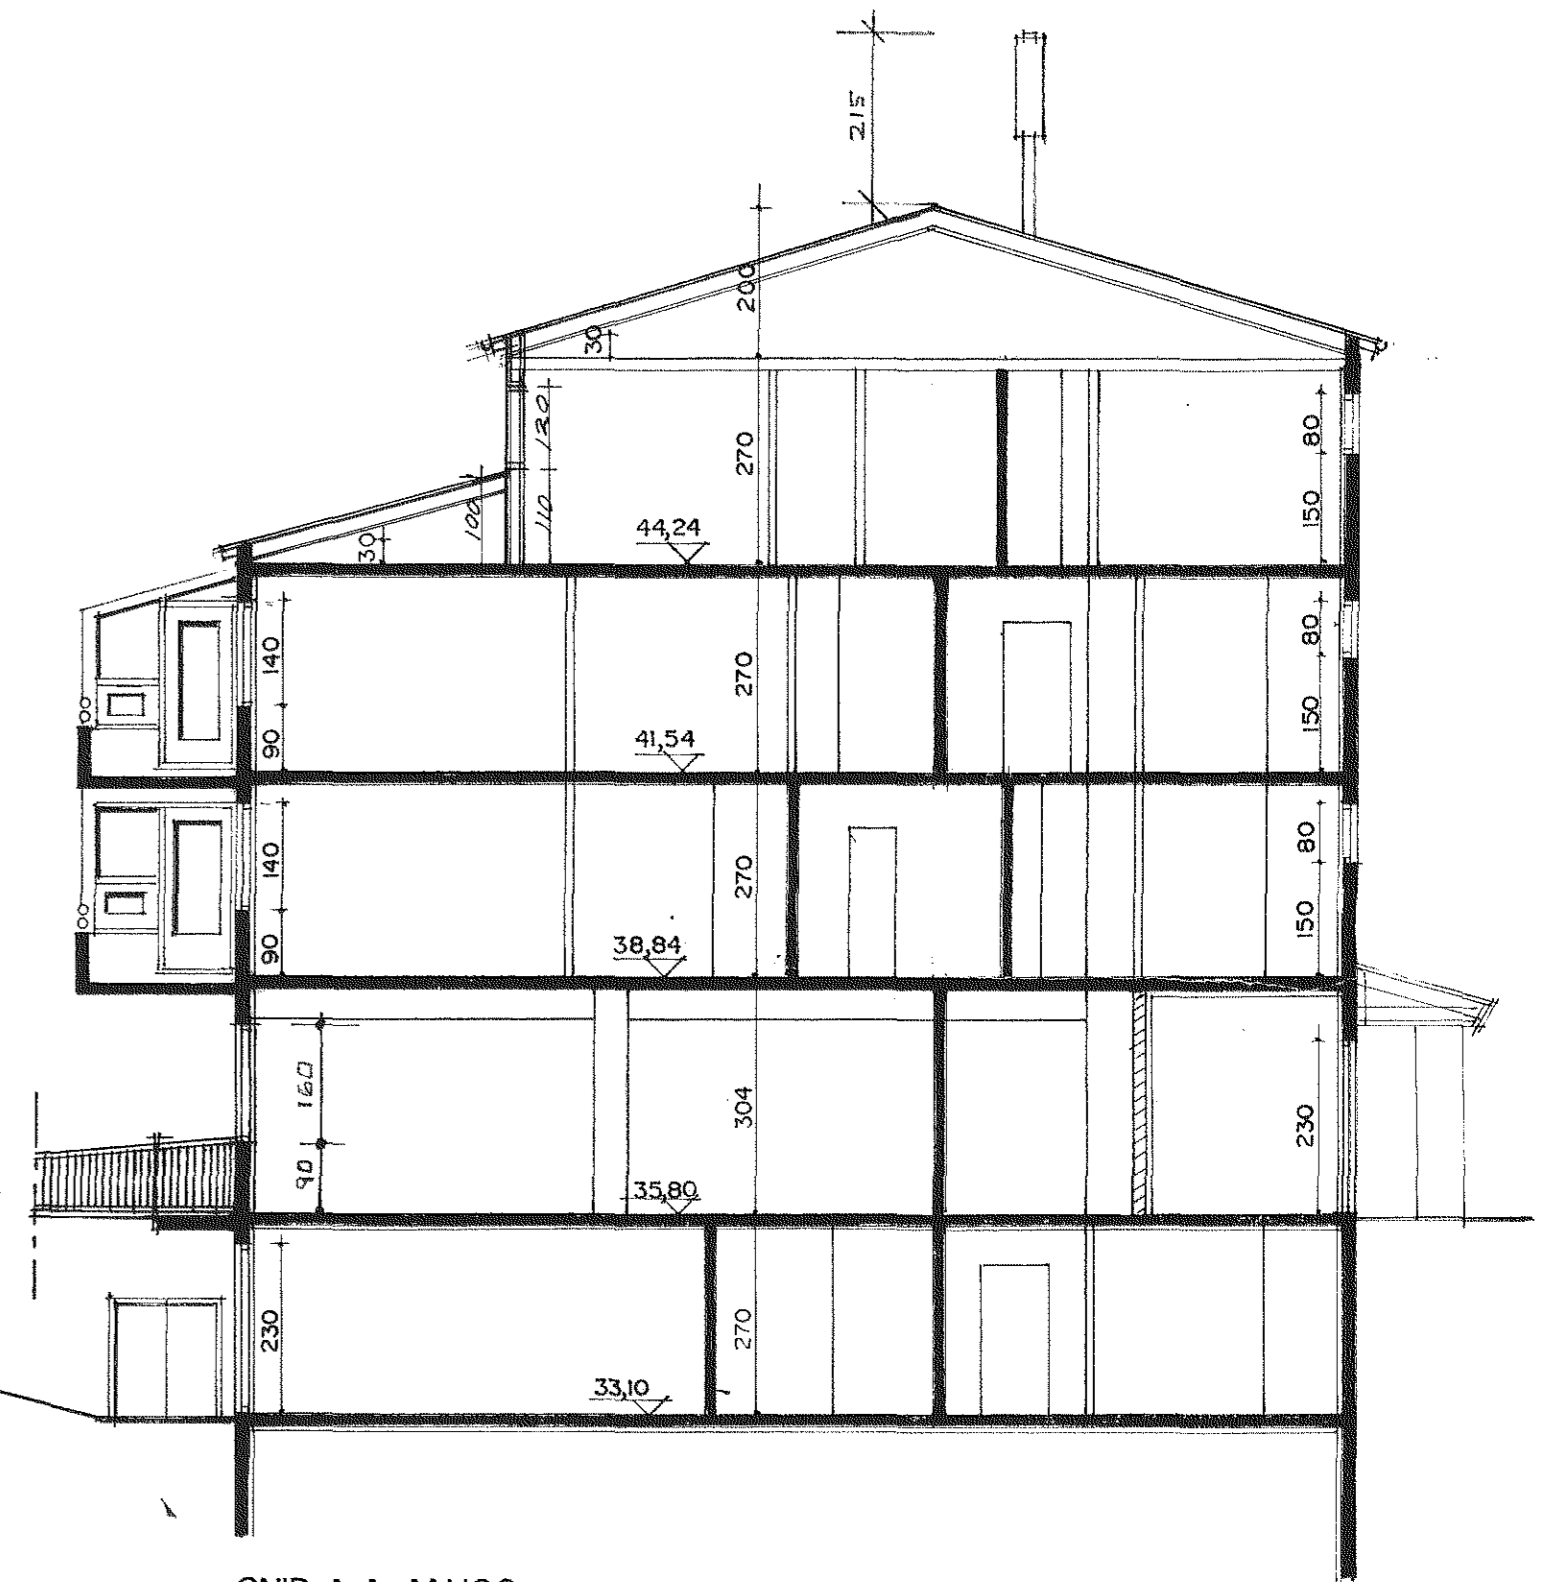

SNID A-A M.100

HAFNARFIRÐI 15. nóvember 2010.  
12.01.2011  
Sigurður Þorvarðarson byggingafræðingur bfi.  
INNRA SKIPULAGI EIGNARHLUTA 01-02 BREYTT.  
EIGNAHLUT 01-02 BREYTT ÚR VERSLUN Í ÍBÚÐ.  
GLUGGAR EIGNAHLUTAR 01-02 Á VESTURHLIÐ SÍKKADIR.

HAFNARFIRÐI 6 mars 2009.  
Sigurður Þorvarðarson  
Sigurður Þorvarðarson byggingafræðingur bfi.  
STH. Teiknistofan ehf. Strandgötu 11 220 Hafnarfirði.  
Sími 5651510. Netfang: teiknistofan@simnet.is.  
SVÖLUM ÍBÚÐAR NR. 0401. LOKAÐ MEÐ „GLERFLEKUM“ .  
GLEREFLEKARNIR ERU OPNANLEGIR, OG SITJA Í RENNIBRAUT AÐ OFAN OG  
NEÐAN. LOKUNIN ER „B-LOKUN“

Hafnarfirði 20-10-05.  
Sigurður Þorvarðarson Byggingafræðingur bfi.  
Tæknirými við stíghús á 4. hæð og símaloftnet  
á útliti teiknað.

Hafnarfirði 24-08-04.  
Sigurður Þorvarðarson byggingafræðingur bfi.

SVÖLUM Á ÍBÚÐ 0202. lokað með „ glerflekum“  
Sem festir eru í rennibrautum. (Opnanlegt).  
Lokunin er B lokun.

STADARHVAMMUR I HAFNARFIRÐI

22 Juli 2004 Lvb

SVÖLUM Á ÍBÚÐ 0301  
LOKAÐ MEÐ „GLERFLEKUM“  
SEM FESTIR ERU Í  
RENNIBRAUTUM.  
(OPNANLEGT).

Sigurður Þorvarðarson

3/3

12/11/2011  
Lvb