




ÚTLIT S-VESTUR

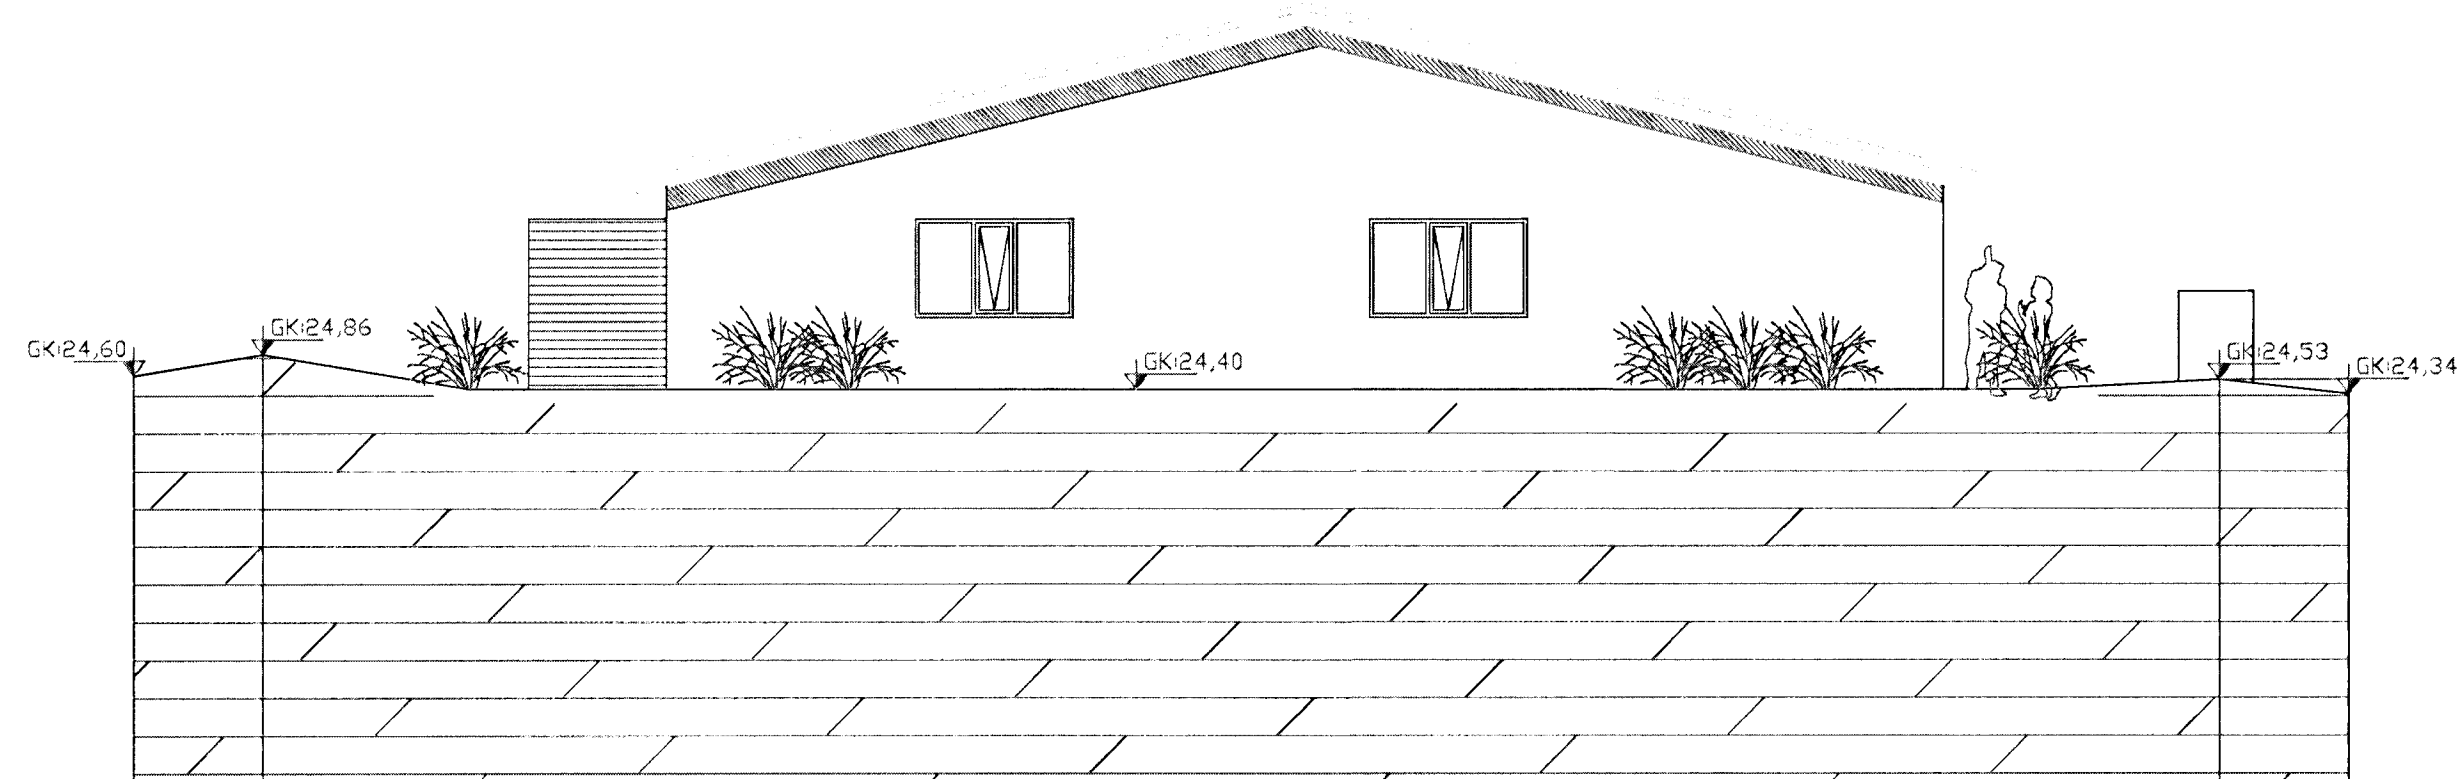


ÚTLIT S-AUSTUR

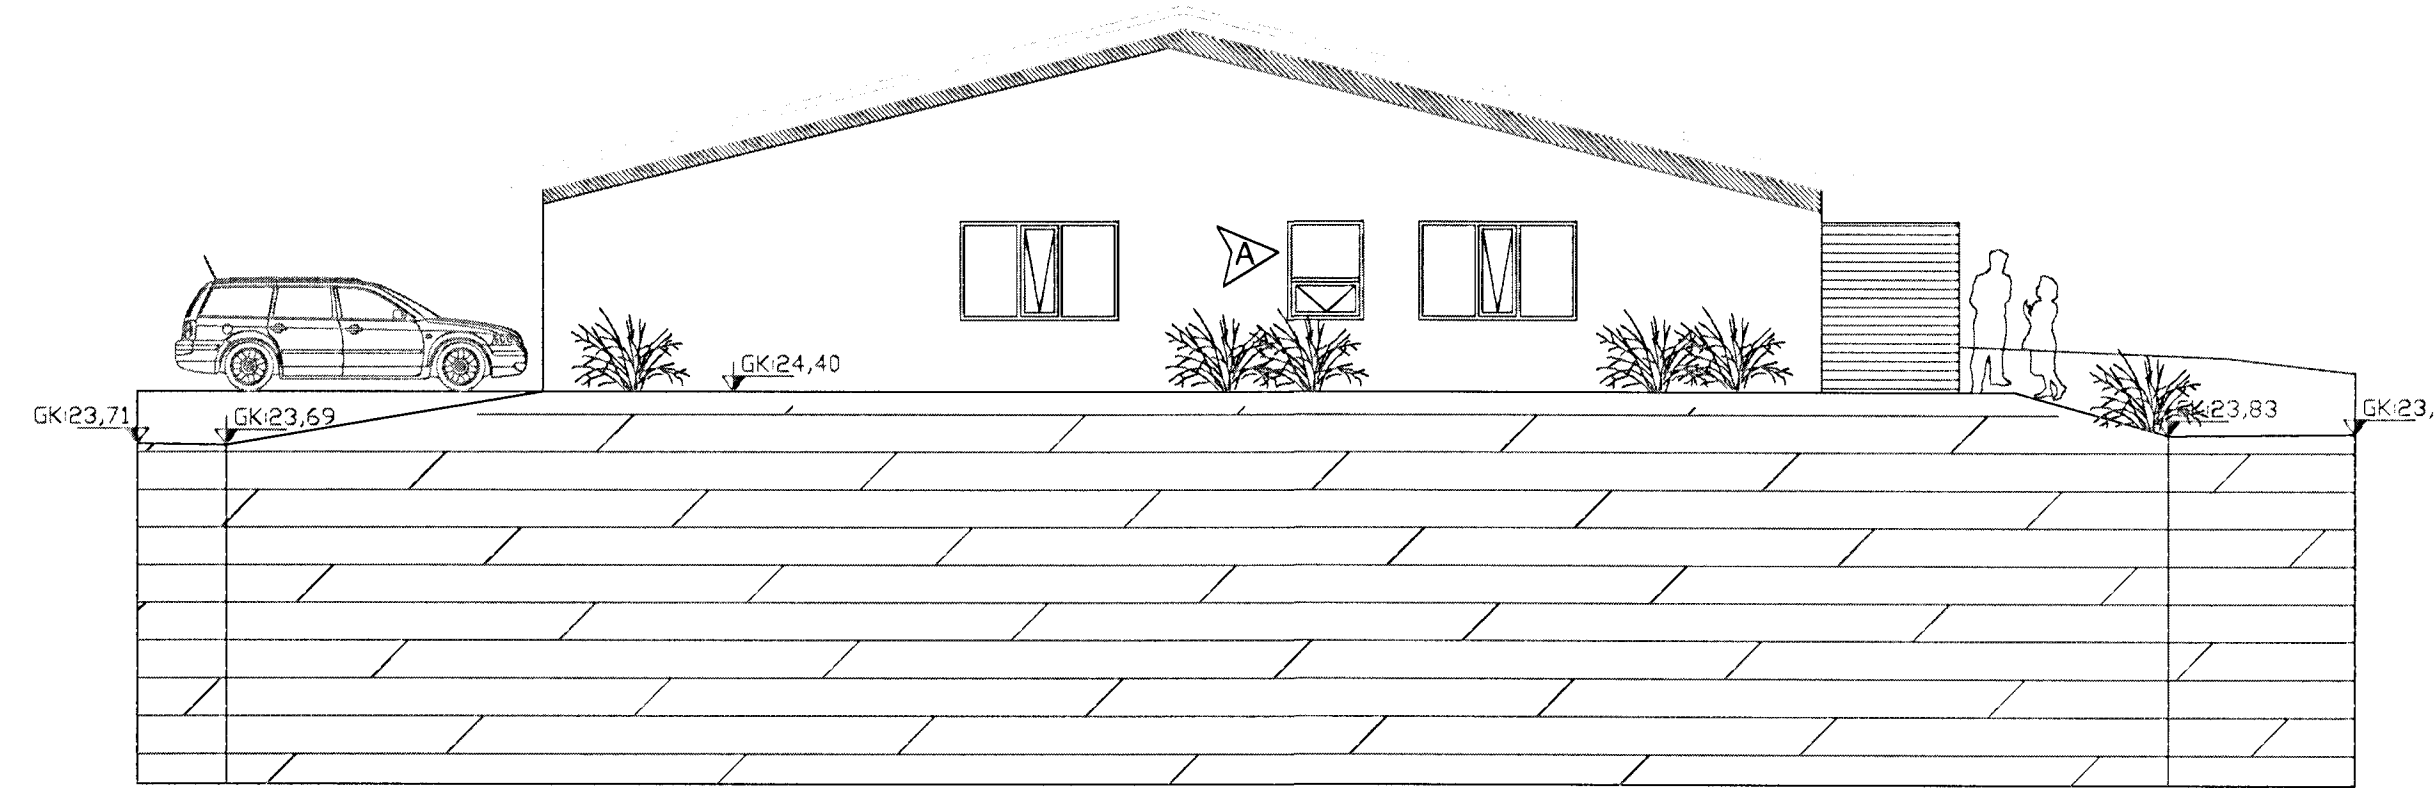


ÚTLIT N-VESTUR

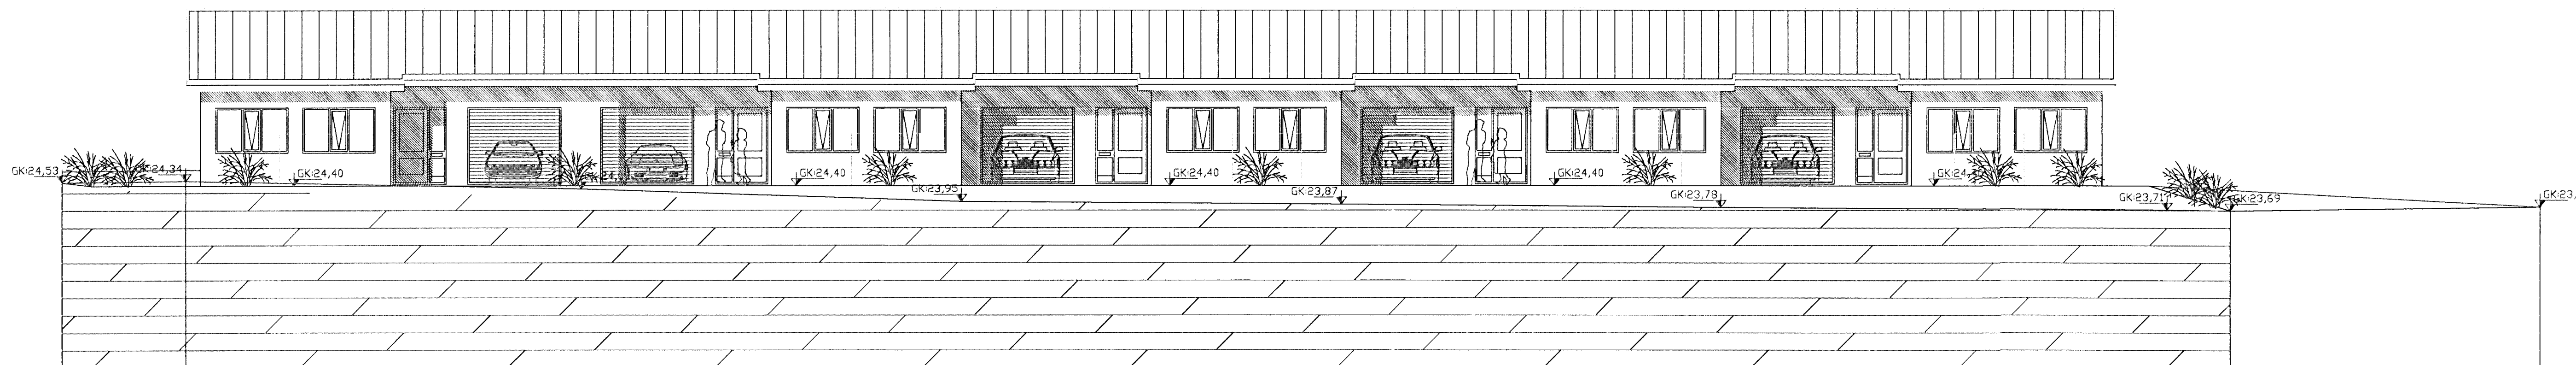

ÚTLIT N-AUSTUR

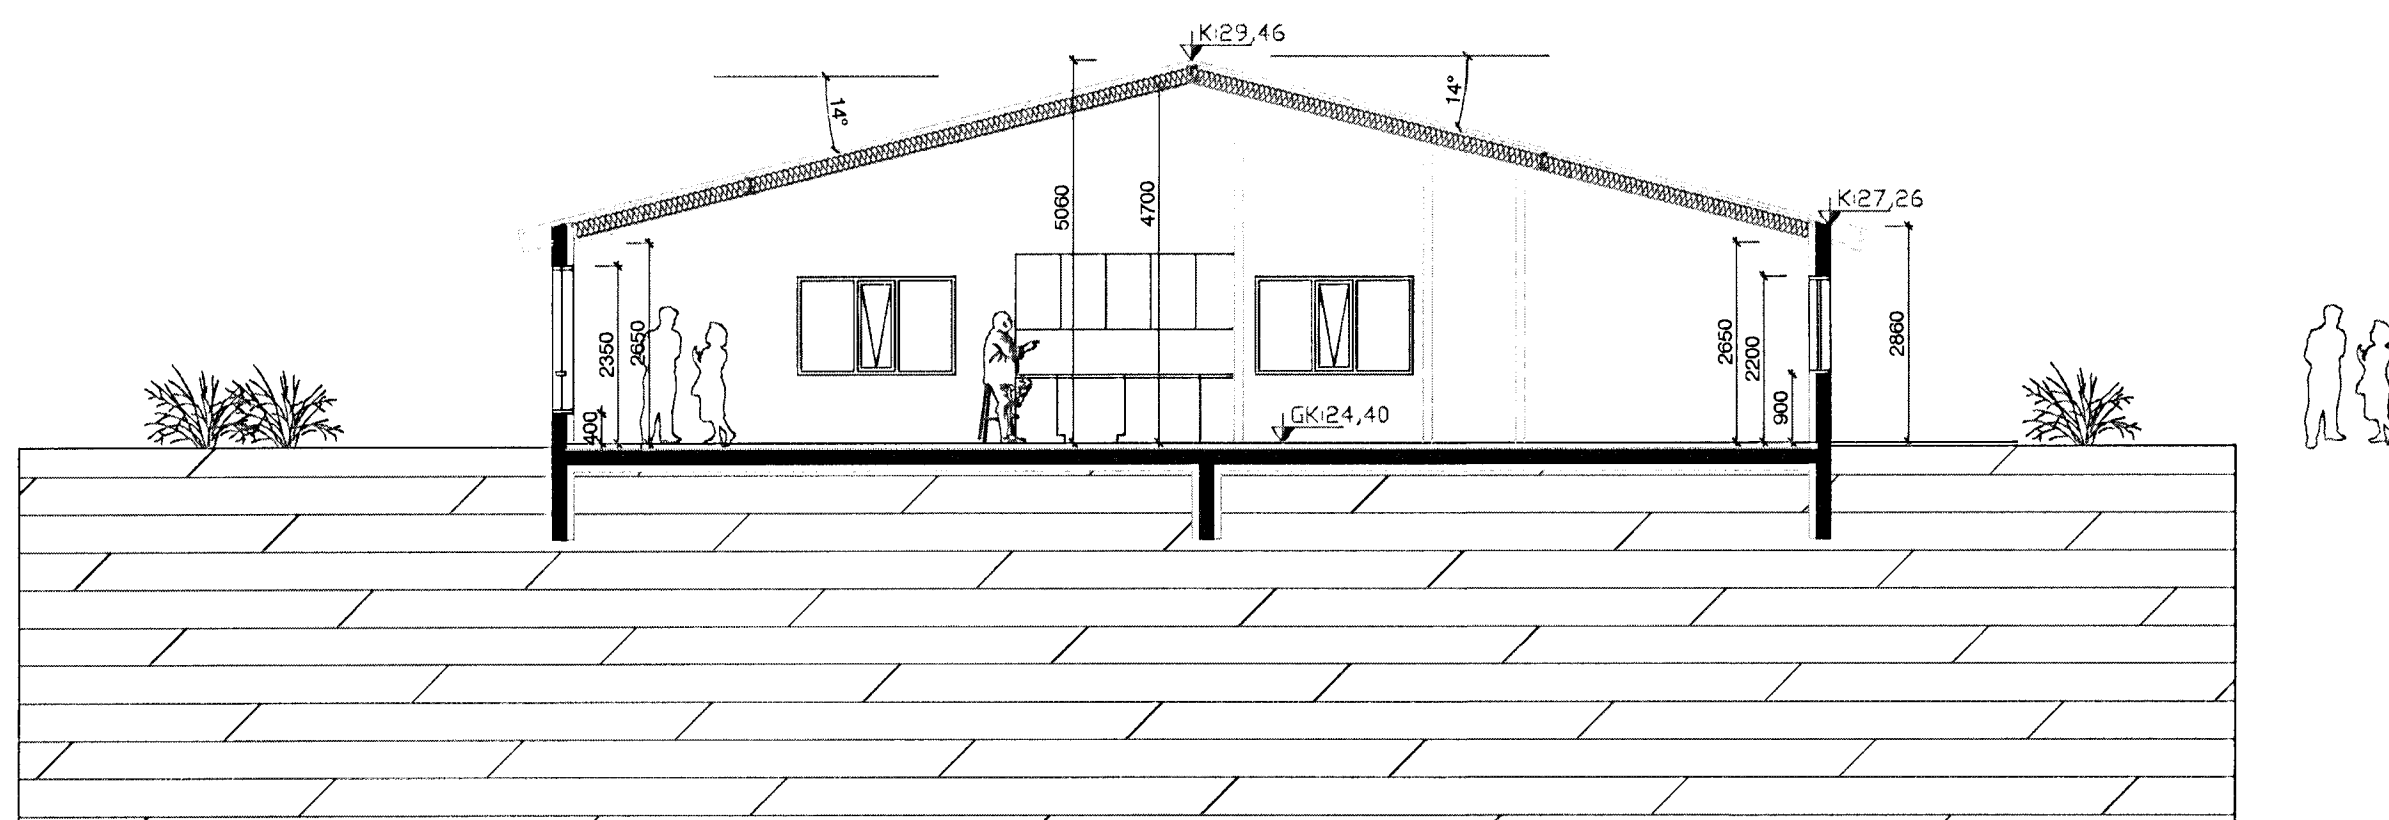

SNÍÐ A-A

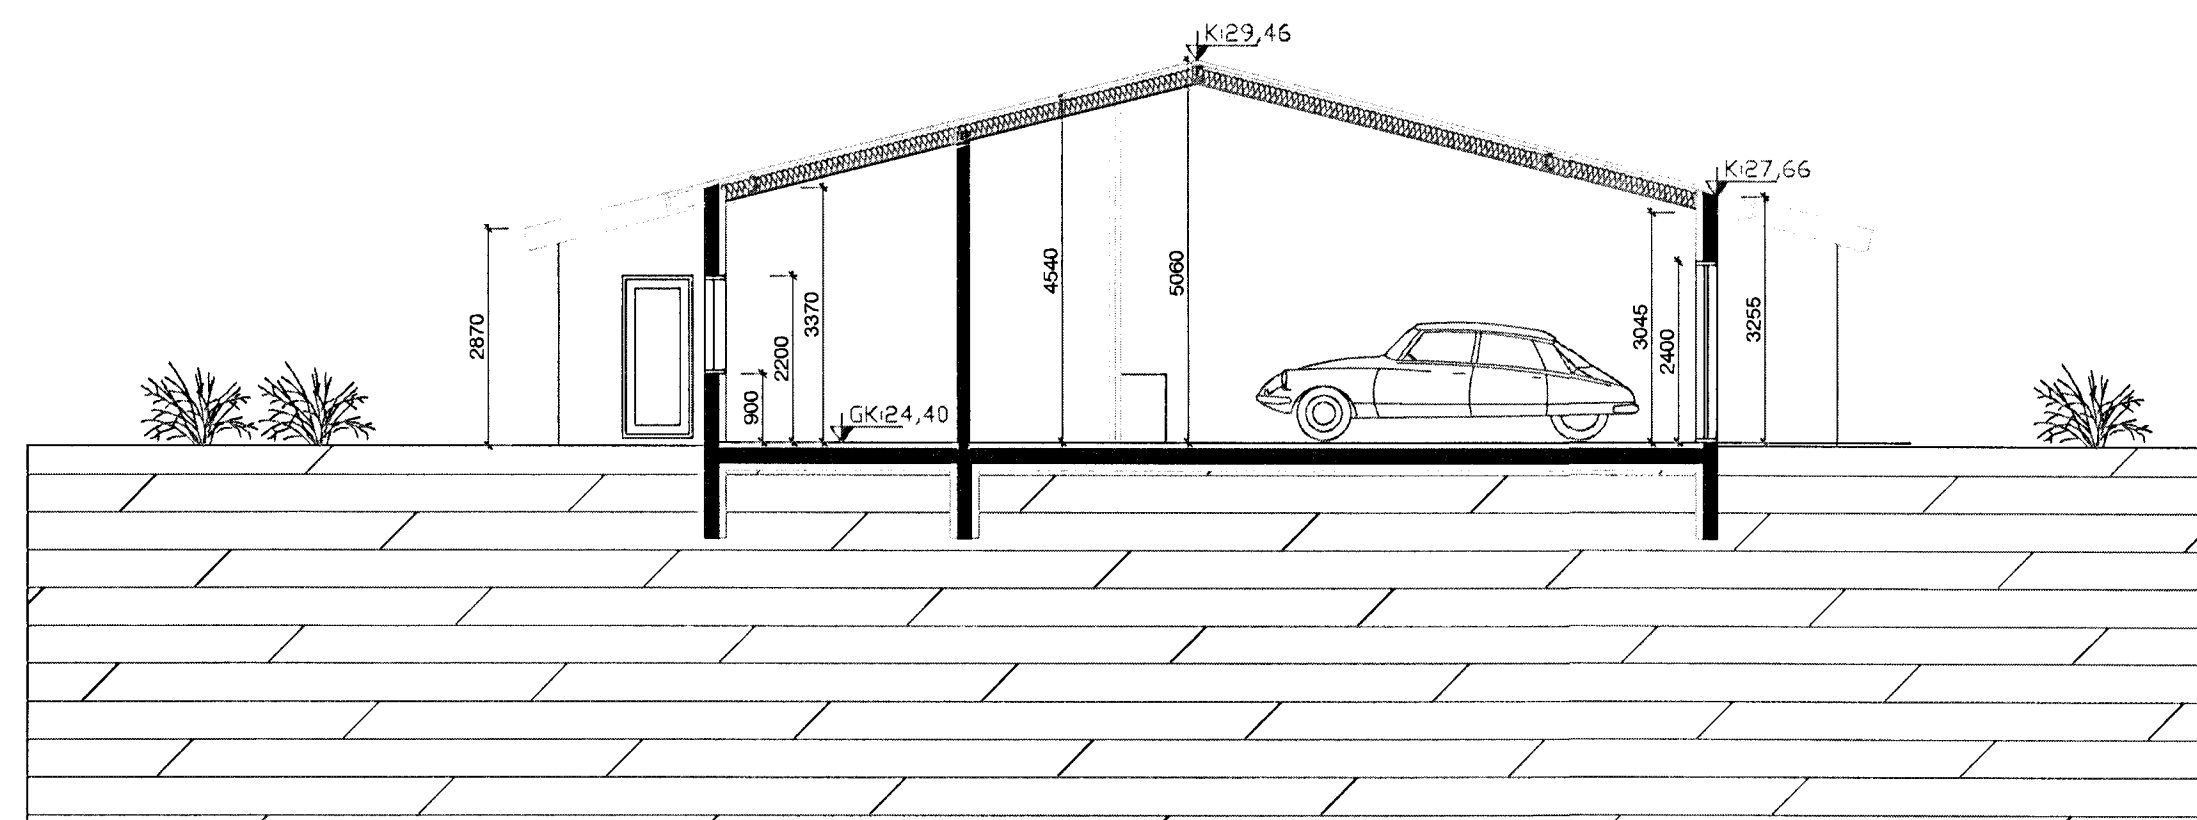

SNÍÐ B-B

BREYTING: 08.06.2012:  
 KOMIÐ FYRIR GLUGGA Á NV GAFLI.

**mansard**  
 teiknistofa ehf  
 Suðurlandsbraut 30 - 108 Reykjavík  
 www.mansard.is - jonhraf@mansard.is  
 Kt.: 570394-2079

Verkhelti: KLUKKUVELLIR 10-18 - HAFNARFIRÐI  
 Efni: BYGGINGARNEFNDARTEIKNING  
 SNÍÐ A-A/B-B - ÚTLITSMYNDIR  
 Verknúmer: A-11-11-02 Mkv.: 1:100 **A1**  
 Teikn. nr.: A-003 Dags: 09.11.11  
 Hannað: JHH Teiknað: JHH  
 Jón Hrafn Hlökkverson byggingafræðingur  
 Kt.: 260662-6519 - s: 882-7102  
 Samþykkt: