


Samþykkt þann  
 29 JUN 2012  
 Byggingafulltrúinn í Hafnarfirði  
 F.h. Sigurður Steinar Jónsson

Artun brunaðnuðar  
 EYVEKJIS *Sty. Bruna*

Úr Gildi

G	OI	HMH	25.06.2012
Búðarvirkni staðkunnar breytt úr að verra stál í steypu. Þak veður stíðhalla og lagi með þakduk. Sætt ný útgáfa af teikningahausi á teikningu.			
F	OI	HMH	27.04.2012
Stækkun húsa: Húsa stækkað milli modulna G og L frá 9 að modulnu 14. Teikningarsímnet breytt úr 10-12 í 01 10-02			
E	OI	HMH	30.06.2009
Merking bílastaða upptærd sunnan við húsa			
D	OI	HMH	21.04.2009
Þrófugerymja stækkuð um 0,8m í austura og þvottaplán fært samsvarendi			
C	OI	HMH	18.02.2009
Þrófugerymju bætt inná teikningu austan við Síberíu og þvottaplán fært			
B	OI	HMH	13.01.2009
Hliðum bætt við innkeyrsir á bílaplön Reykklúgur á þaki lagars farar og bætt tveim nýjum á plötuverkstaði. Lagnastödur, seyk útarum loftsvellögn við lakaýrni 3h bætt inn á teikn			
A	OI	HMH	01.02.2008
Nýtt húsi "Síbería" bætt inná teikningu fyrir ca. miðri suðurhléi lóðar. Spernatúð bætt inná teikningu, í austurhorn bílastaða. Stærðskrájarni færðar til um 30mm til vestura og norðura og bakhalli snúð. UTGÁFA BREYTINGAR			
	TEKNIÐ	TYFIRAND	LAGD

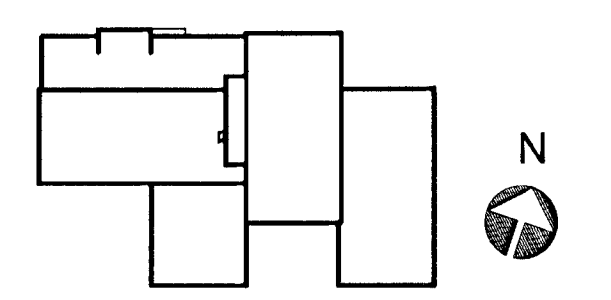

ASK ARKITEKTAR EHF  
 GERÐSGÖTU 9 101 REYKJAVÍK  
 Sími: 515 0300 FAK: 515 0319  
 www.ask.is

ARTUN ADALHÖNDUÐAR  
 Hólmur M. Haldrónsson Arkitekt P.Á.L. 41301258-104  
 haldur@ask.is




VERKFERNI  
 GJÁHELLA 4, HAFNARFIRÐI  
 HÉDINN

TEGUND TEKNIÐ  
 ADALTEIKNING  
 YFIRLITSMYND LÓÐAR

SKV. Í A.	1:300
HANND.	EB
TEKNIÐ	OI
TYFIR.	HMH
LAGD.	10.10.2007
UTGÁFA	G

SKV. NR. 06124 AUGLEIÐNI - HÖNUN TEIKNINGAR 01 - 10-02

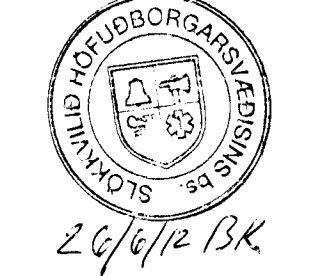

26/6/12 BK