


E	OÍ	HMH	25.06.2012
Burbankið stækunar breytt úr að vera stíll í stöppu. Útveggar verða einangraðir og stæðir að utan og þak ókitað virki lagt þakduk. Hætt við færslu á verkstjórnarm. aðrar minniháttar breytingar. Sert ný útgáfa af tekiinghausi á tekiing.			
D	OÍ	HMH	27.04.2012
Stækun húsa. Húsa stækun milli modulna G og L frá 9 að modulnu 14. Salerniskörnum breytt.			
C	OÍ	HMH	30.06.2009
Stígl frá lager/afgröfslu að lagar á 2. hæð uppfarður samkvæmt mynd.			
B	OÍ	HMH	13.01.2009
Reykfögr yfir afgröfslu/lager fluttar úr modul-bíl A-B í B-C. Bætt við brunanámngum og staðsetningu einnar söngu breytt. Húsi milli lagar og vélstjórn breytt úr vörubúri í heildunna tvöf. gönguhúsi. Millivegur milli anddyris og fundarherbergis fluttur til á kostnað anddyris. Millivegur milli R-R stæðar og móttöku breytt. Húsi færður og settir í hann gluggar. Rými verkstjórnar uppfarð til stæðarinnar. Ný verkstjórn.			
A	OÍ	HMH	01.02.2008
Stjórnsjóð slökkvélis færð yfir á móttögu vegg við fyrri staðsetningu. Gluggum bætt við á vélsmíðunna, við og í vörubúri. Stígl í starfsmannagöngi breitt/áður úr 1300 í 1390mm. Bætt við laðar slökkvél við starfsmannagöng.			
UTGAFA	TEKNAÐ	LYFRAND	ÍDAGS
BREYTINGAR			

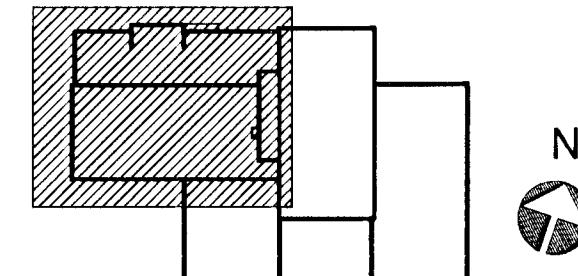

ASK ARKITEKTAR EHF.  
GARÐSÖÐU 9 101 REYKJAVÍK  
SÍMI 515 0300 FAX 515 0319  
WWW.ASK.IS

ARKITUN ADALHÖNNUNAR  
Höfundur: Heiða Auðun  
Arkitekt: Ask F.A.L. H301258-7049  
hugi@ask.is

VERKEFNI  
GJÁHELLA 4, HAFNARFIRÐI  
HÉDINN

TEKNAÐ TERNINGAR  
ADALTEIKNING  
RETT TERNINGAR  
GRUNNMYND 1. HÆÐ (hluti)


SKYF. I. A. 1:100  
HÖNNUN HMH  
TEKNAÐ OÍ  
LYFR. HMH  
DAGS 10.10.2007  
UTGAFA E

VERK NÚM. 06124  
AUKENNI - NÚMUR TERNINGAR 01 - 10-04



1 GRUNNMYND 1.HÆÐ (hluti) 1:100  
Skrifstofur, tækiendeild, afgreiðsla, véladeild, renniverkstæði

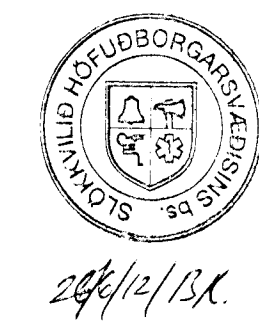

28/6/2012