



1
10-03
SNEIÐING 1:100
10-04, 10-07

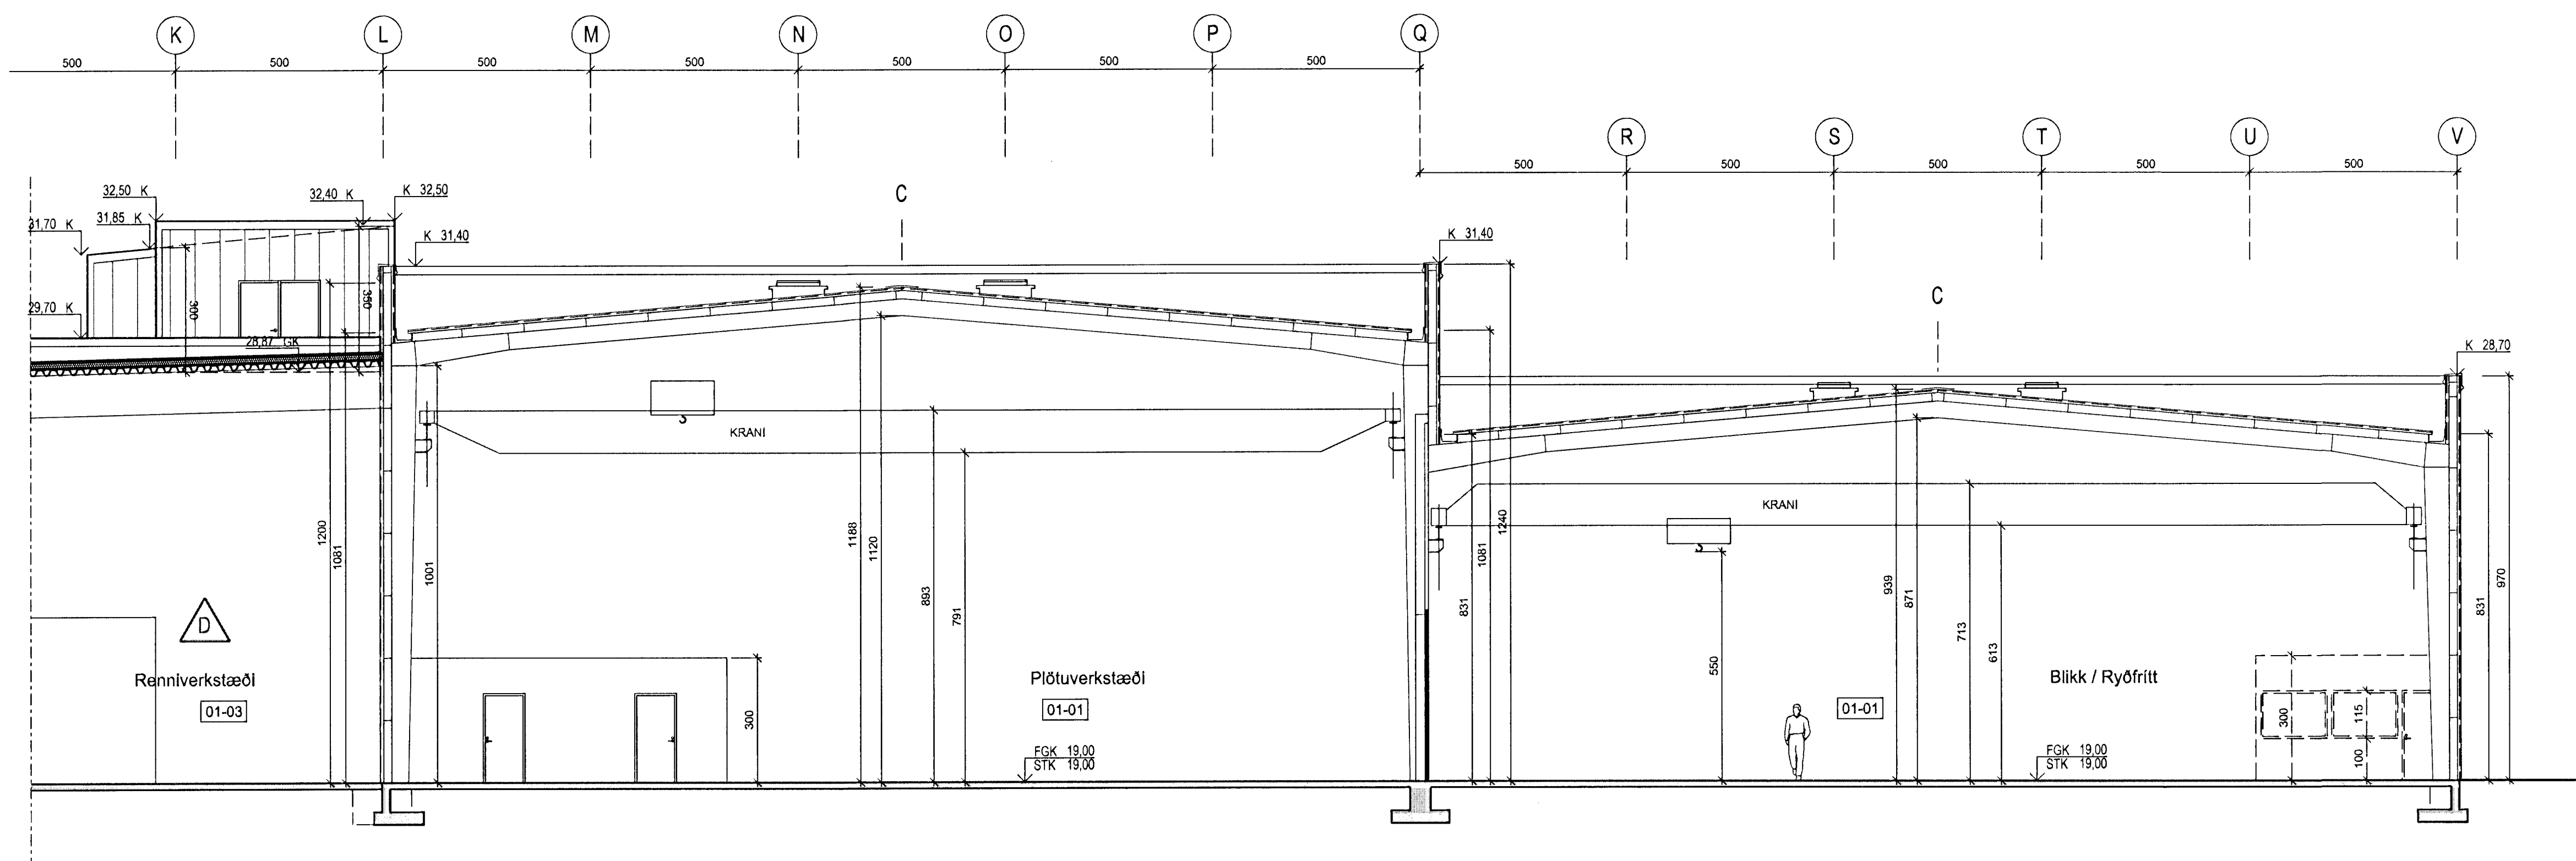

2
10-03
SNEIÐING 1:100
10-06

D	OÍ	HMH	25.06.2012
Búðarvínú stökkun breytt úr að vera stál í steypu. Ghevaggi verða einangraðir og klæðir að utan og þak öðlað vink lagt þakúð. Sætt niðurlaga af tekiþinglaus á tekiþing.			
C	OÍ	HMH	27.04.2012
Teikningunúmer breytt úr 10-08 í 01 10-09			
B	OÍ	HMH	13.01.2009
Stækun háss. Hús stækkað milli modulna G og L frá 9 að modulnu 14			
Bætt inn útbúnaðarstærðir frá plötuverkstæðum ca. í skurðpunktum modul L og 9			
A	OÍ	HMH	01.02.2008
Loftræstistum bætt inná tekiþing			
Lagnastökur, skýft útanum loftræstisögn við tekiþingni 3h bætt inn á tekin			
Sveibing í ekkilúð upplærð			
Rými verkjóra og íntaka lækkuð í 3000mm			

UTGAFA	ÍTAKNING	ÍYRFRAND	Í DAGS
BREYTINGAR			

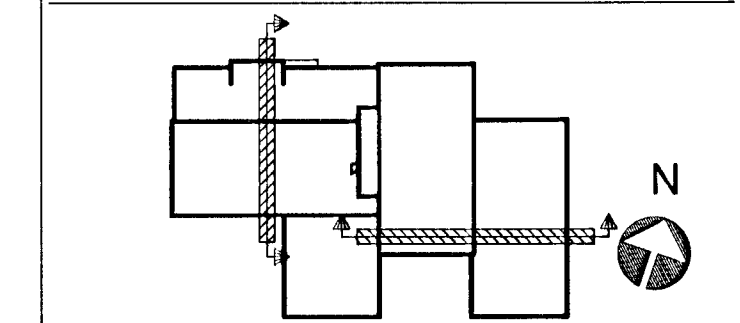


ASK ARKITEKTAR EHF
GEIRSGÖTU 9 101 REYKJAVÍK
SMÍ 515 0300 FAX 515 0319
www.ask.is

ÁRITUN ADALHÖNNUÐAR
Höfundur: Hjalgrímur Hannesson
Áritekt: P.H. VERKIS
16301258-7049
hjalgrim@ask.is

VERÐEINI
GJÁHELLA 4, HAFNARFIRÐI
HÉÐINN

TEIÐINGAR	SKALD	1:100
ADALTEIKNING	TEIÐINGAR	HMH
HEITI TEIÐINGAR	TEIÐINGAR	OÍ
SNEIÐINGAR	TEIÐINGAR	HMH
	TEIÐINGAR	10.10.2007
VERK NÚM.	UTGAFA	D
06124	01 - 10-09	

ÖSK SKAL SÉLA UPPIÐ AF TEIÐINGU, ÖLL AFRÖT OG AFRITUN TEIÐINGAR ER HÁÐ SAMÞYKINGU ASK ARKITEKTA.

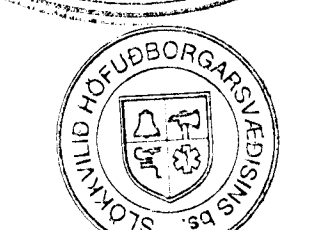

26/6/12 BK