

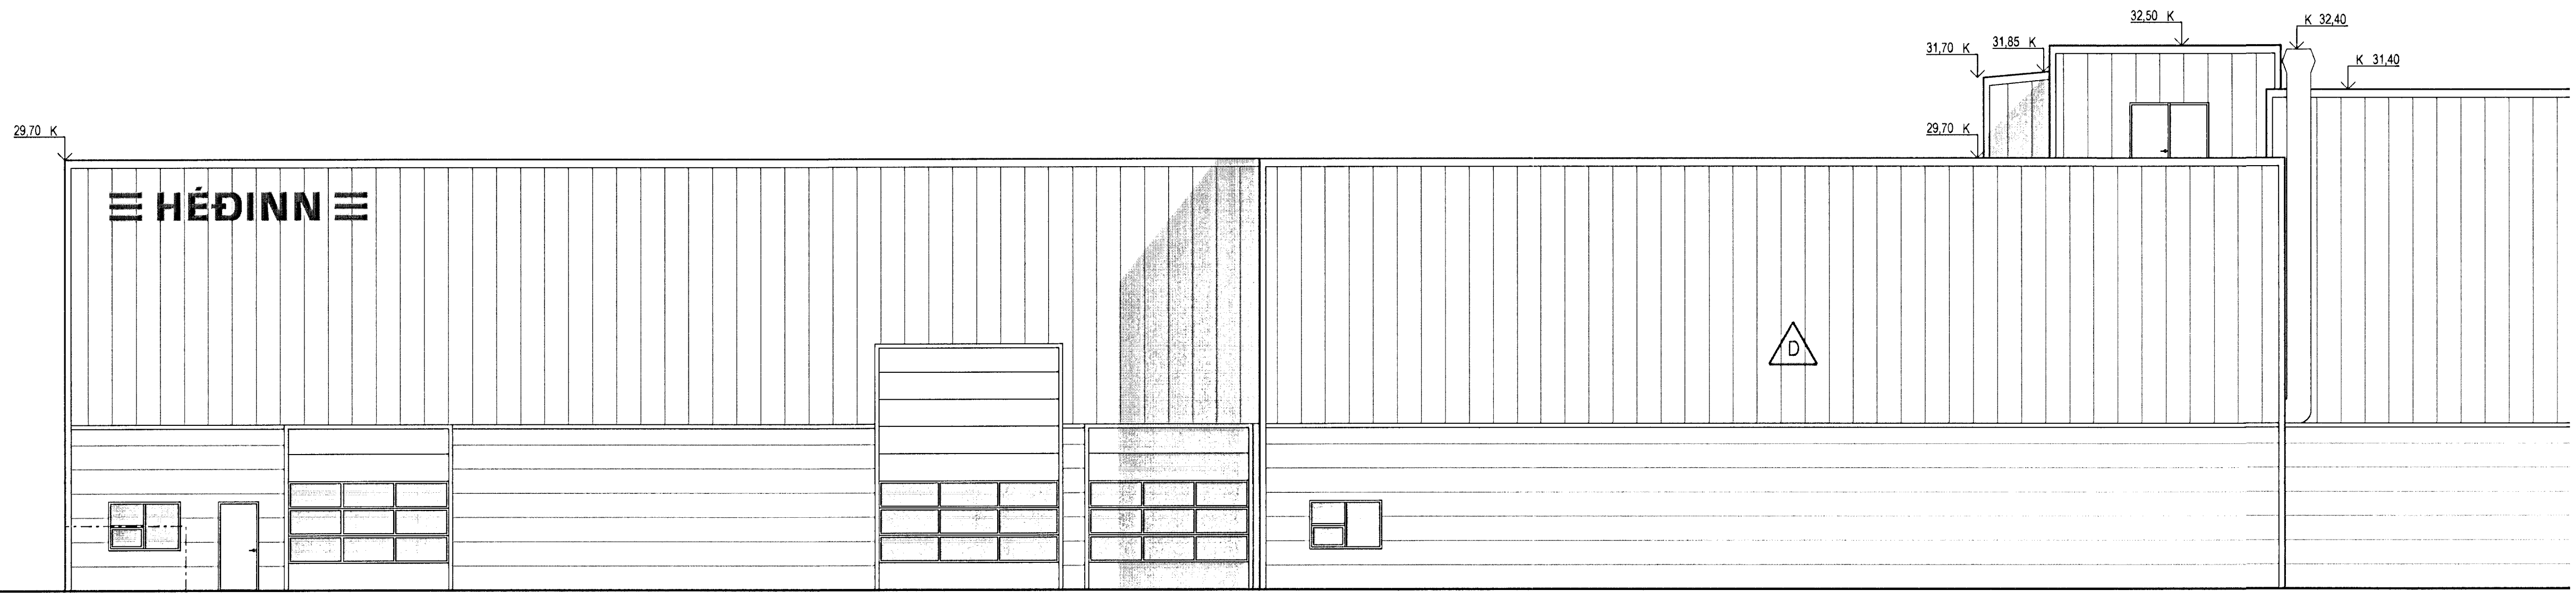


1
 ÚTLIT 1:100
 ÚTLIT SUBUR (hluti)

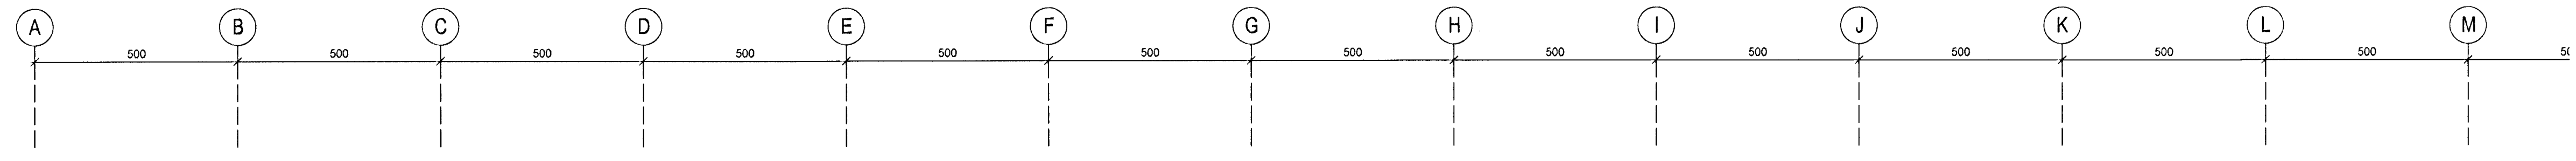


2
 ÚTLIT 1:100
 ÚTLIT SUBUR (hluti)

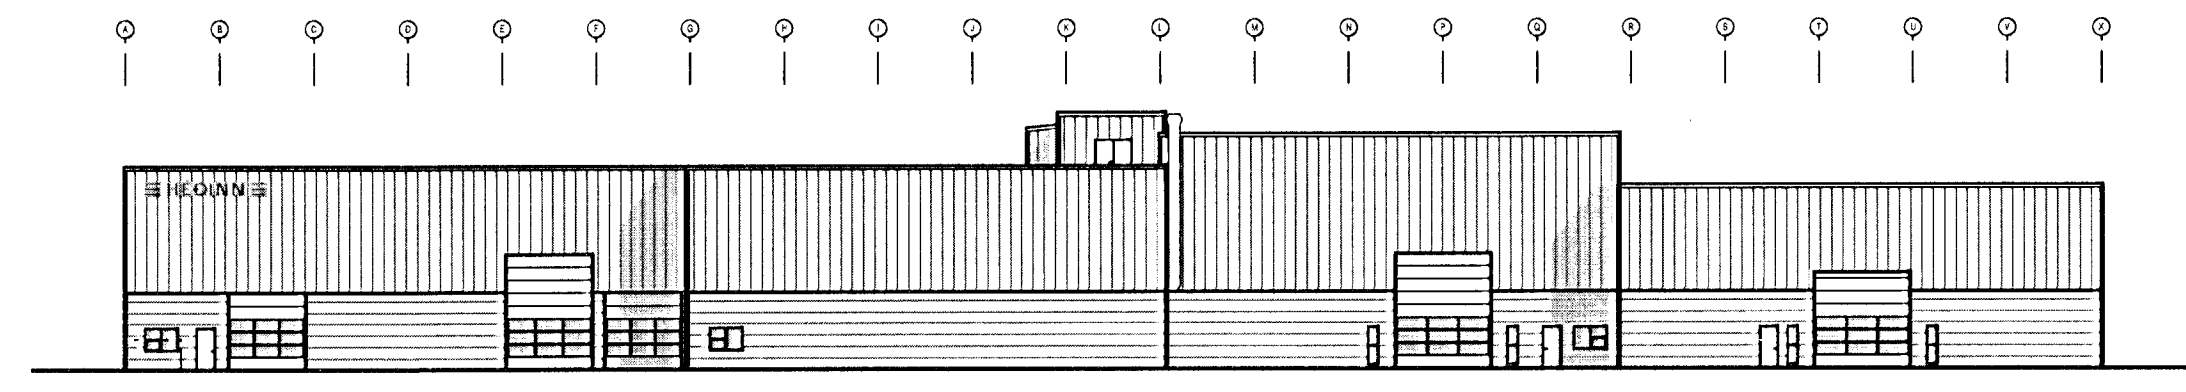

3
 ÚTLIT 1:400
 ÚTLIT SUBUR (heild)

D	Ó	HMH	25.06.2012
Sett ný útgáfa af teikningahaus á teikningu			
C	Ó	HMH	27.04.2012
Teikningunúmer breytt úr 10-09 1 01 10-10			
Stæktun húsa. Húsa stæktad milli modulanna Q og L frá 9 að modulinu 14			
B	Ó	HMH	13.01.2009
Bætt inn útbástarsúðir frá plötuskurðarörum ca. 1 skurðarpunkti moduli L og 9			
Gönguþurð, vörður og þrjúgar færðir til um 70 cm að moduli S			
Lagastakur skrif stánum vörðudögn við bakvegginn 3m bætt inn á teikn			
Skilið bætt inn á suðurnál suðvesturhorni yfir vörðurinn inni lagar			
A	Ó	HMH	01.02.2008
Gluggum bætt við á velsmóðunhúsi, við og í vörðurde			
Þurðeggir á lagarinnviðstakði hækkaðe um 200mm			
Þurðeggir á plötuskurðarökunni hækkaðe um 200mm			
Þurðeggir á plötuskurðarökunni hækkaðe um 400mm			
ÚTGÁFA	TEIKNAD	YFIRFARAD	LAGD
SMEYTINGAR			

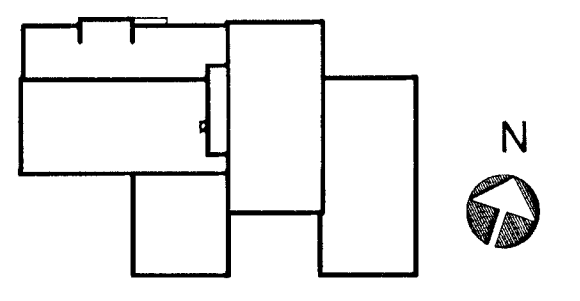

ASK ARKITEKTAR EHF
 GEIRSGÖTTU 8 101 REYKJAVÍK
 Sími 515 0300 Fax 515 0319
 www.ask.is



ARTUN ADALHÖNNUÐAR
 Artun brunahönnuðar
 Haglú Mar Hássonsson
 Anskafi P.Á.L. +354 228 7019
 halgimar@ask.is

VERKFRNI		GJÁHELLA 4, HAFNARFIRÐI HÉDINN	
TEIKNINGAR	SKV. I A1	1:100	
ADALTEIKNING	TEIKNAD	HMH	
ÚTLIT SUBUR (hlutar)	TEIKNAD	Ó	
ÚTLIT SUBUR (heild)	YFIR	HMH	
	DAGS	10.10.2007	
VERK NR	ÚTGÁFA	06124	D
ALDRENNUMER TEIKNINGAR	01 - 10 - 10		

24/6/12 BJK

ÞESS SKAL MÆLA AUF AF TEIKNINGU. ÖL AUFNOT OG AUFNOTUN TEIKNINGAR ER HÁÐ SAMBYGGI ASK ARKITEKTA.