



SNIÐ A
1:10 P23

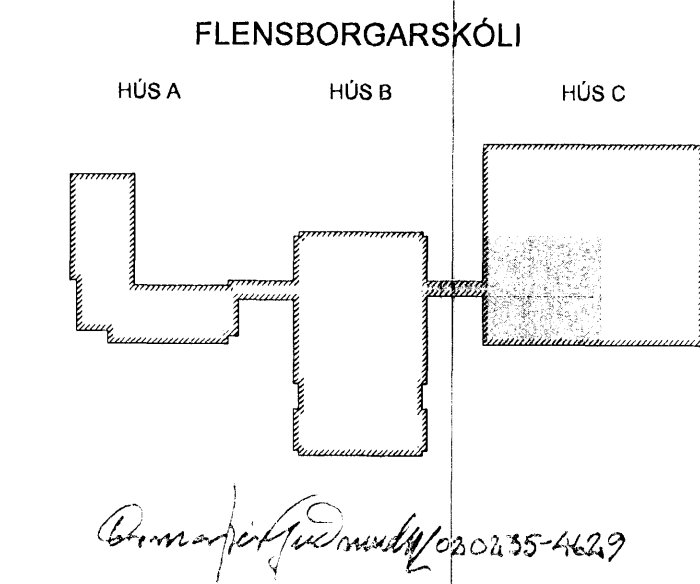

- 1 GÓLFEFNI (PUNNT TEPPI, PARKET EÐA FLÍSAR)
- 2 50 MM ÍLÖGN MEÐ ÍBLÖNDUNAREFNUM
- 3 20 MM PP-R LAGNIR
- 4 JÁRNBENT BOTNPLATA

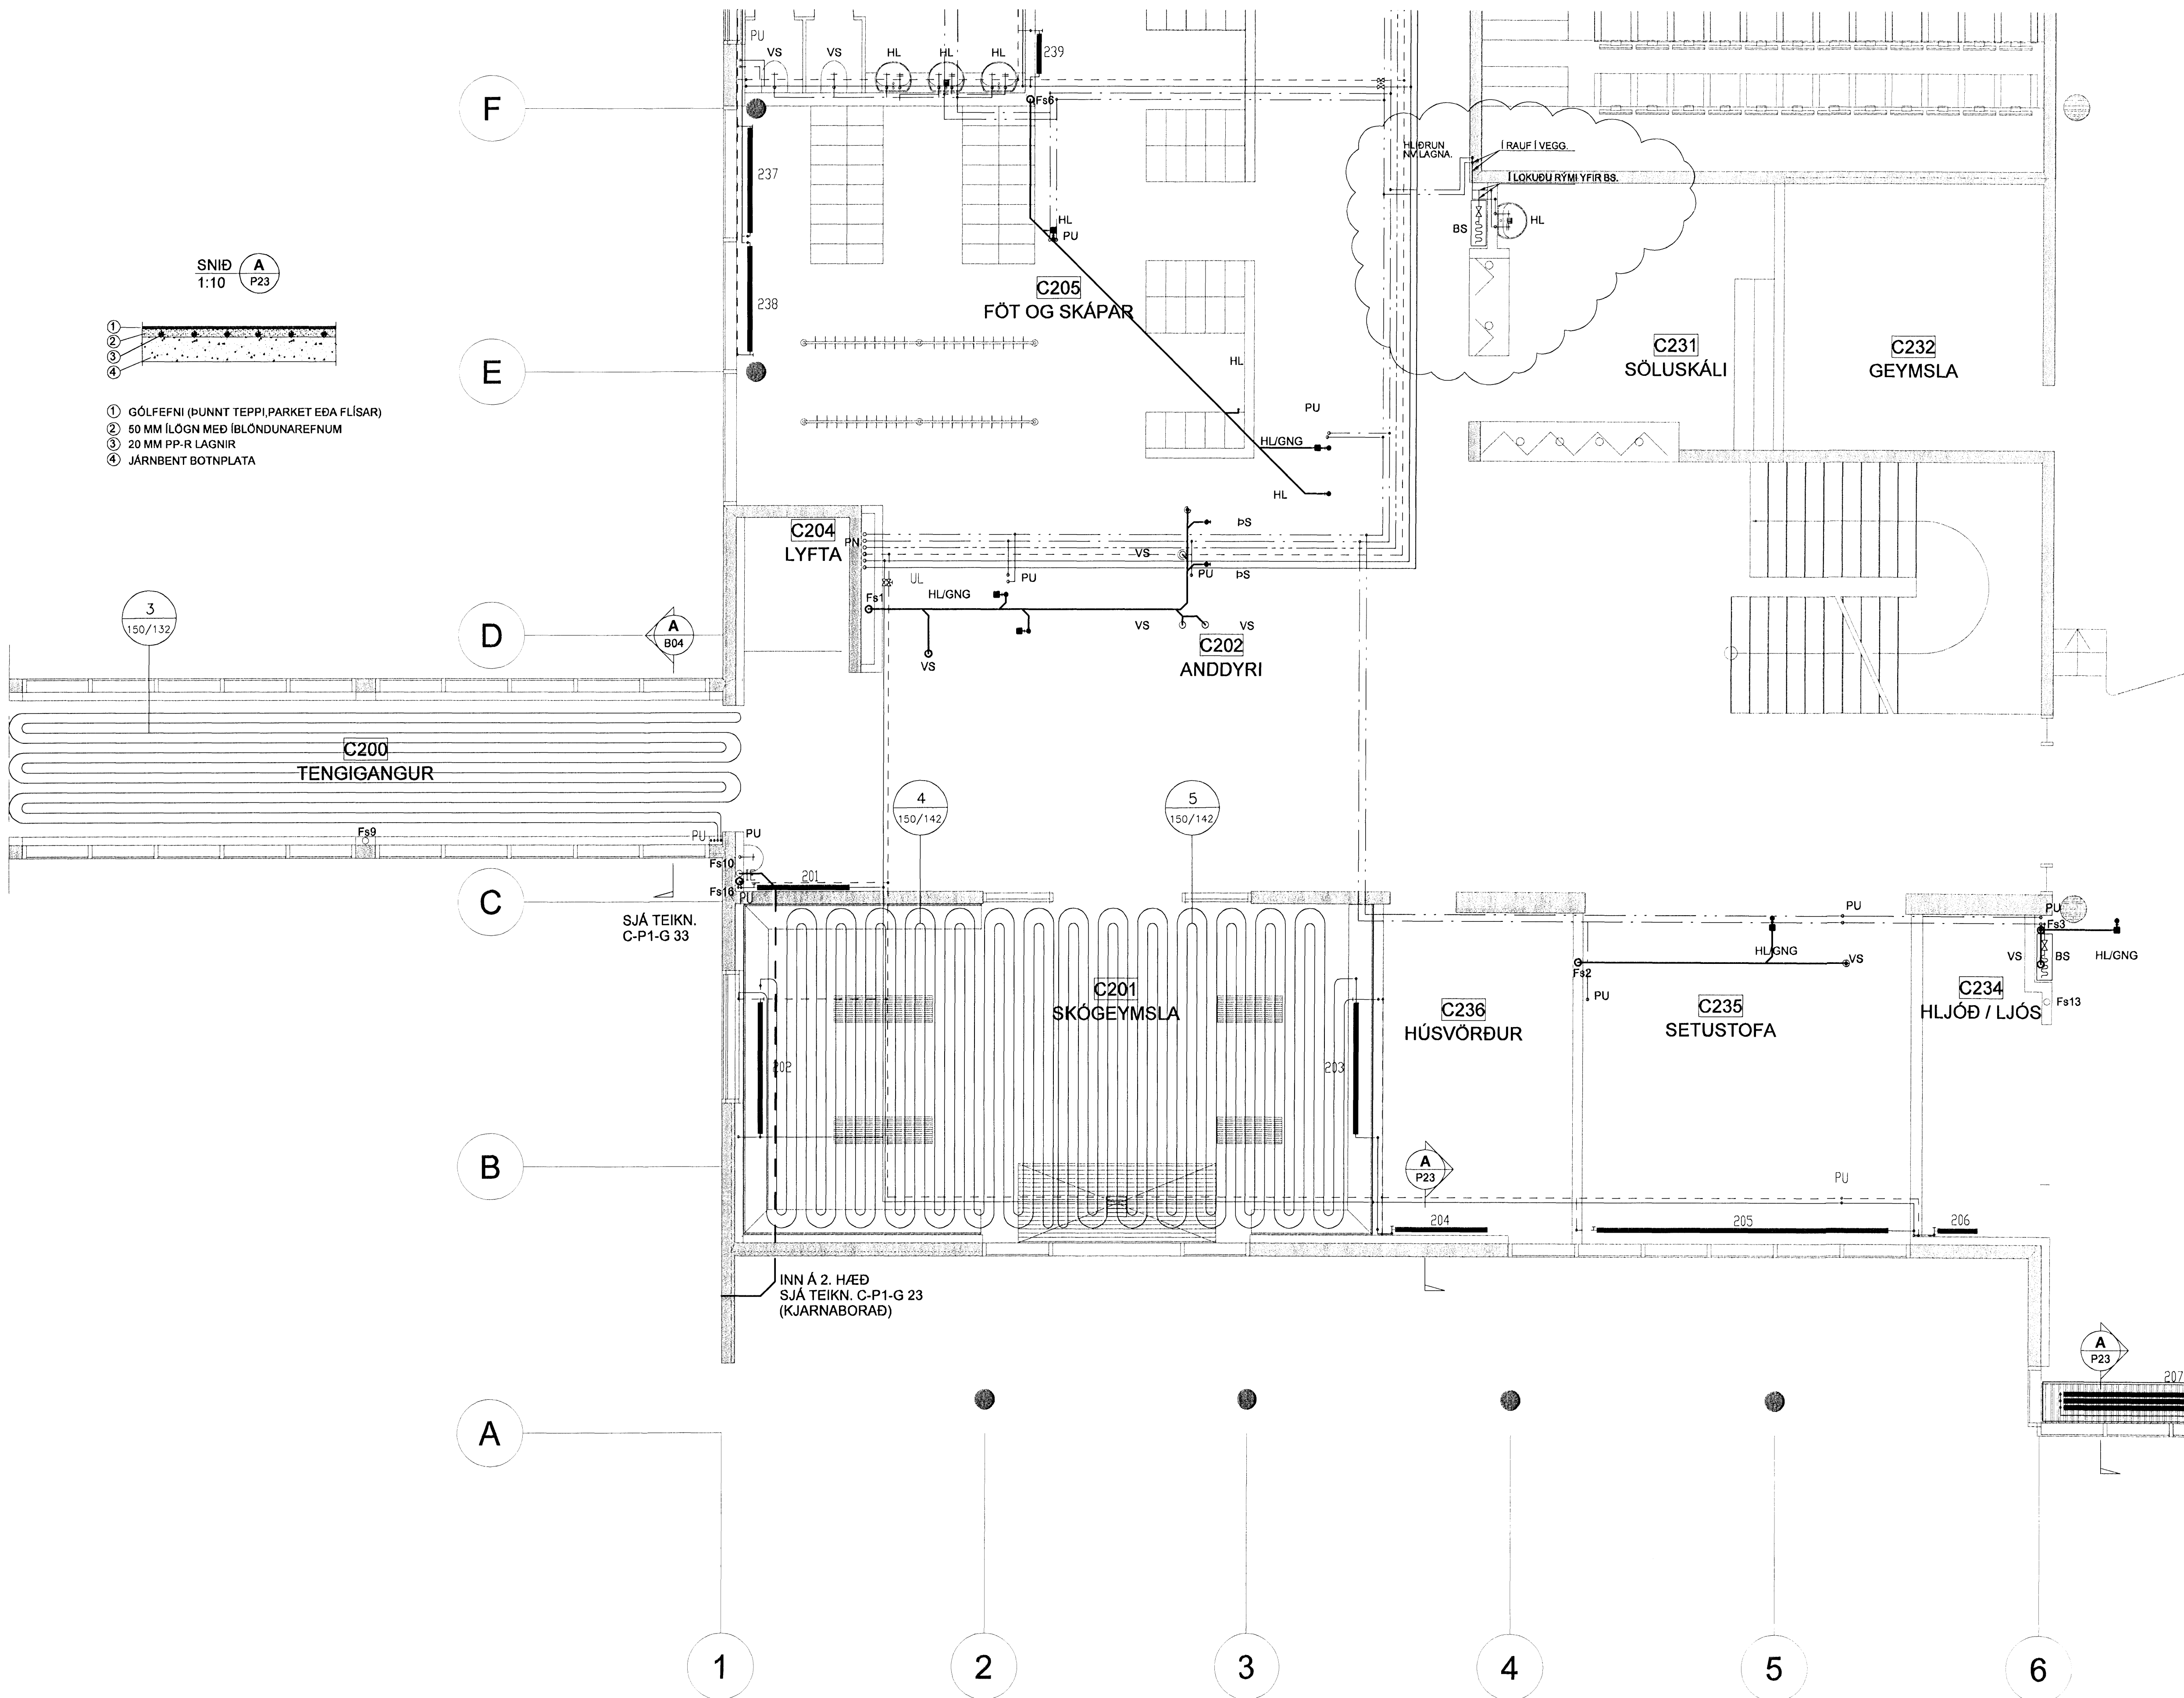

B 14.08.08 Breyting á legu lagna fyrir BS KMJ
A 24.10.05 Þakniðurfali SÁS/SÁS
Úg. Dags. Skýring Hanna Yfirfand

VS
VERKFRÆÐISTOFA
BÆJARHRAUNI 20 · 220 HAFNARFJÖRÐUR · KENNIT. 710796-2899

Artun sérhönnuðar	SVEINN AKI SVERRISSON KT.230855 5609	<i>Bjoni</i>
Verkefni	BREKKUGATA 19 HAFNARFJÖRÐUR	
Verkhúsi	LAGNIR GRUNNMYND 2. HÆÐ - SUÐVESTUR HITA & HREINLÆTISLAGNIR.	
Hannað	KMJ	Yfirfand
Teiknað	KMJ	SÁS
Verkefni	09.06.2005	04836
Verkhúsi	C-P1-G 23	B

V:\2004\04836\Project\04836\Sheets\LA\04836 C-P1-G 23.dwg