



Gat nr.	Breidd	hæð	undirkant	Gat nr.	Breidd	hæð	undirkant
LO-41	600 mm	200 mm	2875 mm	RA-1	3x Ø50 RÖR	50 mm	2850 mm
LO-42	250 mm	250 mm	2650 mm	2x RA-2	200 mm	100 mm	2850 mm
LO-43	600 mm	200 mm	2875 mm	RA-3	450 mm	100 mm	2800 mm
LO-44	600 mm	200 mm	2875 mm	RA-4	250 mm	100 mm	2850 mm
LO-45	600 mm	200 mm	2875 mm	RA-5	450 mm	100 mm	2800 mm
LO-46	650 mm	350 mm	2775 mm	RA-6	250 mm	100 mm	2800 mm
LO-47	300 mm	300 mm	2800 mm	RA-7	4x Ø50 RÖR	100 mm	2850 mm
LO-48	1450 mm	350 mm	2775 mm	RA-8	250 mm	100 mm	2850 mm
LO-49	450 mm	250 mm	2825 mm				
LO-50	450 mm	250 mm	2825 mm				
LO-51	1050 mm	650 mm	1975 mm				

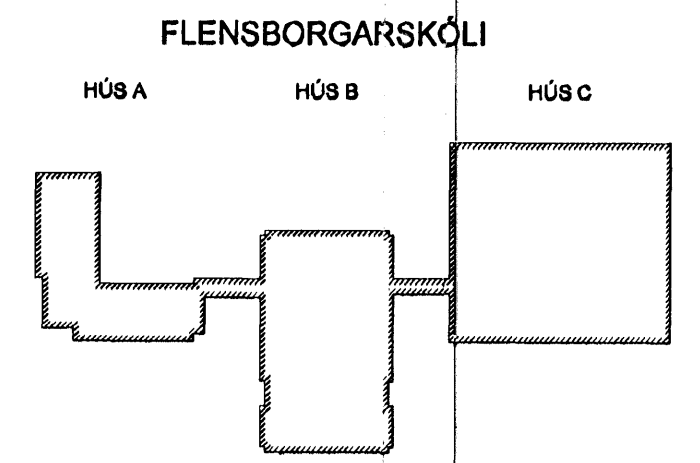

Byggingafultrúi Hafnarfjörðar
Algrætt þann
01. NOV. 2005

B 28.10.05 Breyting á göllum RA-1 og RA-7 JUR
A 23.09.05 Bætt við göllum fyrir rafagang BSG
Útg. Dags. Skýring Hanna Öyfirfaró

ARKITEKTASTOFAN
SÍÐUN 1. 183 Þingeyri
Hanna Öyfirfaró
KFN02025-4829

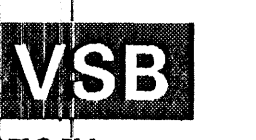

VERKFRÆÐISTOFA
BÆJARHRAUNI 20 · 220 HAFNARFJÖRÐUR · KENNIT. 710799-2899

Áritun sérhönnuðar
Björn Guðafsson, 180550-4889

Verkefnið
**BREKKUGATA 19
HAFNARFJÖRÐUR**

Verkið
**BURÐARVIRKI
VEGGIR
GATAPLAN - 3.HÆÐ**

Hanna Öyfirfaró	Teiknað	Yfirfarið	Kvarði	Síða
BS/BSG	GD		1:100/A1	-
Dags.	Verkefni	Teikning	Útgáfa	
13.07.2005	04836	C-B2-GV-02	B	

\\webmaster\work\2004\04836\Project\04836\Sheets\BU\04836 C-B2-GV-02.dwg