
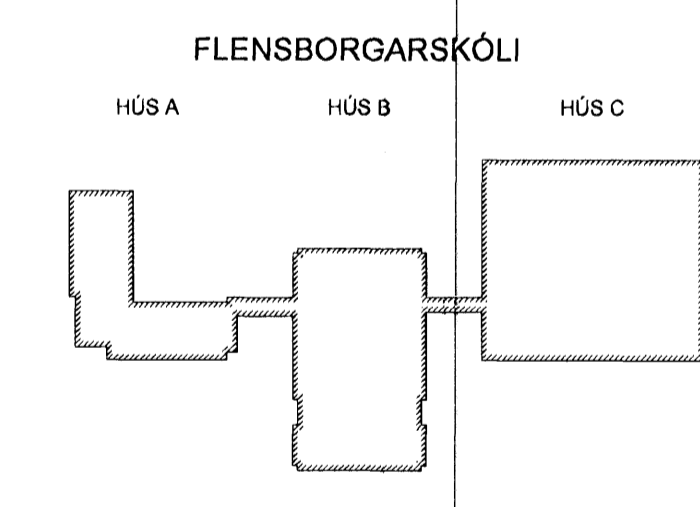
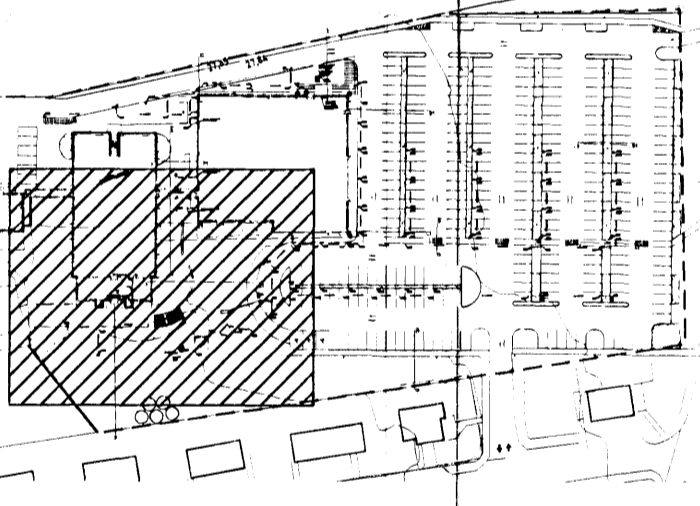


SNID
1:20

GRUNNMYND
1:100

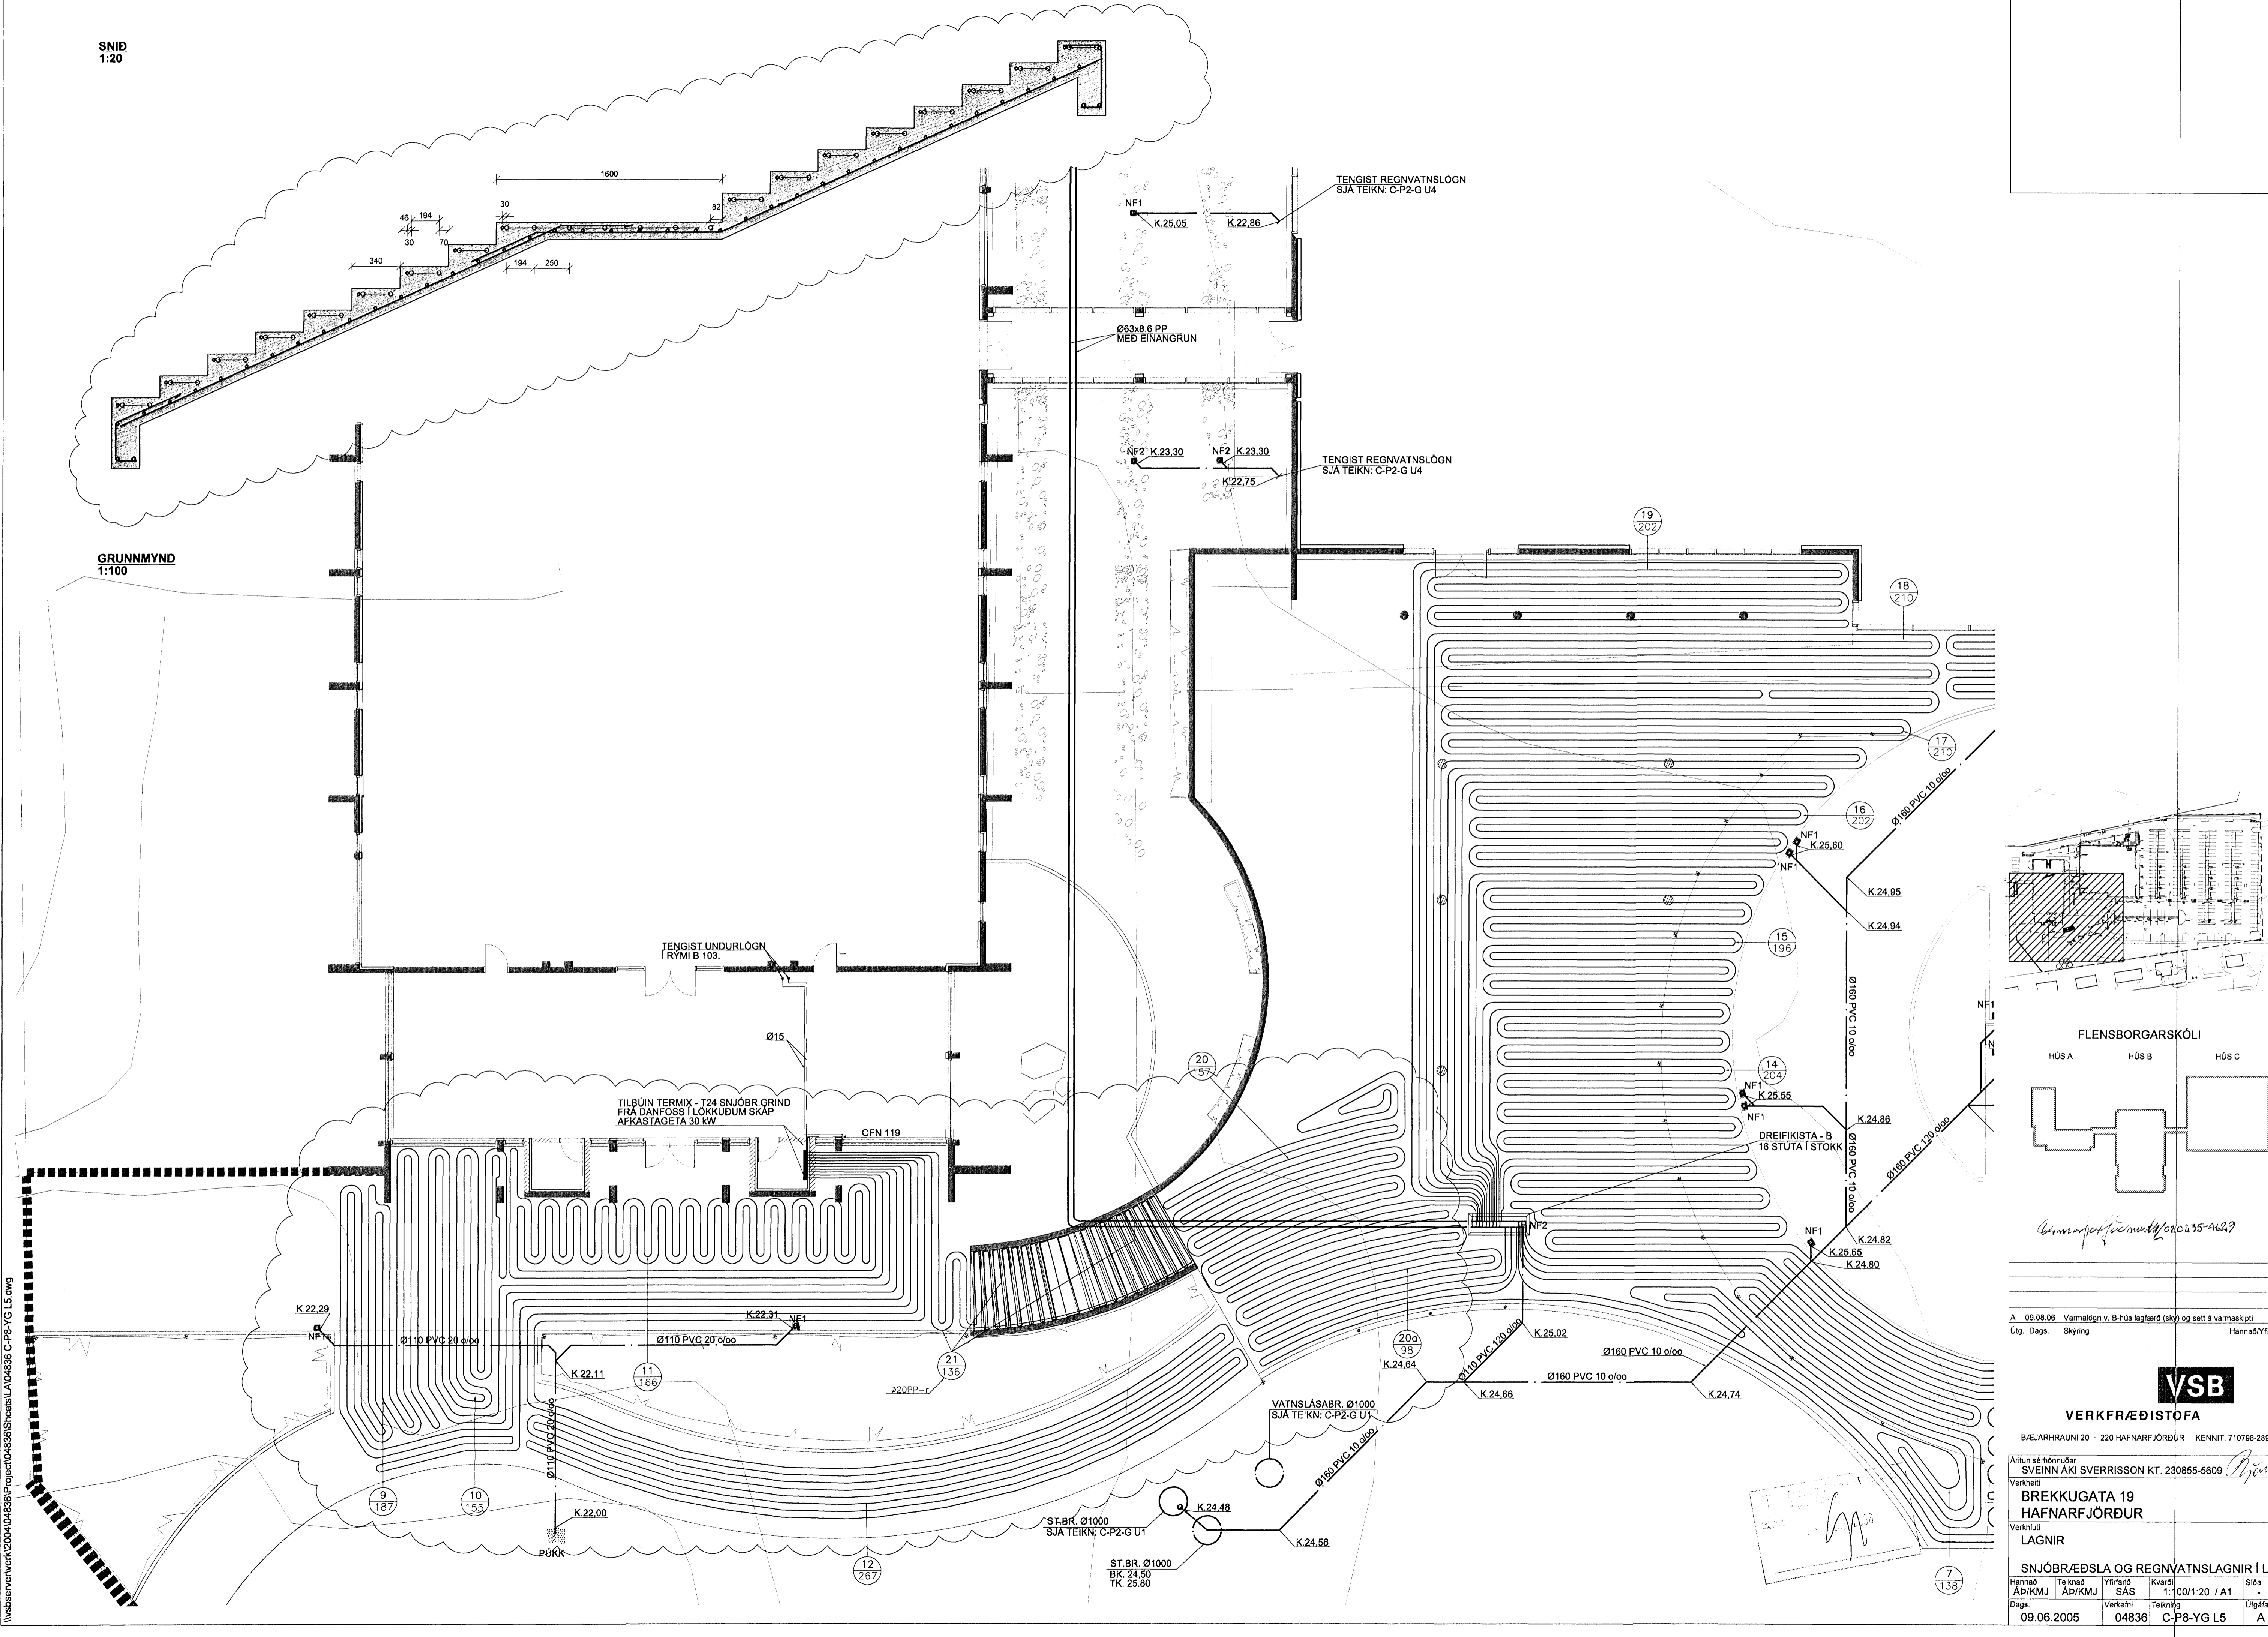

Hanna Yfirfarir
020235-4629

A 09.08.09 Varmalögn v. B húslagfærð (sky) og sett á varmaskipti KMJ
Útg. Dags. Skýring Hannad Yfirfarir



VERKFRÆÐISTOFA
 BÆJARHRAUNI 20 · 220 HAFNARFJÖRÐUR · KENNIT. 710796-2899

Arftun eðrhöfundar
 SVEINN ÁKI SVERRISSON KT. 230855-5609 *Sveinn*

Verkefni
BREKKUGATA 19
HAFNARFJÖRÐUR

Verkhúsi
LAGNIR

SNJÓBRÆÐSLA OG REGNVATNSLAGNIR Í LÖÐ

Hannað	Teiknað	Yfirfarir	Kvarði	Síða
Áð/KMJ	Áð/KMJ	SÁS	1:100/1:20 / A1	-
Dags	Verkefni	Teikning	Útgáta	
09.06.2005	04836	C-P8-YG L5	A	

\\vsbserver\verk\2004\04836\Project\04836\Sheets\LA\04836 C-P8-YG L5.dwg