
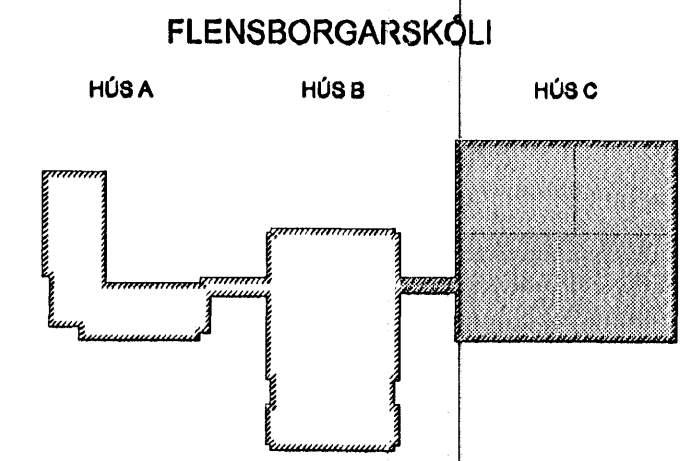


SNID V2  
1:20  
C-B2  
G1-03

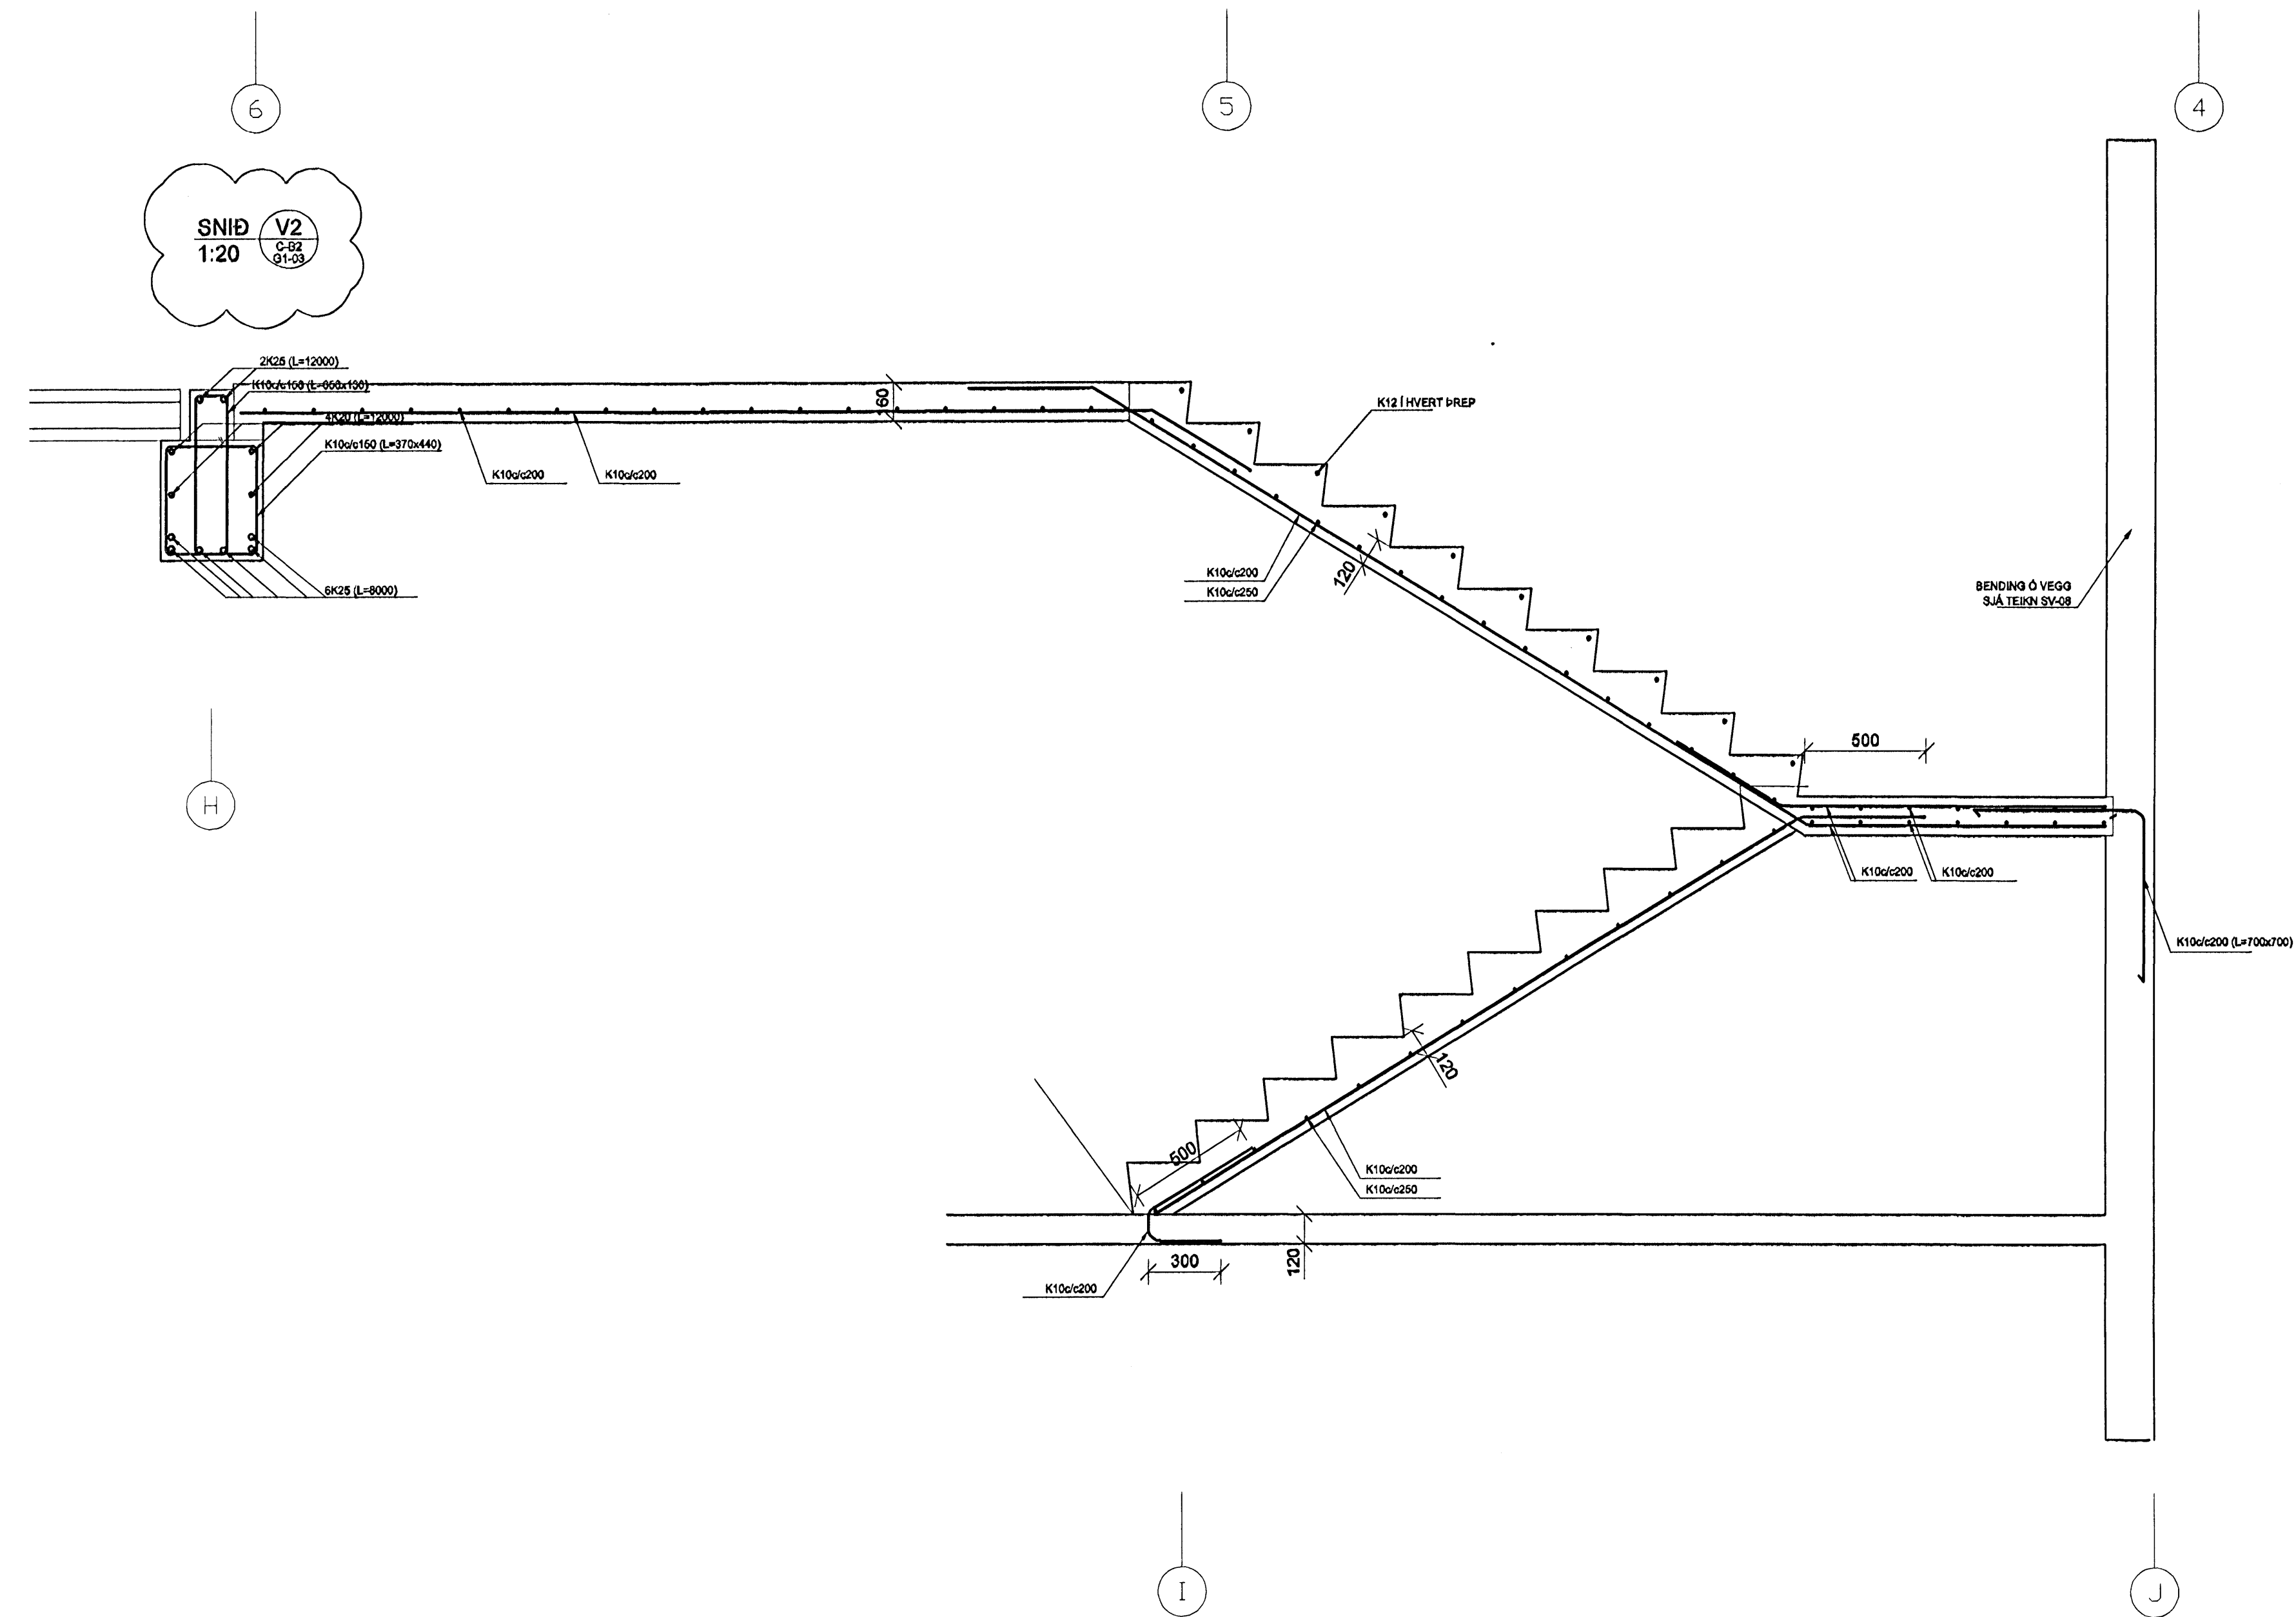

Byggingafultrúi Hafnarjardar  
Algreitt þann  
01 NOV. 2005

A 28.10.05 Snid V3 tekis úr, tilvísarir lagferðar JJB/G  
Úlg. Daga Skýring Hanna Ö. Yrftan

ARKITEKTASTOFAN ehf.  
KÍF 20233-4836

**VSB**

VERKFRÆÐISTOFA

BÆJARHRAUNI 20 · 220 HAFNARFJÖRÐUR · KENNIT. 710796-2899

Artun sérhönnuðar Björn Gústafsson, 180550-4889	Hanna Ö. Yrftan		
Verkefni <b>BREKKUGATA 19 HAFNARFJÖRÐUR</b>			
Verkið BURÐARVIRKI VEGGIR DEILIMYNDIR OG SNID			
Hanna Ö. HJ/BG	Teiknað DEI/JJR	Yrftað	Kvarð 1:50 / A1
Daga 09.06.2005	Verkefni 04836	Teikning C-B2-SV-12	Síða A

\\schneider\work\12004\04836\Project\04836 C-B2-SV-12.dwg