
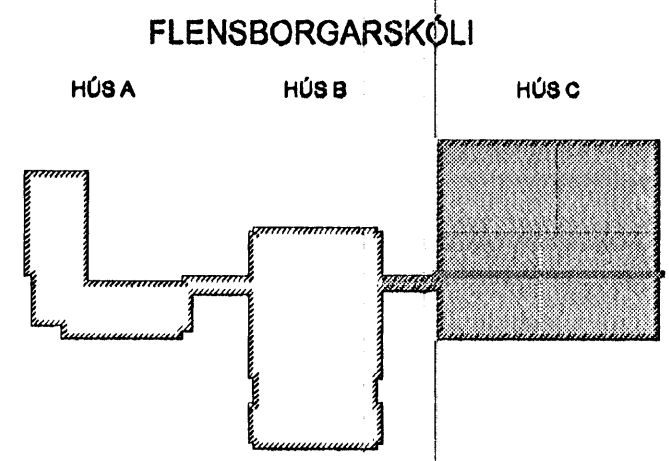
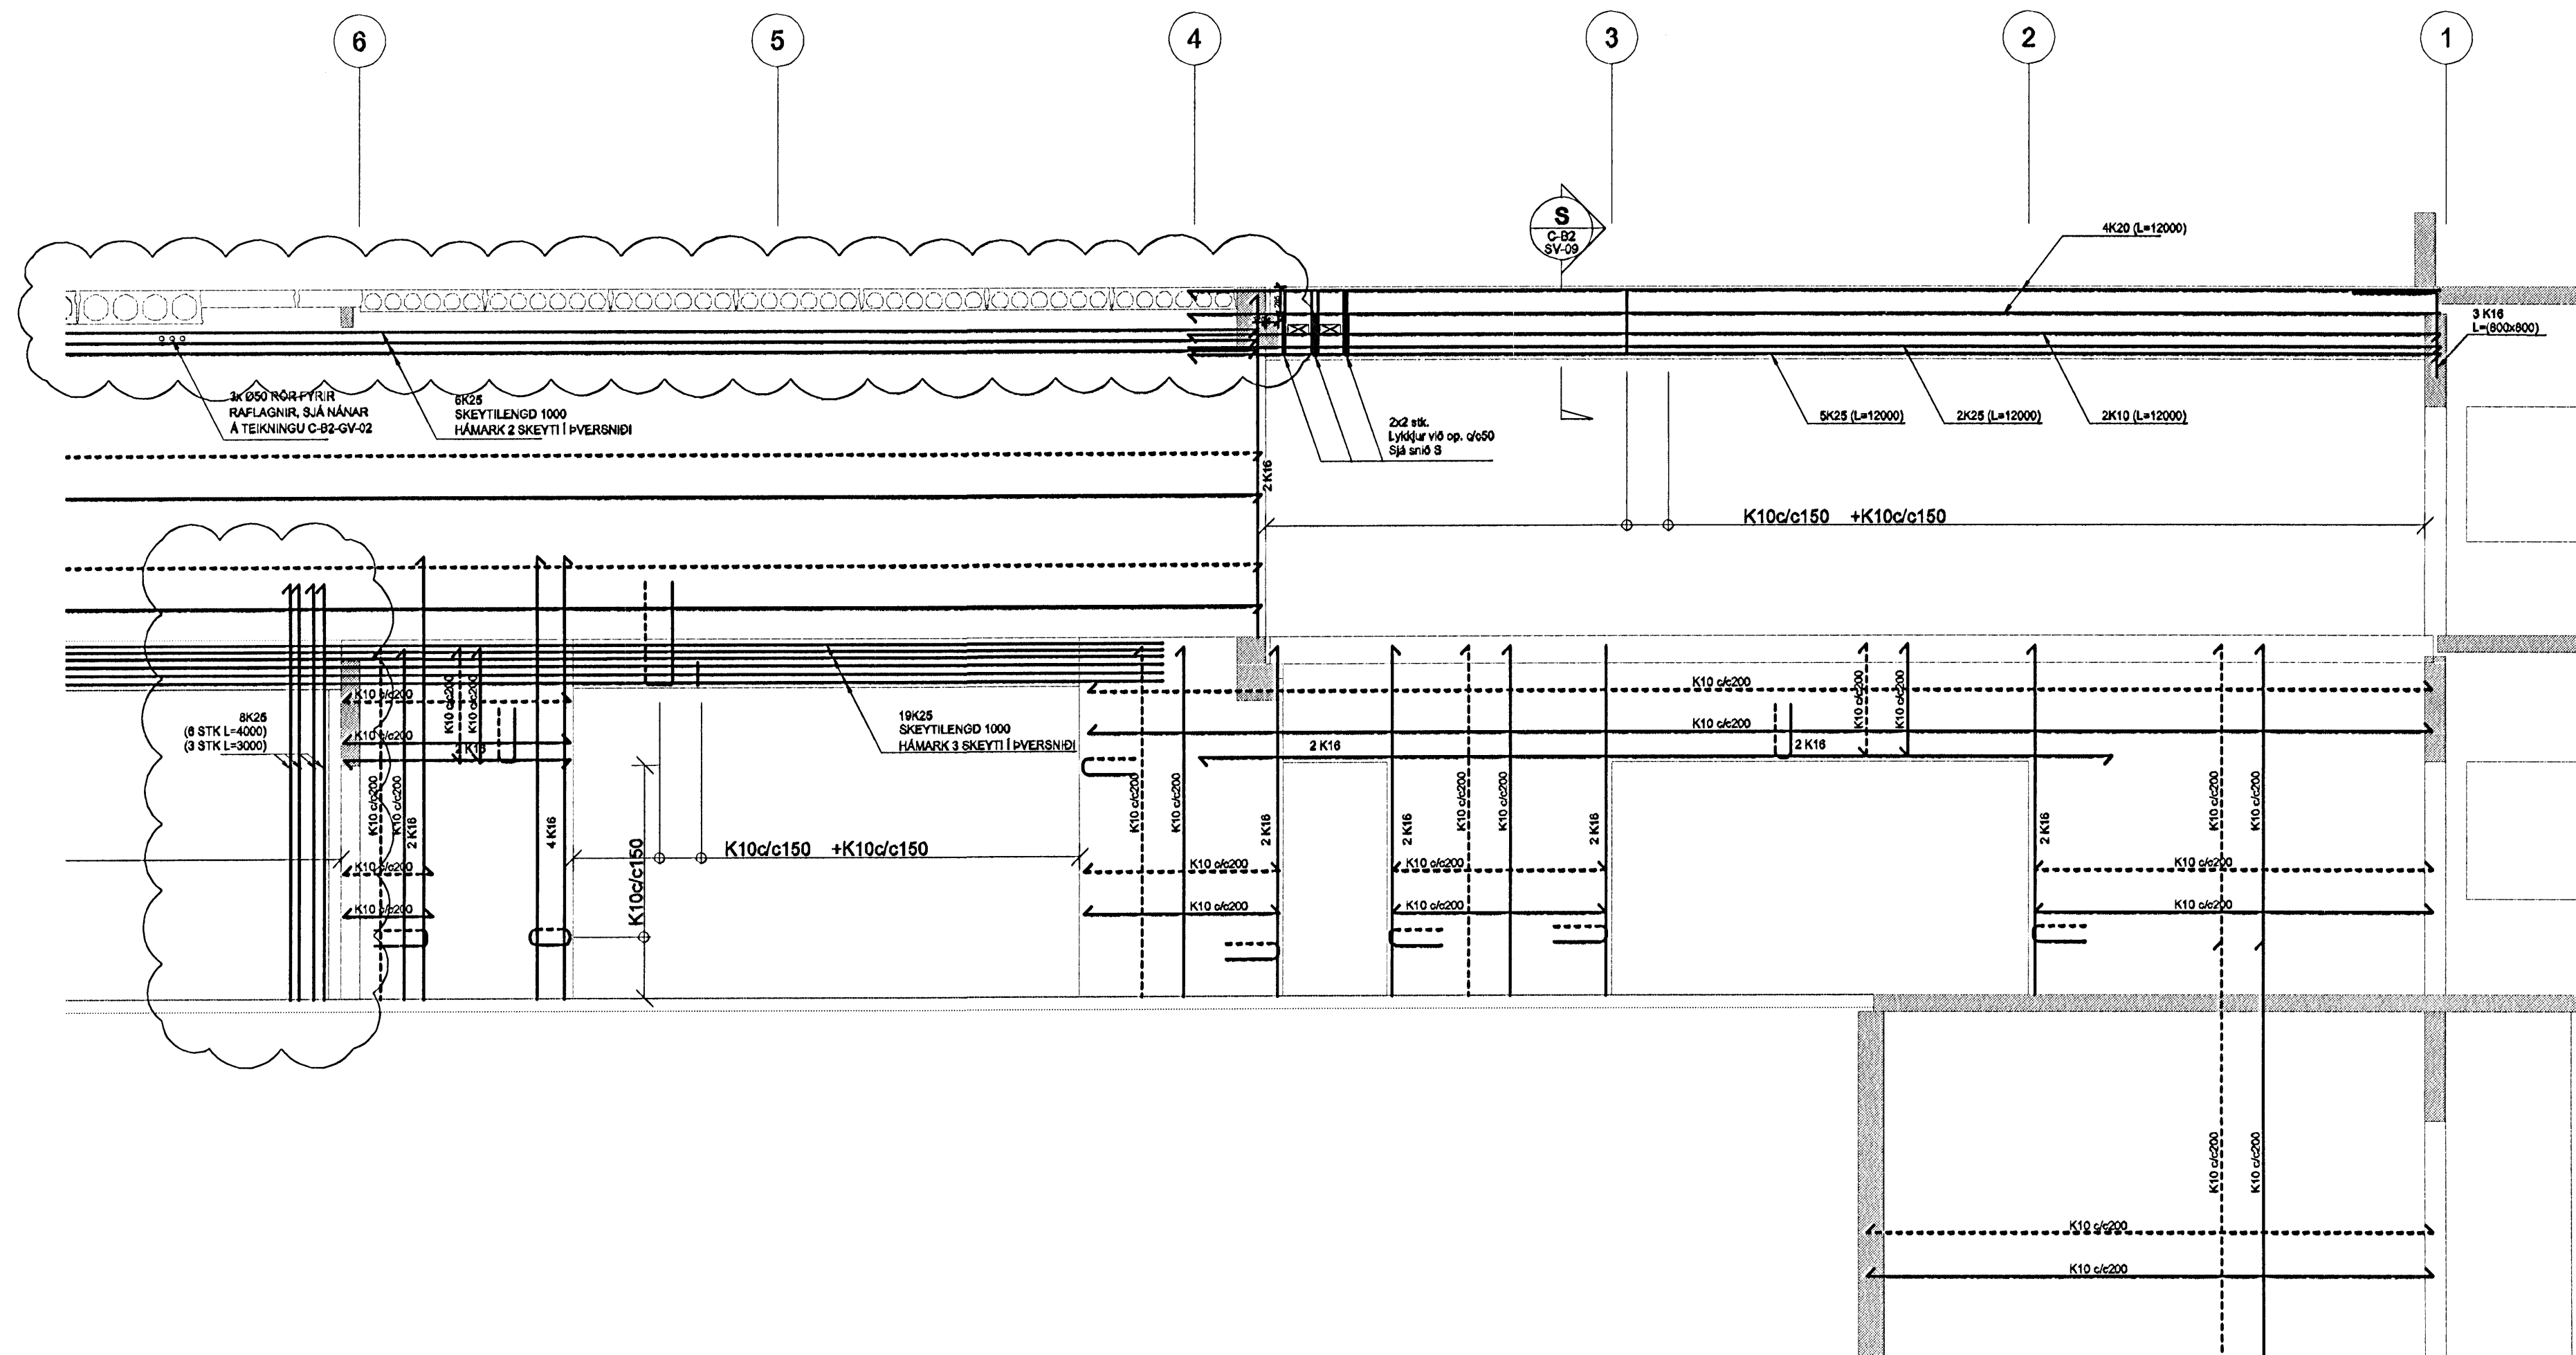


VL-C VEGGUR Í LÍNU C
C-B2
SV-10
1:50

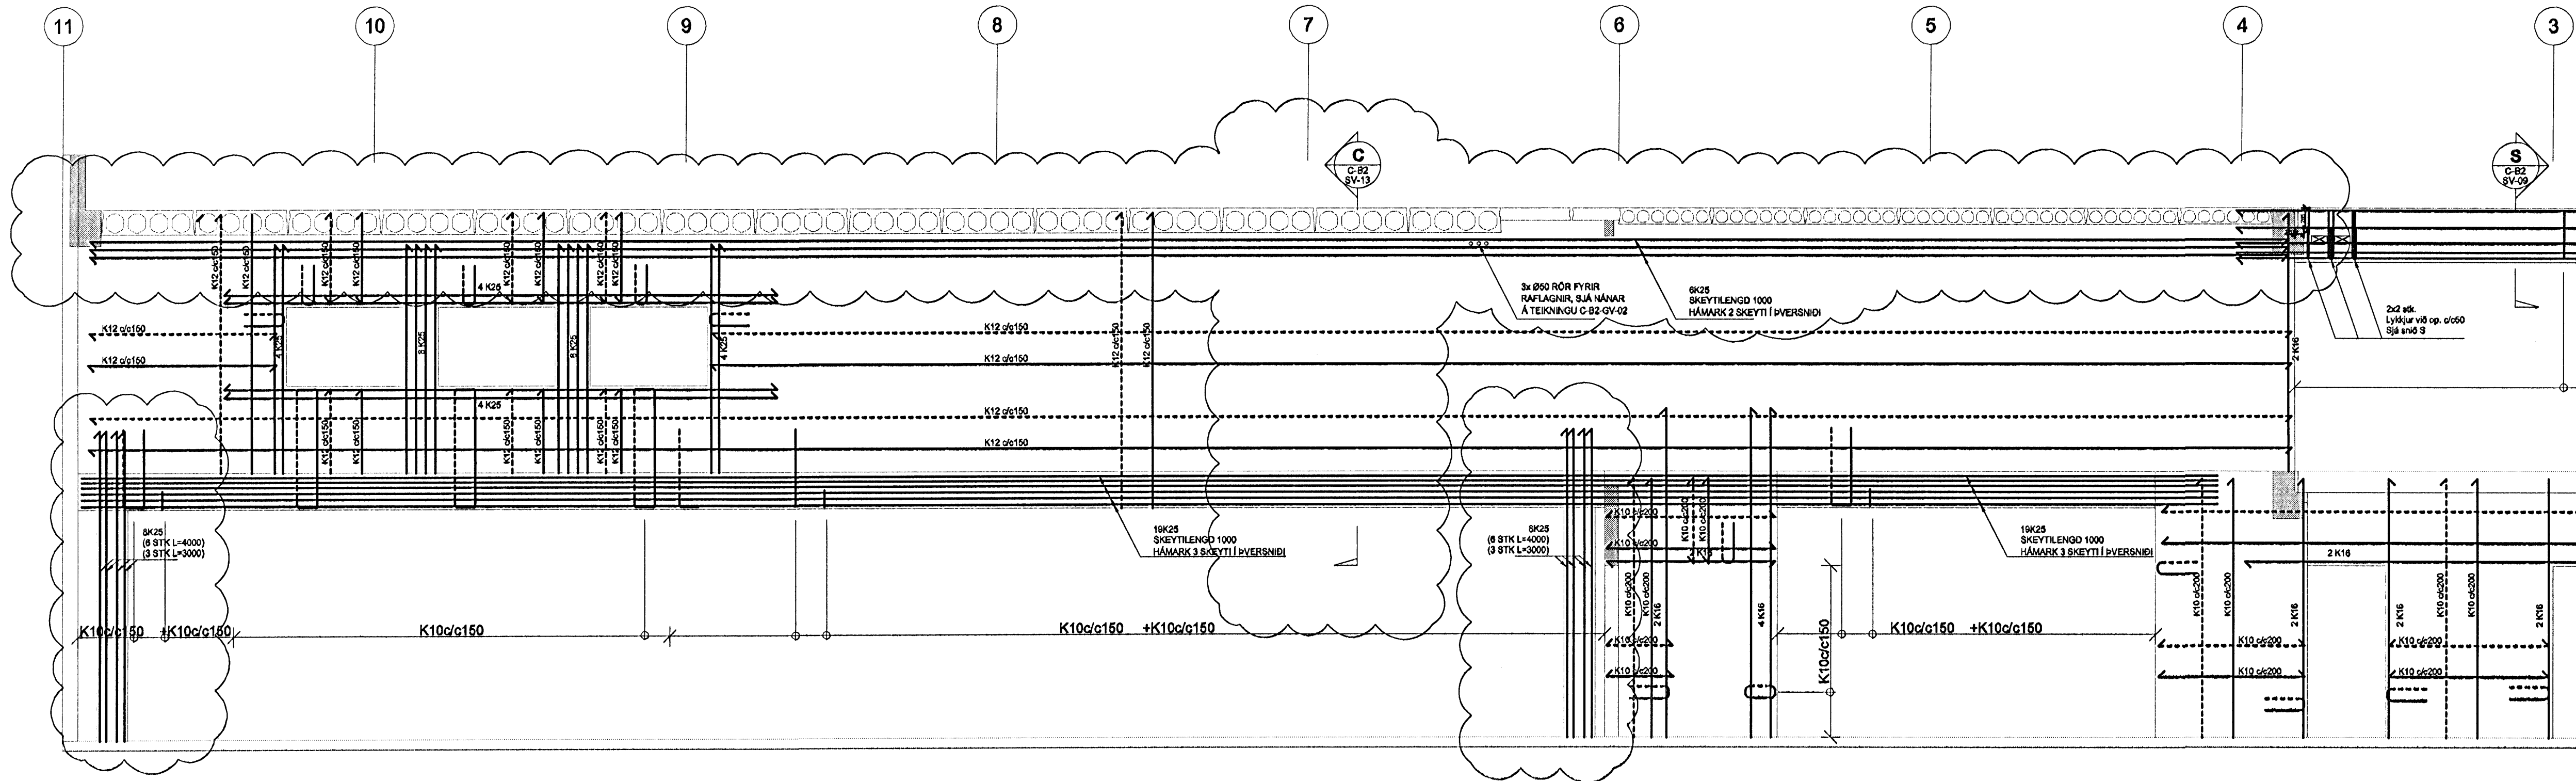

C	26.10.05	Súur, járnum bætt inn, sniðpilla, gó. f. rafslgnir	JJR
B	23.09.05	SKÖLUN lagðar	JJR/BG
A	13.07.05	Vegna rafstöðva	GD/HJ
Útg. Daga.	Skýring		Hannað/Yfirfarð

Byggingafræðistofa
Alfreitt Þann
01.10V.2005

ARKITEKTASTOFAN ehf.
Súla 11, 105 Reykjavík
Gönguflötumarkaður
KÍF 02235-4893

VSB

VERKFRÆÐISTOFA

BÆJARHRAUNI 20 · 220 HAFNARFJÖRDUR · KENNIT. 710796-2899

Artun sérhönnuðar
Björn Guðafsson, 180550-4889

Verkefni

Verkefni
BURÐARVIRKI
VEGGUR Í LÍNU C
HLIÐARMYND

Hannað HJ/BG	Teiknað BEI/JJR	Yfirfarð	Kvarði 1:50 / A1	Síða -
Daga.	Verkefni	Tekning	Útgáfa	
09.06.2005	04836	C-B2-SV-10	C	

\\webmaster\werk\2004\04836\Project\04836-Sheets\B\04836-C-B2-SV-10.dwg